


FÖRKLARINGAR

BRANDCELLSGRÄNSER

Ei60

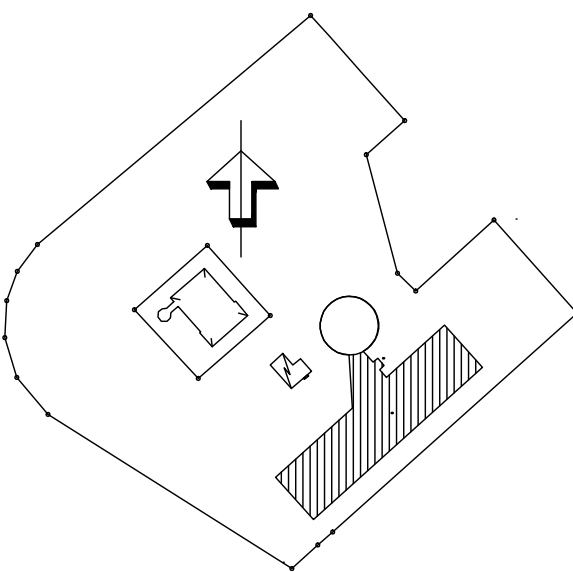

ORIENTERINGSFIGUR

G	RELATIONSHANDLING	EE	2011-11-22
BET	ÄNDRINGEN	AVSER	SIGN
			DATUM

RELATIONSHANDLING

mätcenter®

Byggs **Structor** **white**

X	A	Structor Örebro AB	0223-475 90
K	Structor Örebro AB,	019-676 2616	
V	Projekteringsgagemang VVS Örebro	019-760 60 01	
VS	Ramböhl, Örebro	010-615 60 00	
EL	Holst Elkonsult, Örebro	019-767 13 04	
M	VAP, Örebro	019-17 52 00	

UPPDRAG NR	RITAD AV	HANDLÄGGARE
7232-107	LL	LL
DATUM	ANSVARIG	
2010-10-29	Leif Larsson	

KV. NIKOLAI 3:222 m.fl. ÖREBRO
SÖDRA VATTENTORNET

PLAN 2	NUMMER	I BET
SKALA A1 1:100 A3 1:200	A-40.1-102	G

