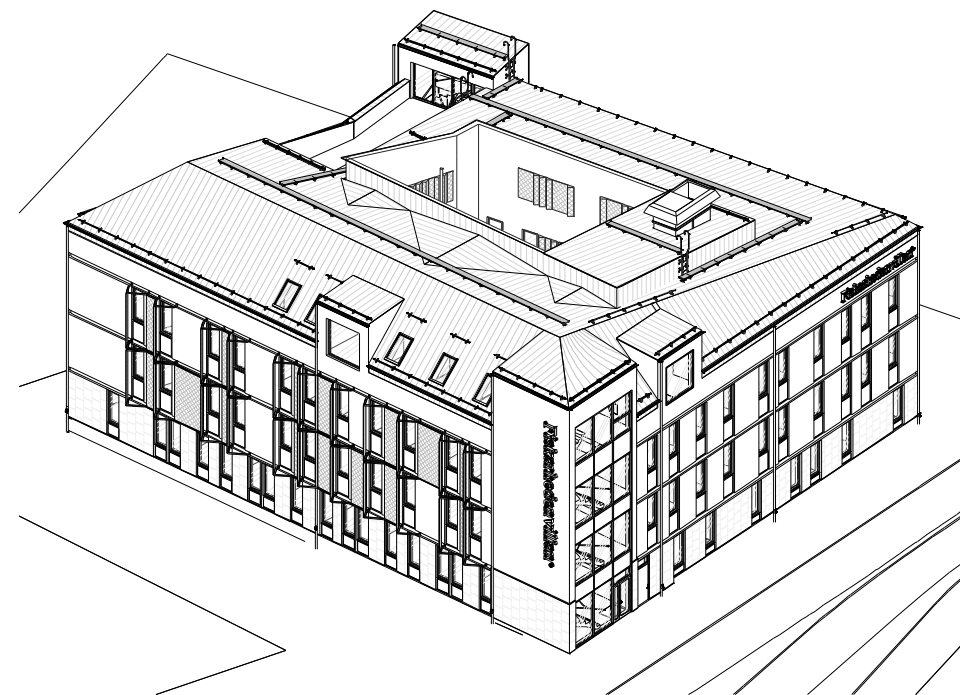
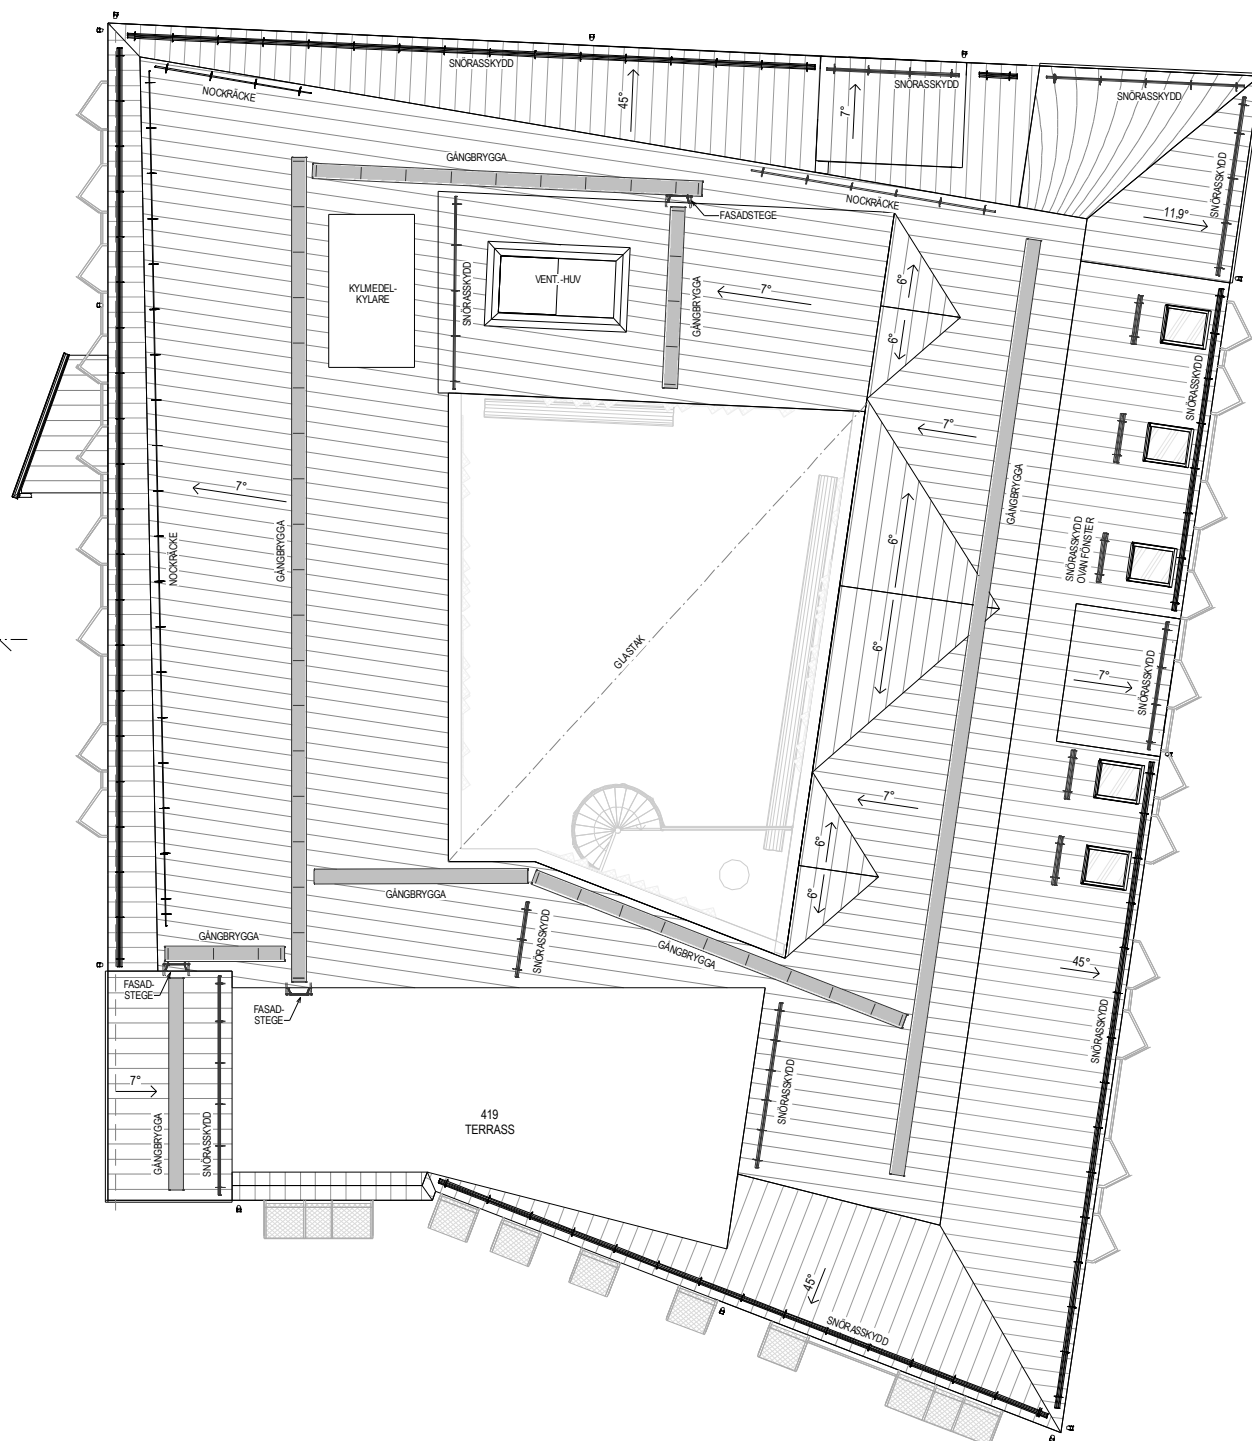
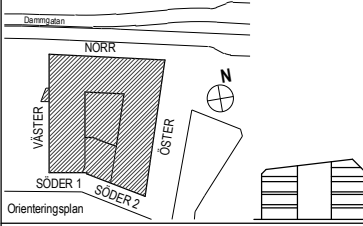


A
A-40-2-101B
A-40-2-101A
A-40-2-101B
A-40-2-101

1m 0 5 10m
1:100 i A1, 1:200 i A3

RELATIONSHANDLING		EE	2016-02-20
BET	ÄNDRINGEN AVSER	SIGN	DATUM
RELATIONSHANDLING			
			
Orienteringsplan			
Del av Hagalund 1:3			
Dammgatan, Borlänge kommun			
			
☒ A	Mondo arkitekter Delama AB	023 - 705300	
☐ K	Ramböll Sverige AB	010 - 6156000	
☐ E	Electro Projekt PCI AB	023 - 18520	
☐ V	Mipro Projekt AB	072 - 5545434	
☐ VS	Owas Teknik AB	070 - 6911552	
☐ M			
☐ BR			
☐ AK			
LUPPORAG NR	RTADKONSTR AV	HANDLÄGGARE	
11-371C	EE	A. NISSER	
DATUM	ANSVARIG		
2016-12-09	M. ÅGREN		
Fastighets AB Hushagen			
KONTOR ÅT FISKARHEDENVILLAN			
PLANRITNING, TAK			
SKALA	FORMAT	NUMMER	BET
1:200	A3	A-40-0-150	
1:100	A1		