


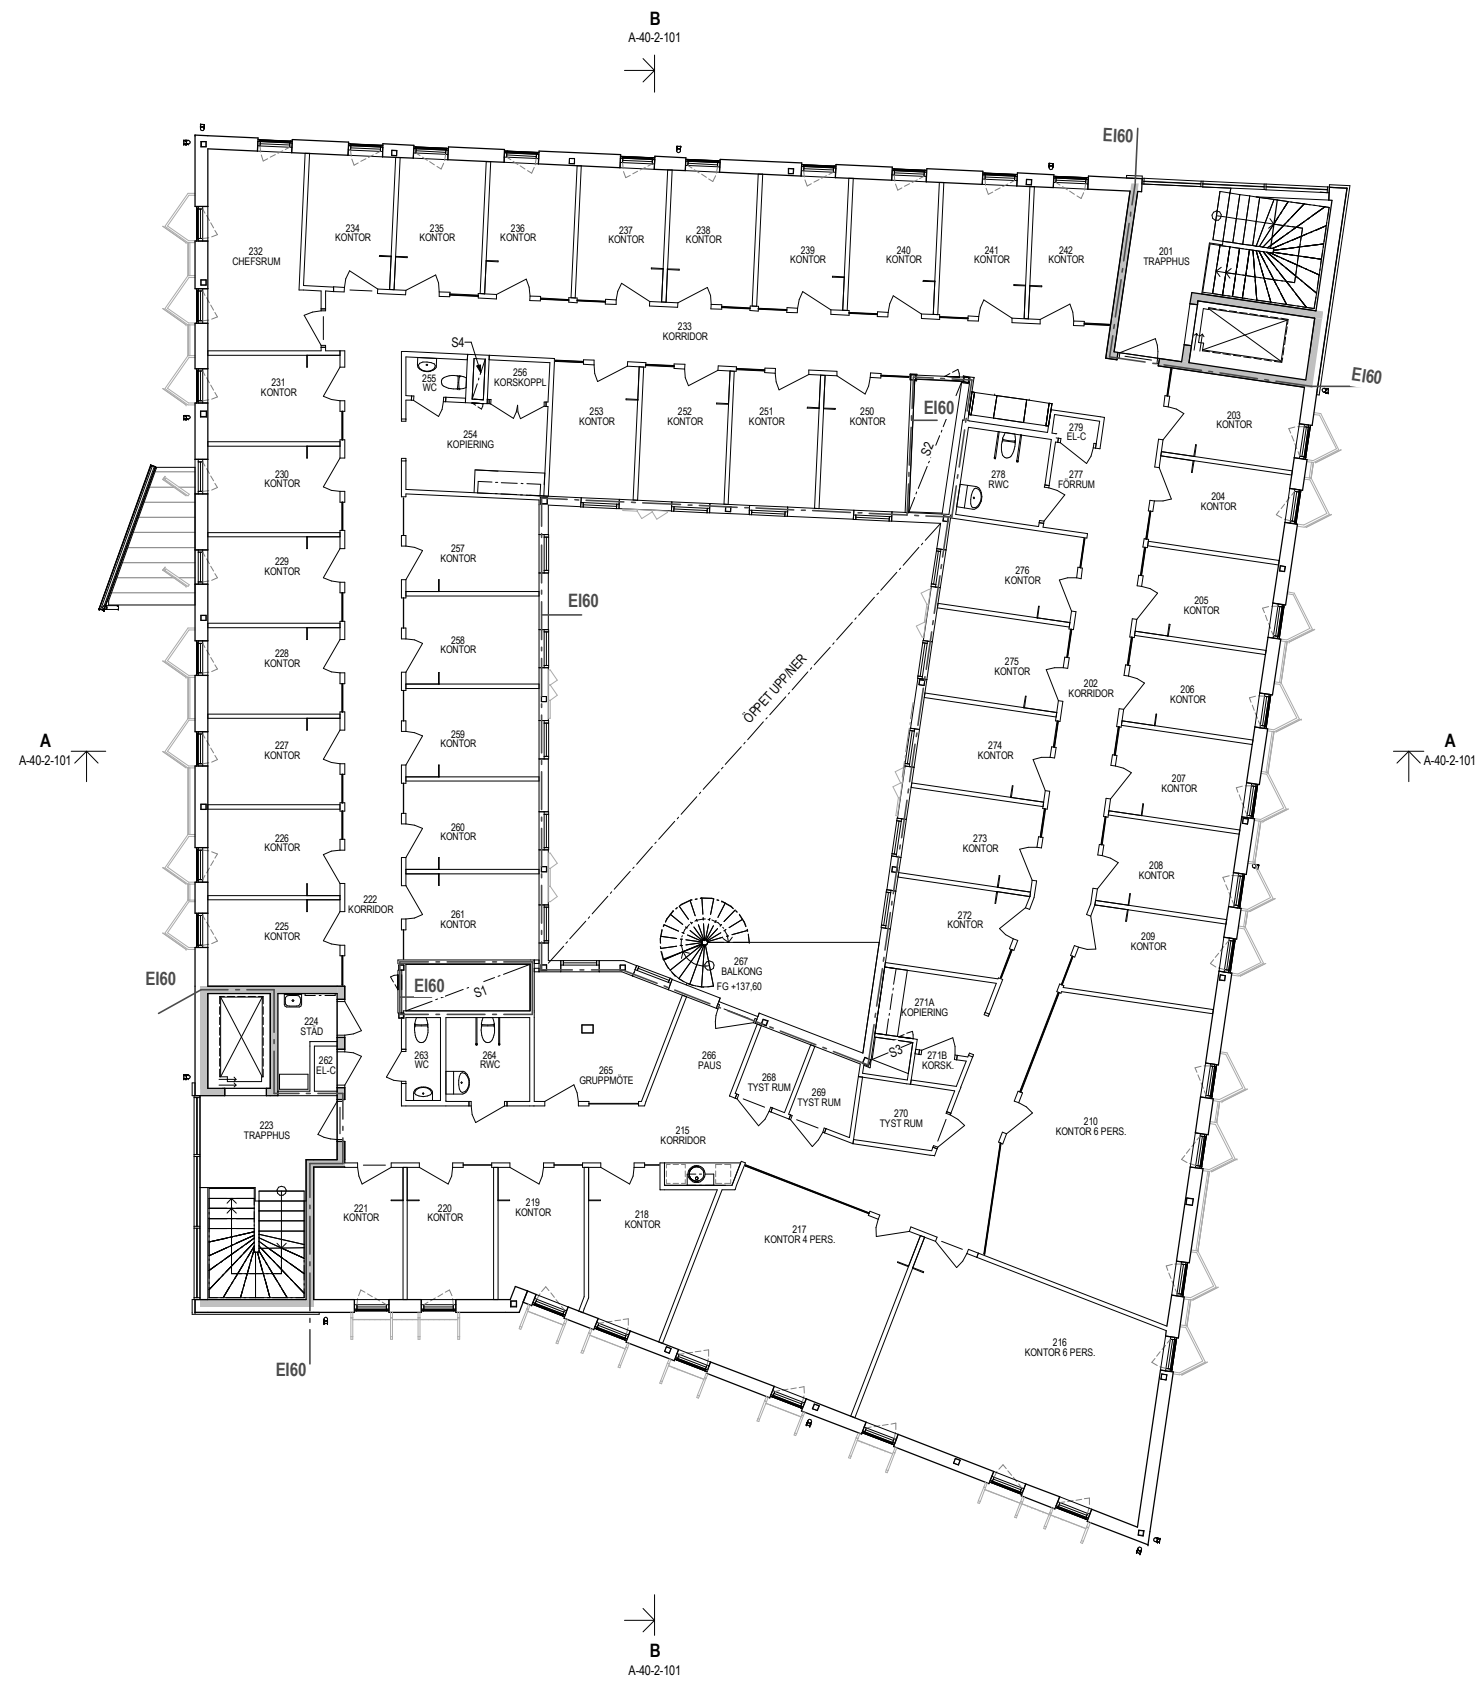

RELATIONSHANDLING		EE	2018-02-20
BET	ANDRINGSÄNDRING	SIGN	DATUM
RELATIONSHANDLING			
Del av Hagalund 1:3			
Dammgatan, Borlänge kommun			
☒	A Mondo arkitekter Dalarna AB		023 - 705300
☐	K Ramböll Sverige AB		010 - 6156000
☐	E Electro Projekt PCI AB		023 - 18520
☐	V Mipro Projekt AB		072 - 5545434
☐	VS Owas Teknik AB		070 - 6911552
☐	M		
☐	BR		
☐	AK		
UPPRAG NR 11-371C		RITAD/KONSTR AV EE	HANDLAGGARE A. NISSER
DATUM 2016-12-09		ANSVARIG M. ÅGREN	
Fastighets AB Hushagen			
KONTOR ÅT FISKARHEDENVILLAN			
PLANRITNING, VÅN 2			
SKALA 1:200 1:100	FORMAT A3 A1	NUMMER A-40-0-120	
			BET