


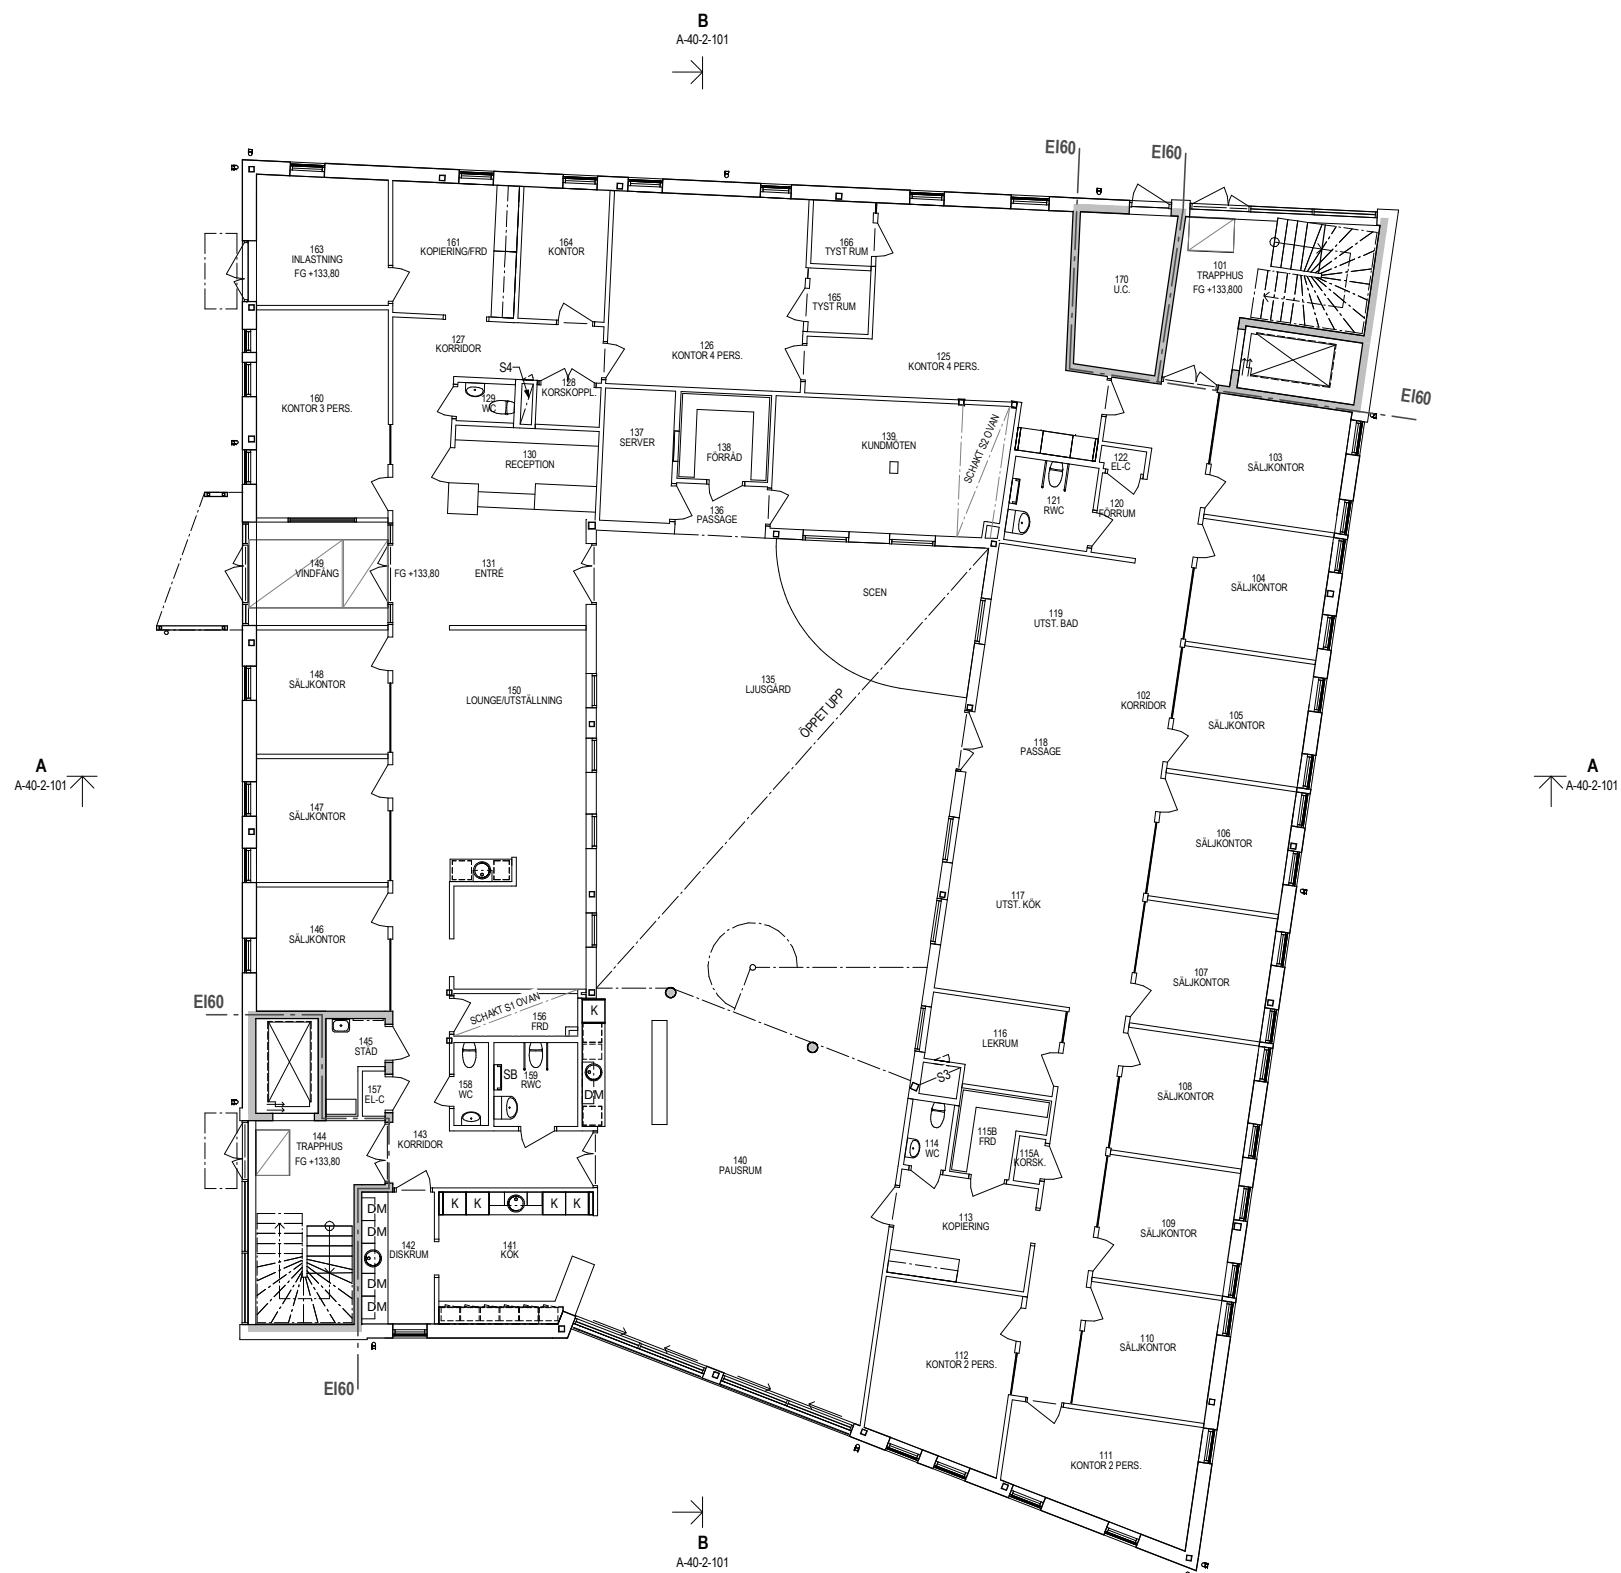

RELATIONSHANDLING		EE	2016-02-20
BET	ANDRINGEN AV/SER	SIGN	DATUM
RELATIONSHANDLING			
Dokument			
NORR			
VÄSTER			
SÖDER 1			
SÖDER 2			
Orienteringsplan			
Del av Hagalund 1:3			
Damngatan, Borlänge kommun			
PEAB			
X A	Mondo arkitekter Dalarna AB	023 - 705300	
K	Ramböll Sverige AB	010 - 6156000	
E	Electro Projekt PCI AB	023 - 18520	
V	Mipro Projekt AB	072 - 5545434	
VS	Owas Teknik AB	070 - 6911552	
M			
BR			
AK			
UPPDRAGS NR	RITAD/KONSTR AV	HANDLAGGARE	
11-371C	EE	A. NISSER	
DATUM	ANSVARIG		
2016-12-09	M. ÅGREN		
Fastighets AB Hushagen			
KONTOR ÅT FISKARHEDENVILLAN			
PLANRITNING, VÅN 1 (ENTRÉPLAN)			
SKALA	FORMAT	NUMMER	BET
1:200	A3	A-40-0-110	
1:100	A1		