


PLANRITNING, VÅN. 1

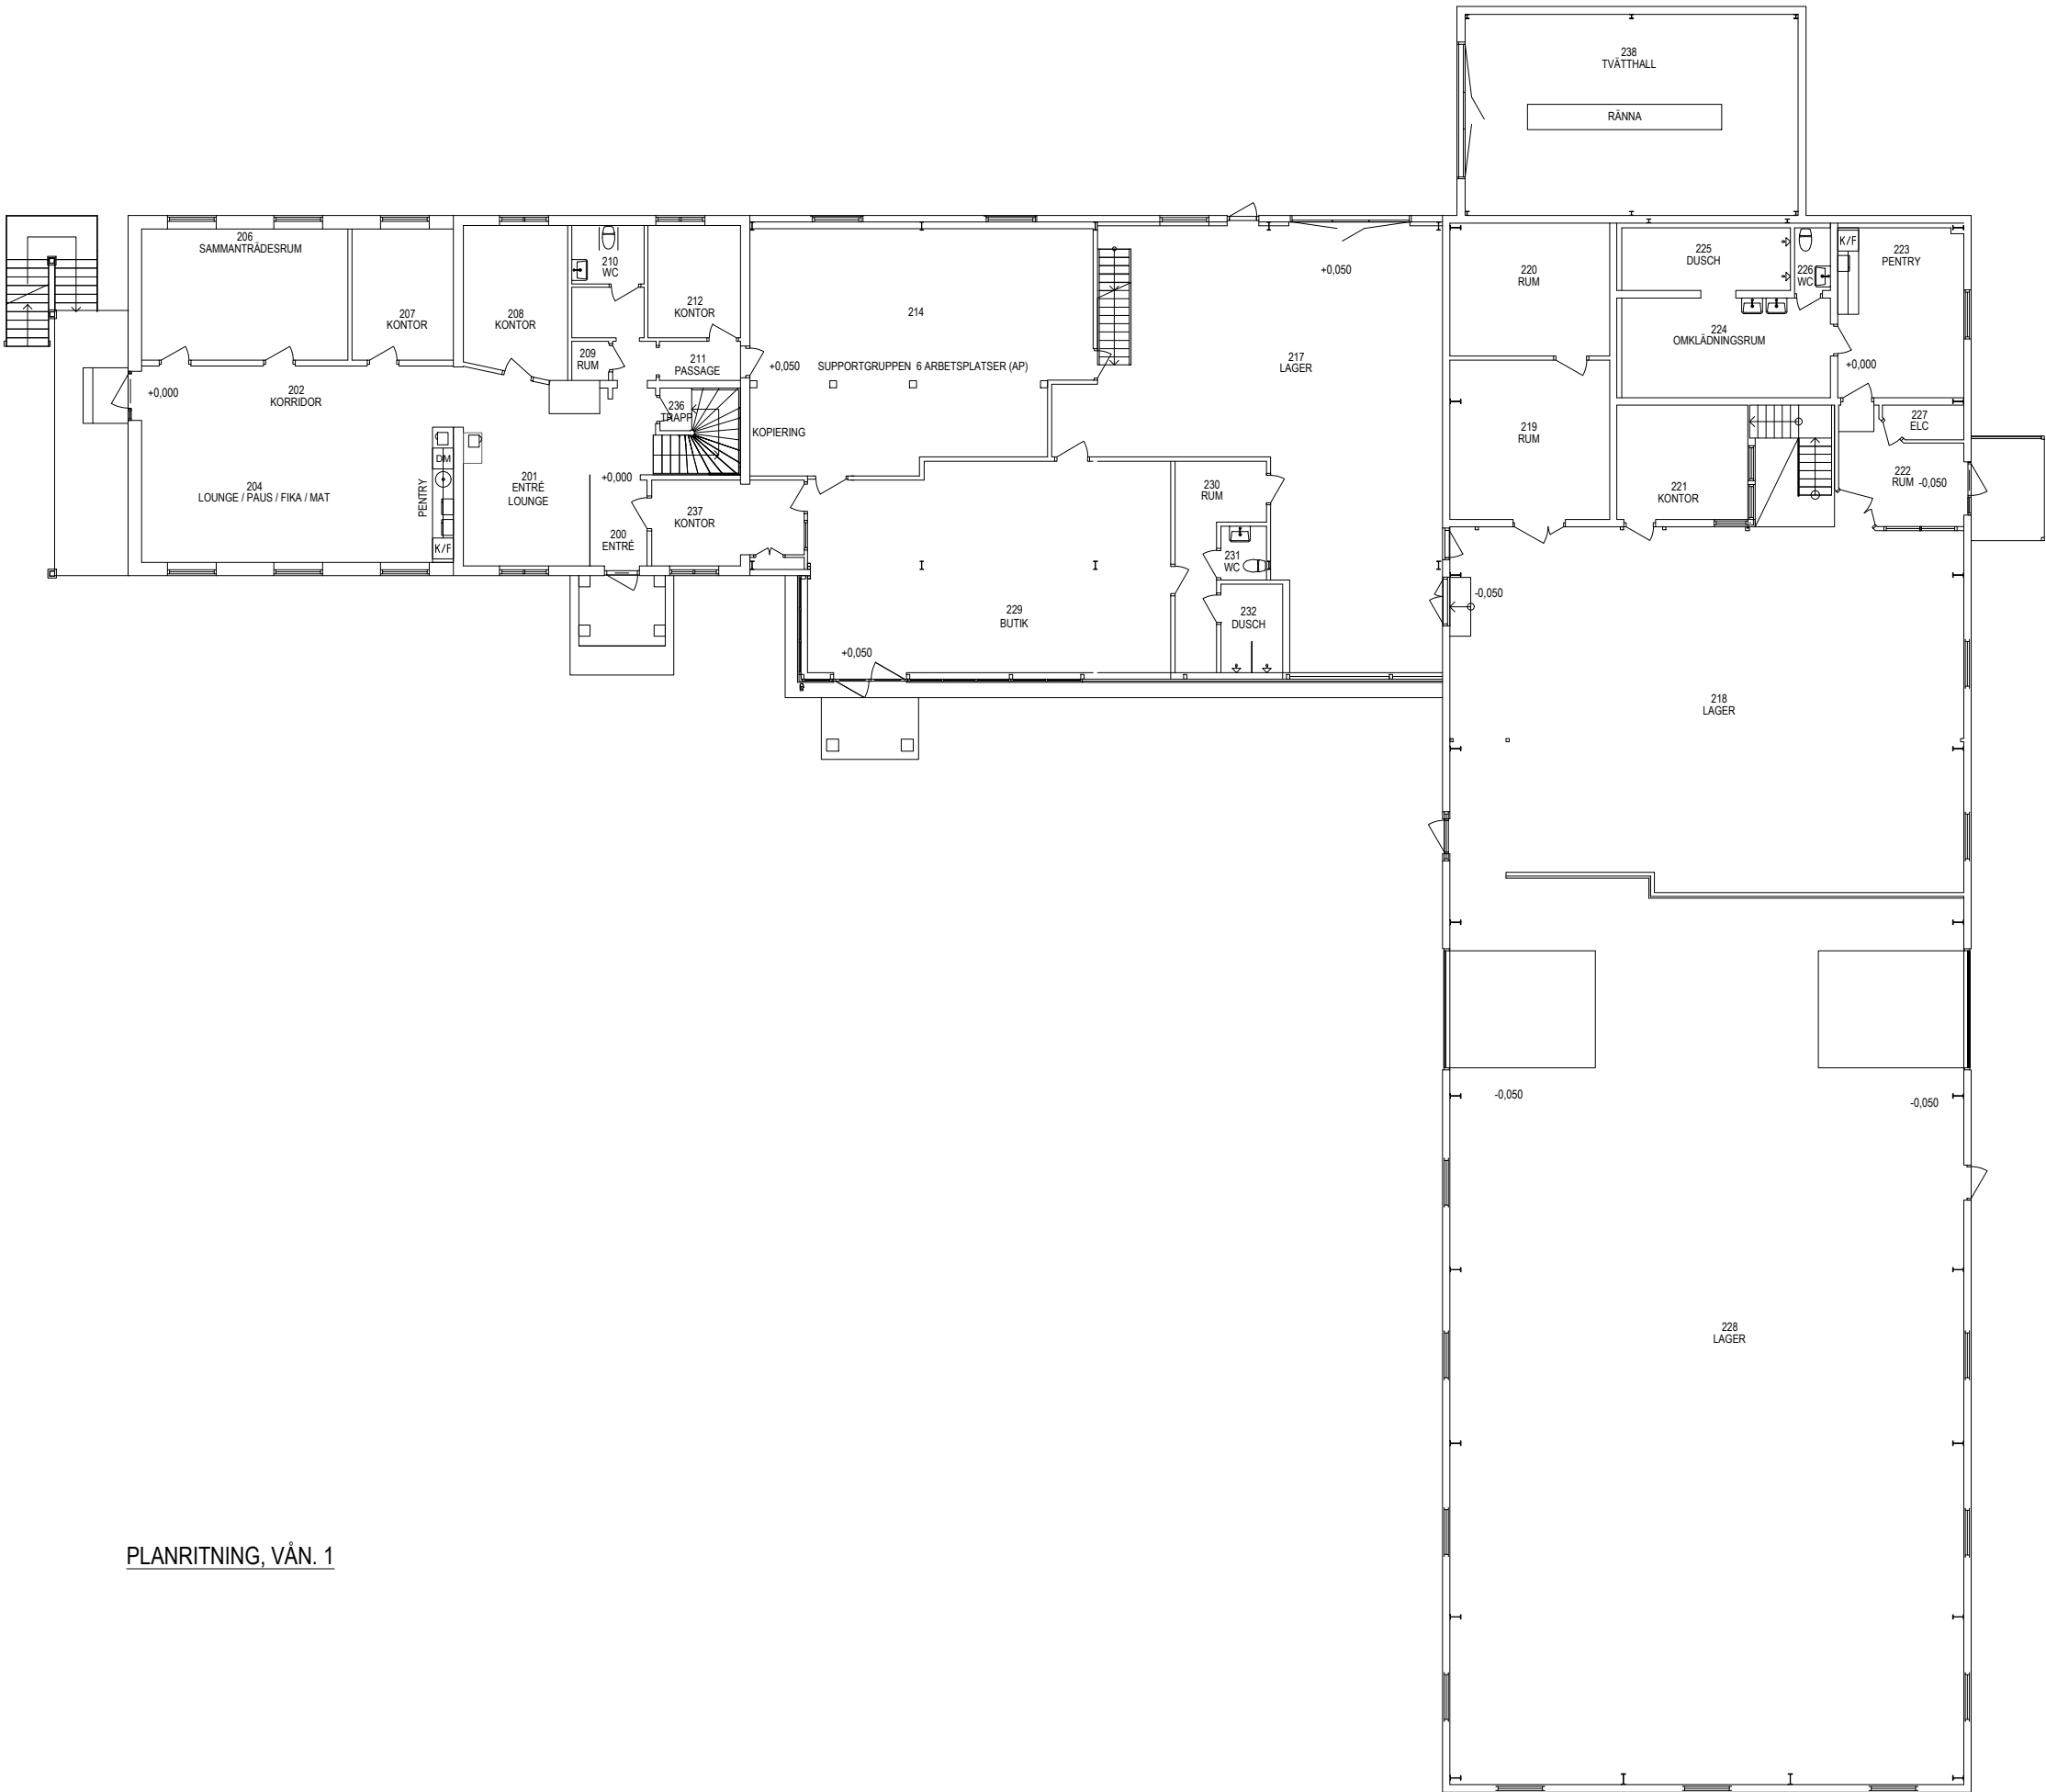

		RELATIONSHANDLING	AN	2023-04-11
BET	ANT	ÄNDRINGEN AVSER	SIGN	DATUM
RELATIONSHANDLING				
BORLÄNGE BÅGFILEN 13				
				
 Engelbrektsgatan 34 791 60 FALLUN 023-70 53 00 skum@mondo.se				
UPPDRAG NR	RTADKONSTR. AV		HANDLÄGGARE	
11-376G	AN		AN	
DATUM	ANSÖR			
2023-04-11	AN			
OMBYGGNAD FÖR CIGGESTORE				
PLANRITNING, VÅN 1				
SKALA	FORMAT	NUMMER		BET
1:200	A3	A-40-0-110		
1:100	A1			