


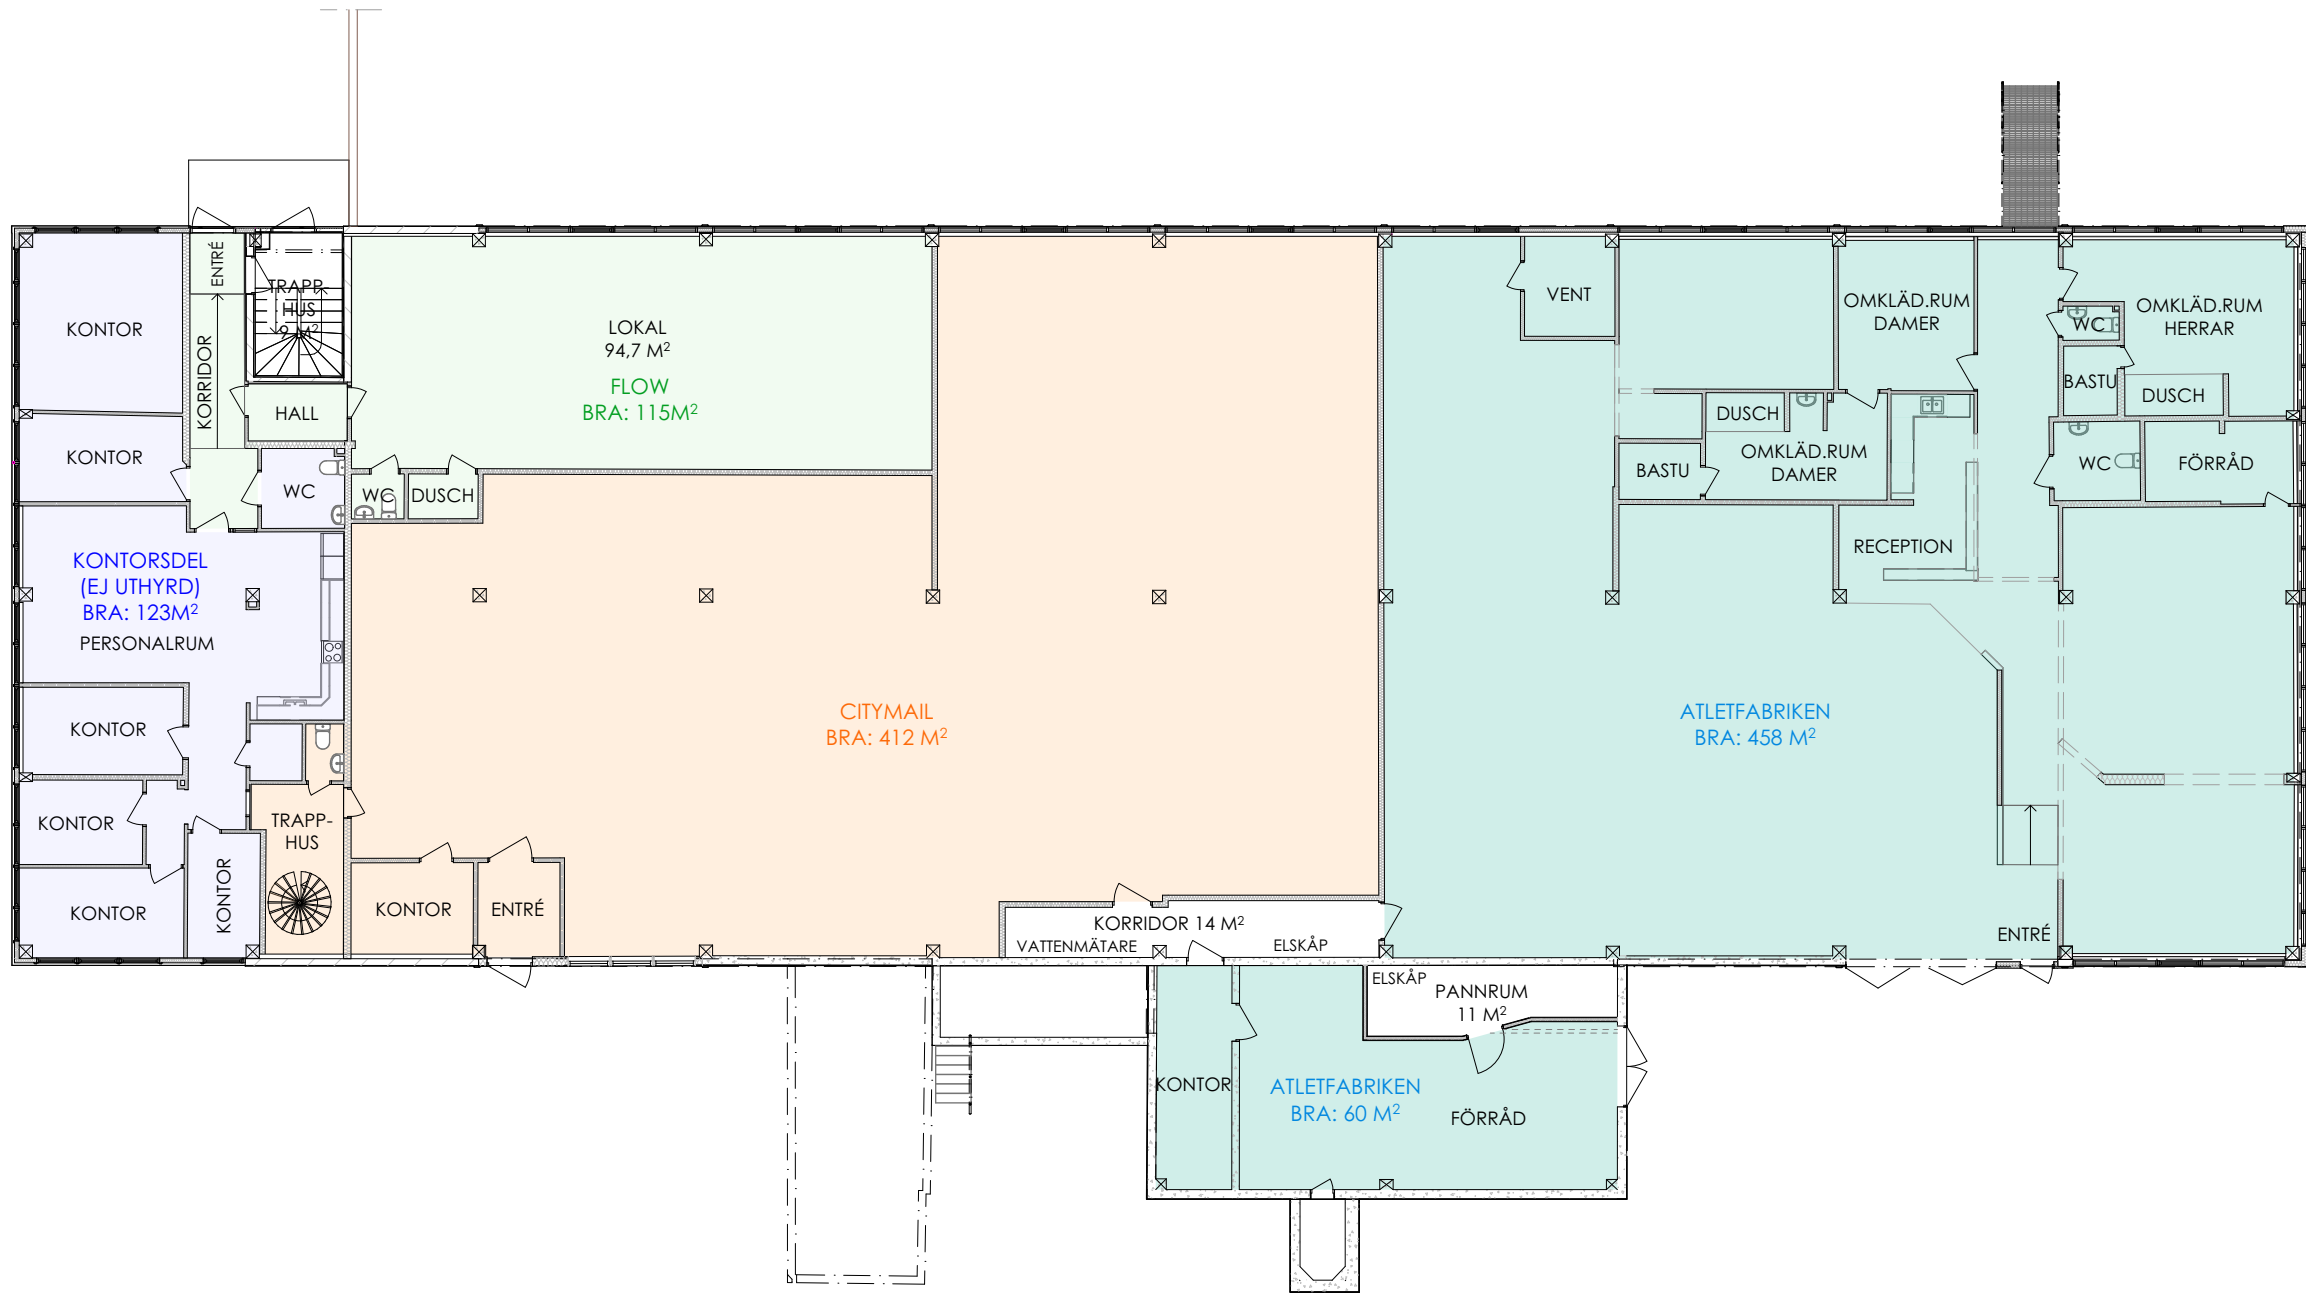

MÅTT KONTROLLERAS PÅ PLATS

| REV                  | AVSER      | DATUM          | SIGN    |
|----------------------|------------|----------------|---------|
| RELATIONSHANDLING    |            |                |         |
| VS JORDBRUK          |            | KONTORET 1     |         |
| samuel@vsjordbruk.se |            | SNICKARVÄGEN 1 |         |
| TELEFON              |            | PLAN BV - BRA  |         |
| SH: 072 999 71 92    |            |                |         |
| ANSVARIG / RITAD AV  | SKALA - A3 | DATUM          | RITNING |
| SAMUEL HERZA         | 1:200      | 29 APRIL 2025  | A-02    |
|                      |            | REV            |         |