


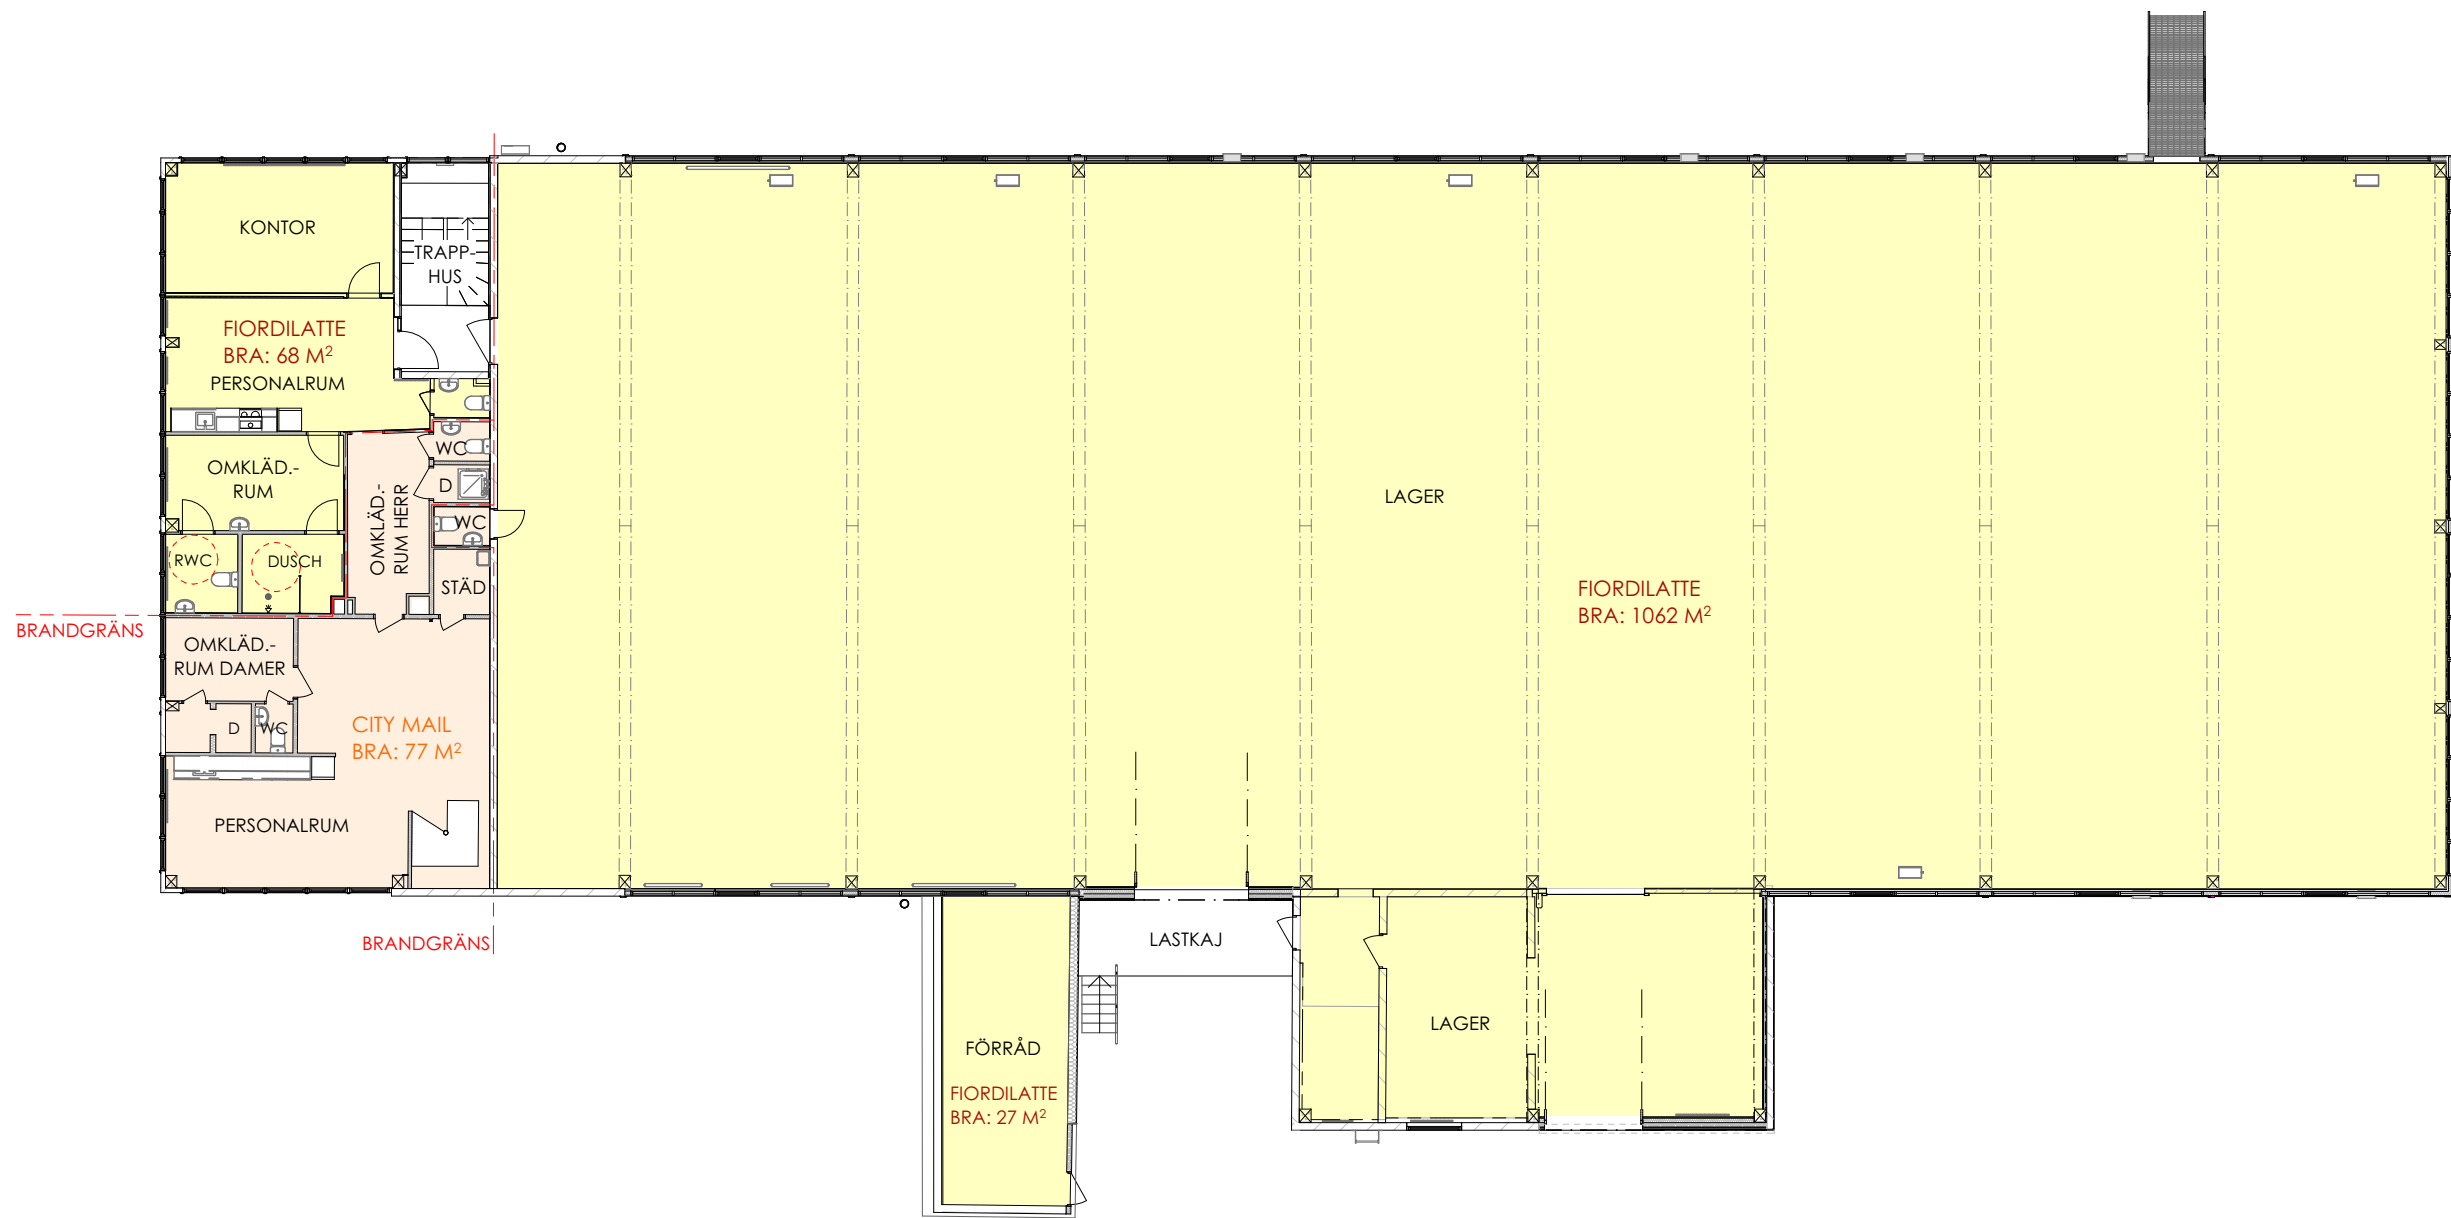

MÅTT KONTROLLERAS PÅ PLATS

REV	AVSER	DATUM	SIGN
RELATIONSHANDLING			
VS JORDBRUK		KONTORET 1	
samuel@vsjordbruk.se		SNICKARVÄGEN 1	
TELEFON		PLAN ÖV	
SH: 072 999 71 92			
ANSVARIG / RITAD AV	SKALA - A3	DATUM	RITNING
SAMUEL HERZA	1:200	20 MAJ 2026	A-01
		REV	