
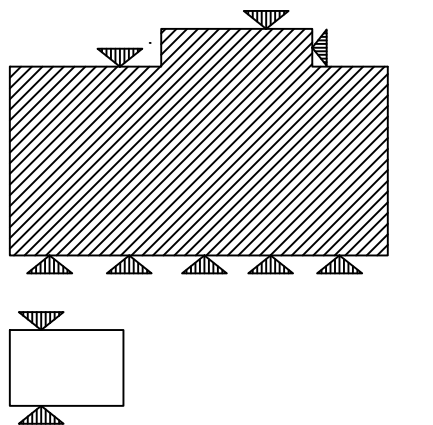
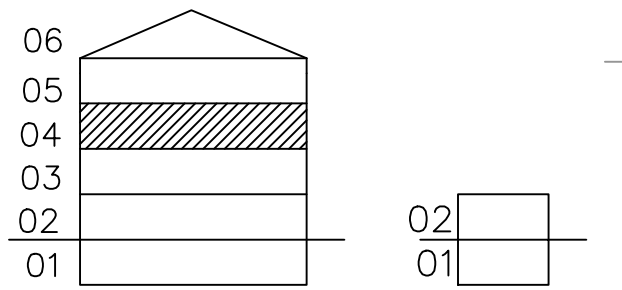
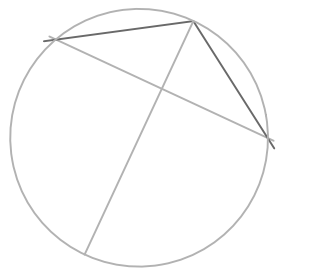
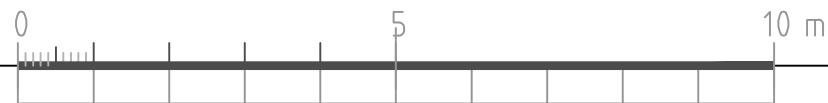


RText (RText)

LAGER: SB11

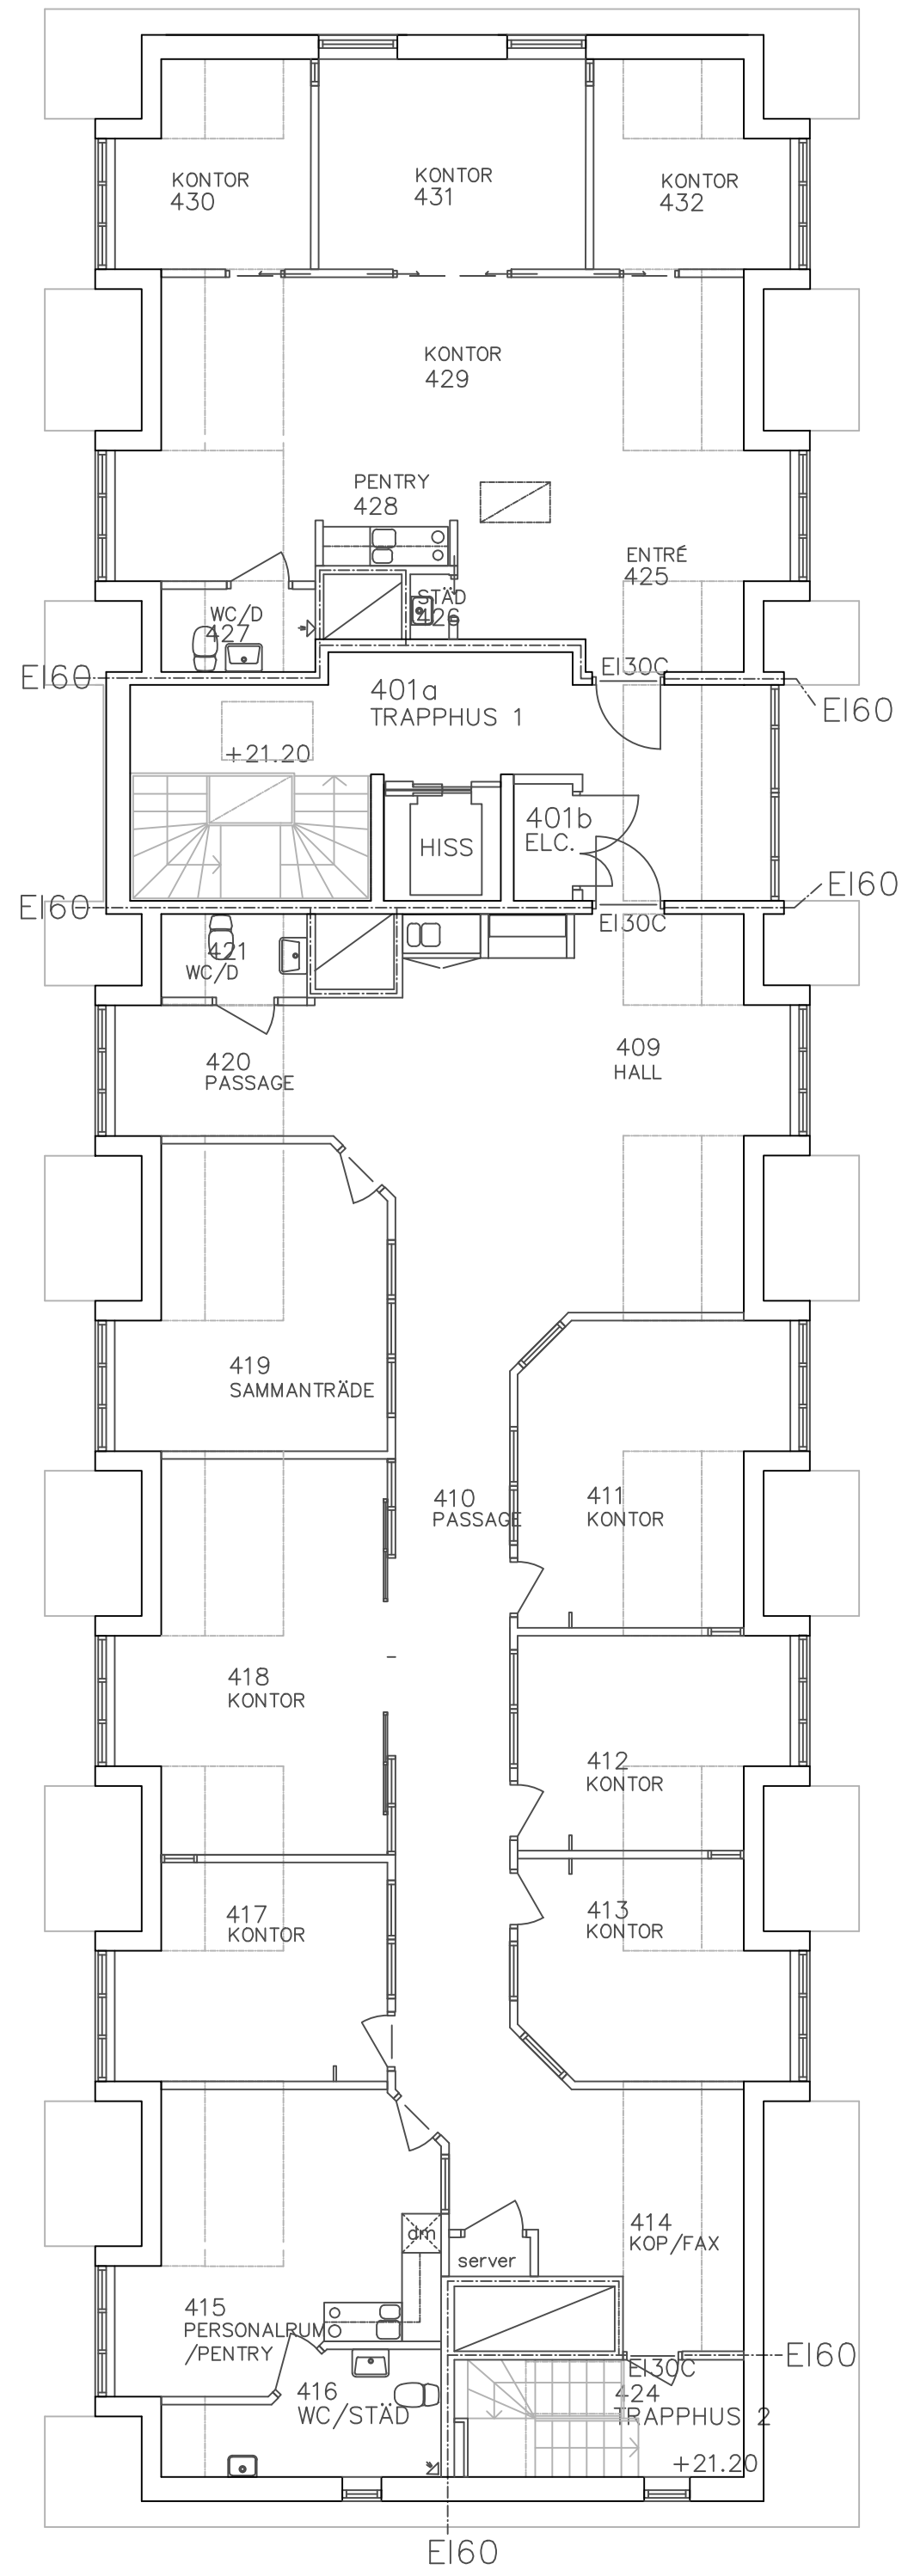

BET	ANT	ÄNDRINGEN AVSER	DATUM	SIGN
RELATIONSHANDLING				
				
SÄRSTA 3: 43 KNIVSTA				
BH	Miab Förförvaltning AB	018-65 67 85	018-65 67 88	
A	Kilgren Arkitektkontor AB	018-10 44 30	018-69 58 11	
K	Björking AB	018-65 11 00	018-71 04 85	
VS	Vkab	018-10 04 80	018-10 04 11	
V	AC installation AB / LLT	018-29 23 20	018-29 23 22	
E	Björking	018-65 11 00	018-14 56 05	
UPPDRAGS NR	RITAD/KONSTR AV		HANDLÄGGARE	
7084	LK		Kilgren	
DATUM	ANSVARIG			
2006-01-27	GK			
Apoteksvägen 8				
Plan 04				
SKALA	NUMMER		BET	
A1=1:100 A3=1:200	A-40.1-0004000			

PLO: 2013-07-29 16:02 Z:\FÖRVALTNING\FASTIGHETER\8030_SÄRSTA_3_43_APOTEKSVÄGEN 8\ARITNINGAR\DWG\A-40_1-0004000.DWG MATIAS EDSTRÅLE