


BET	ANT	ÄNDRINGEN AVSER	DATUM	SIGN
RELATIONSHANDLING				
				
FJÄRDINGEN 33: 4 UPPSALA				
BH	Mlab	Förvaltning AB	018-65 67 85	018-65 67 88
A	Mlab	Förvaltning AB	018-65 67 80	018-65 67 88
K				
VS				
V				
E				
UPPDRAGS- DATUM	RITAD/KONSTR. AV		HANDLEDARE	
2015-08-26	ANSVARIG			
Sjukhusvägen 3				
Plan 2				
SKALA	NUMER		BET	
A1=1:100 A3=1:200	A-40.1-0102000			

RText (RText)

LAGER: SB11

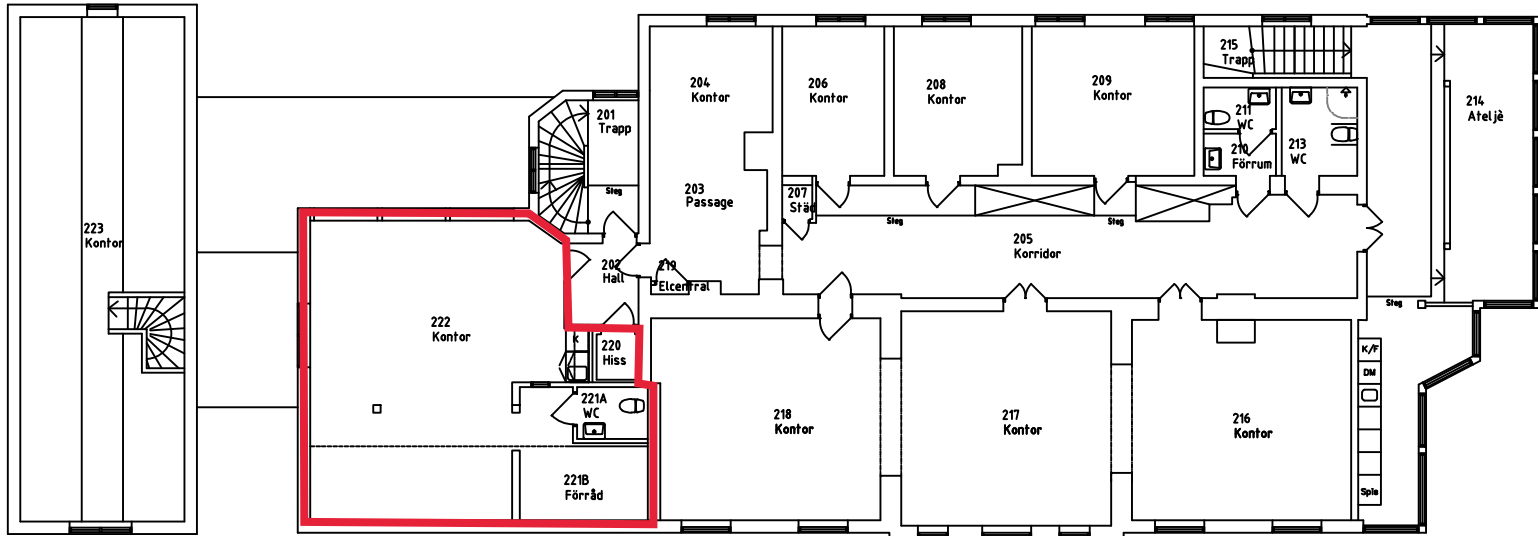

PLO: 2024-01-10 08:56 Z:\FÖRVALTNING\FASTIGHETER\8899 FJÄRDINGEN 33_4_SLOTTSKALLAN_SJUKHUSVÄGEN 3\UTRNINGAR\DWG\A1-A4_1-0102000.DWG ERK