



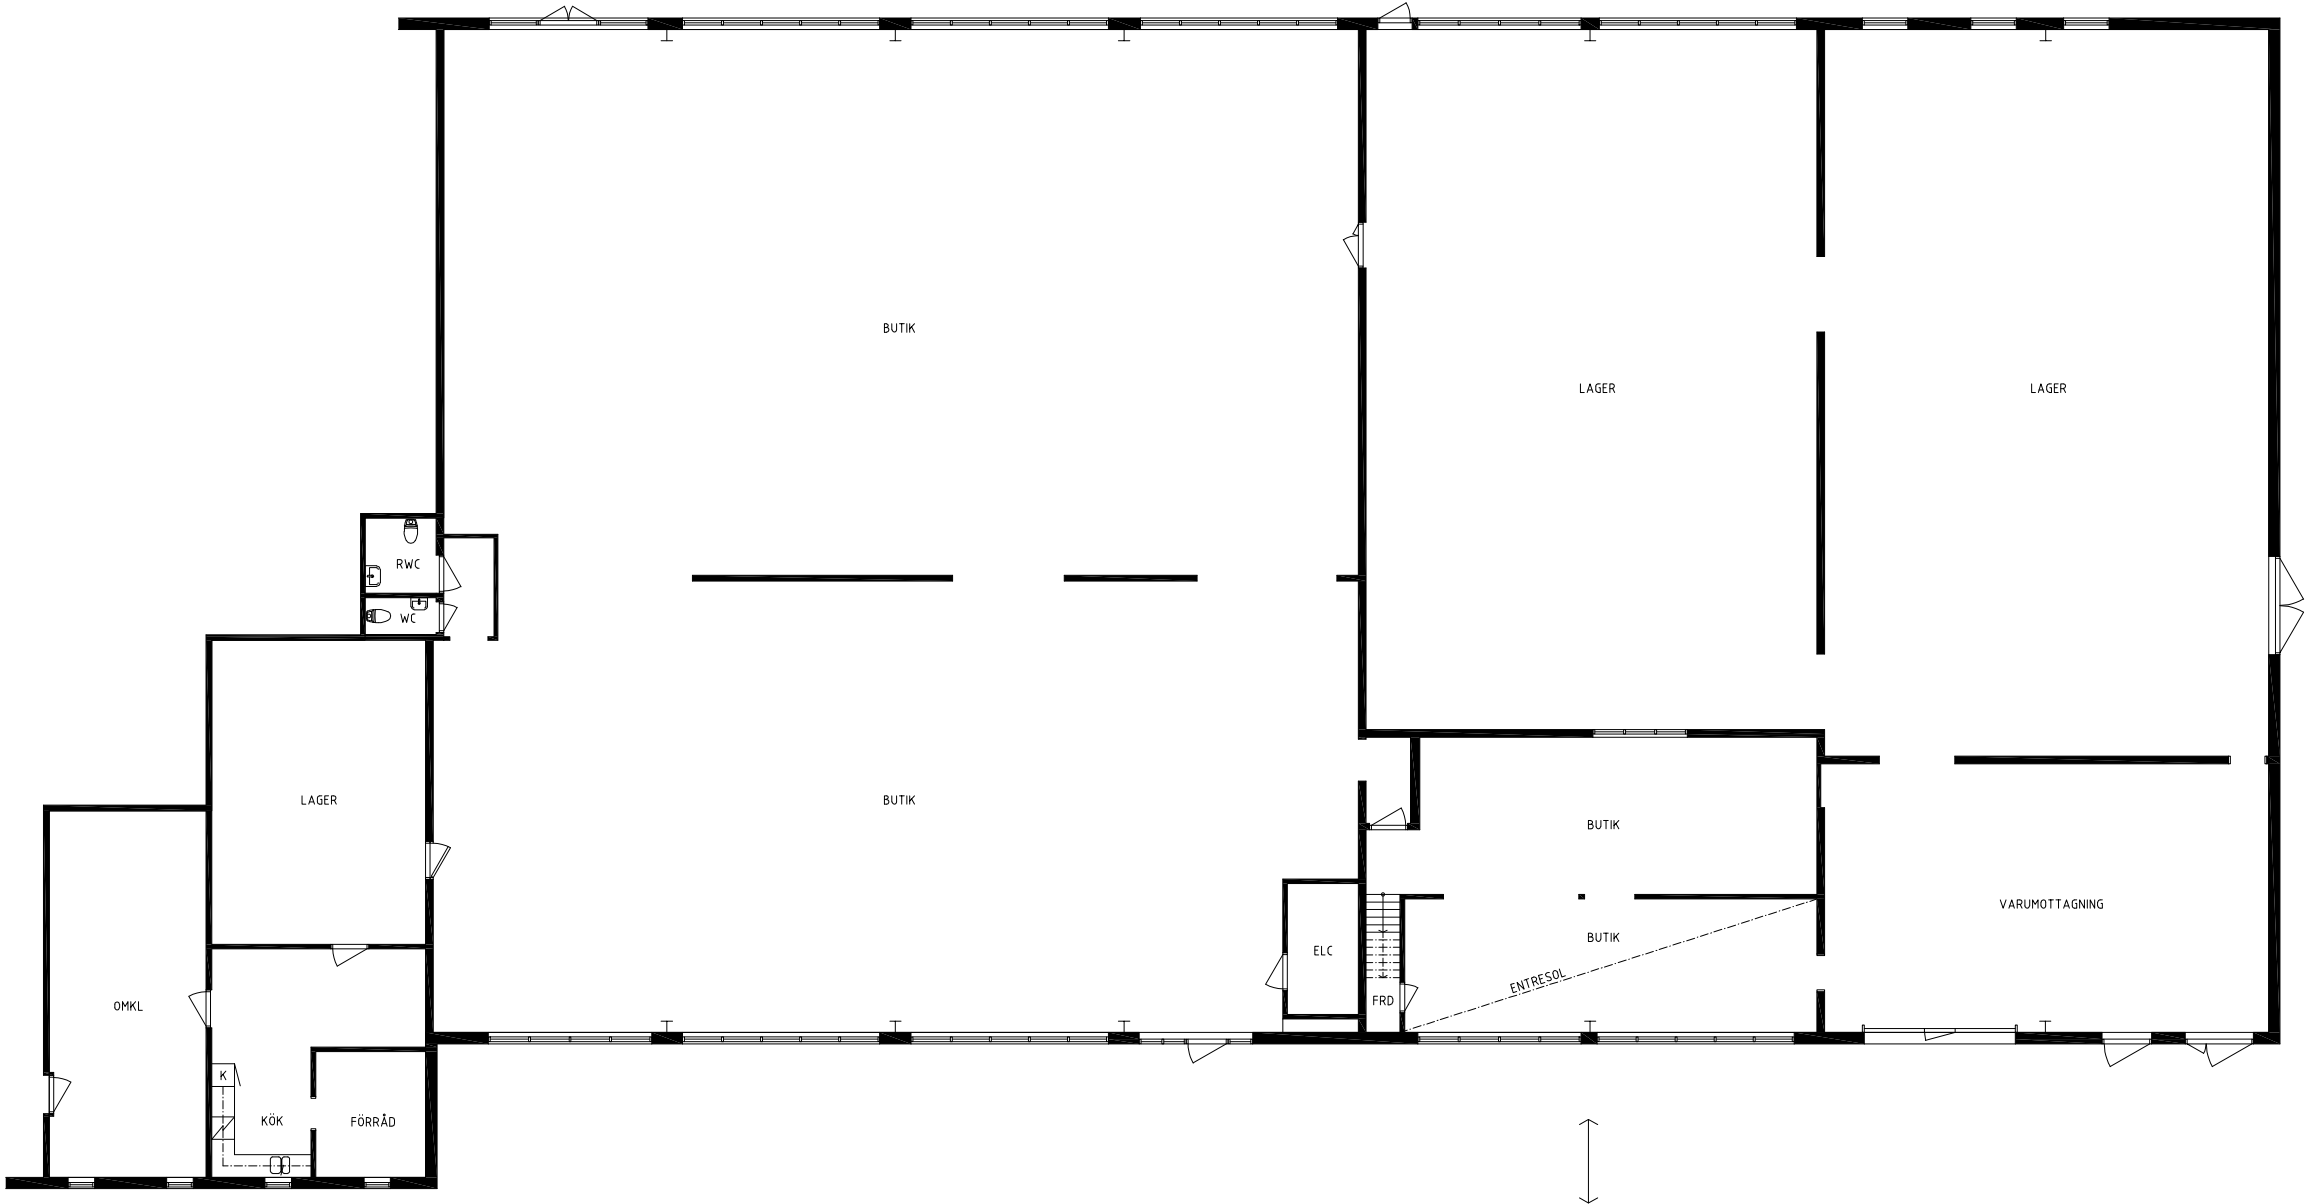

14,12 KVM

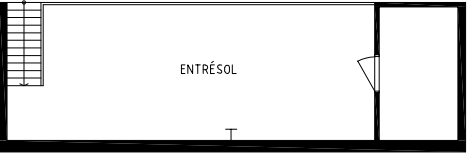

BET	ANT	ÄNDRINGEN	AVSER	DATUM	SIGN
RELATIONSHANDLING					
TUMSTOCKEN 4					
HALVORSEN COAST Ringvägen 141 116 61 Stockholm tel 08-31 56 00 kontakt@halvorsencoast.se					
UPPDRAG NR		RITAD AV		HANDLÄGGARE	
DATUM		ANSVARIG			
2025-10-21					
BEFINTLIGT UTSEENDE TUMSTOCKSVÄGEN 5, TÄBY					
ENTRÉPLAN					
SKALA		NUMMER		I BET	
1:100/A1		A-40.1-010			