


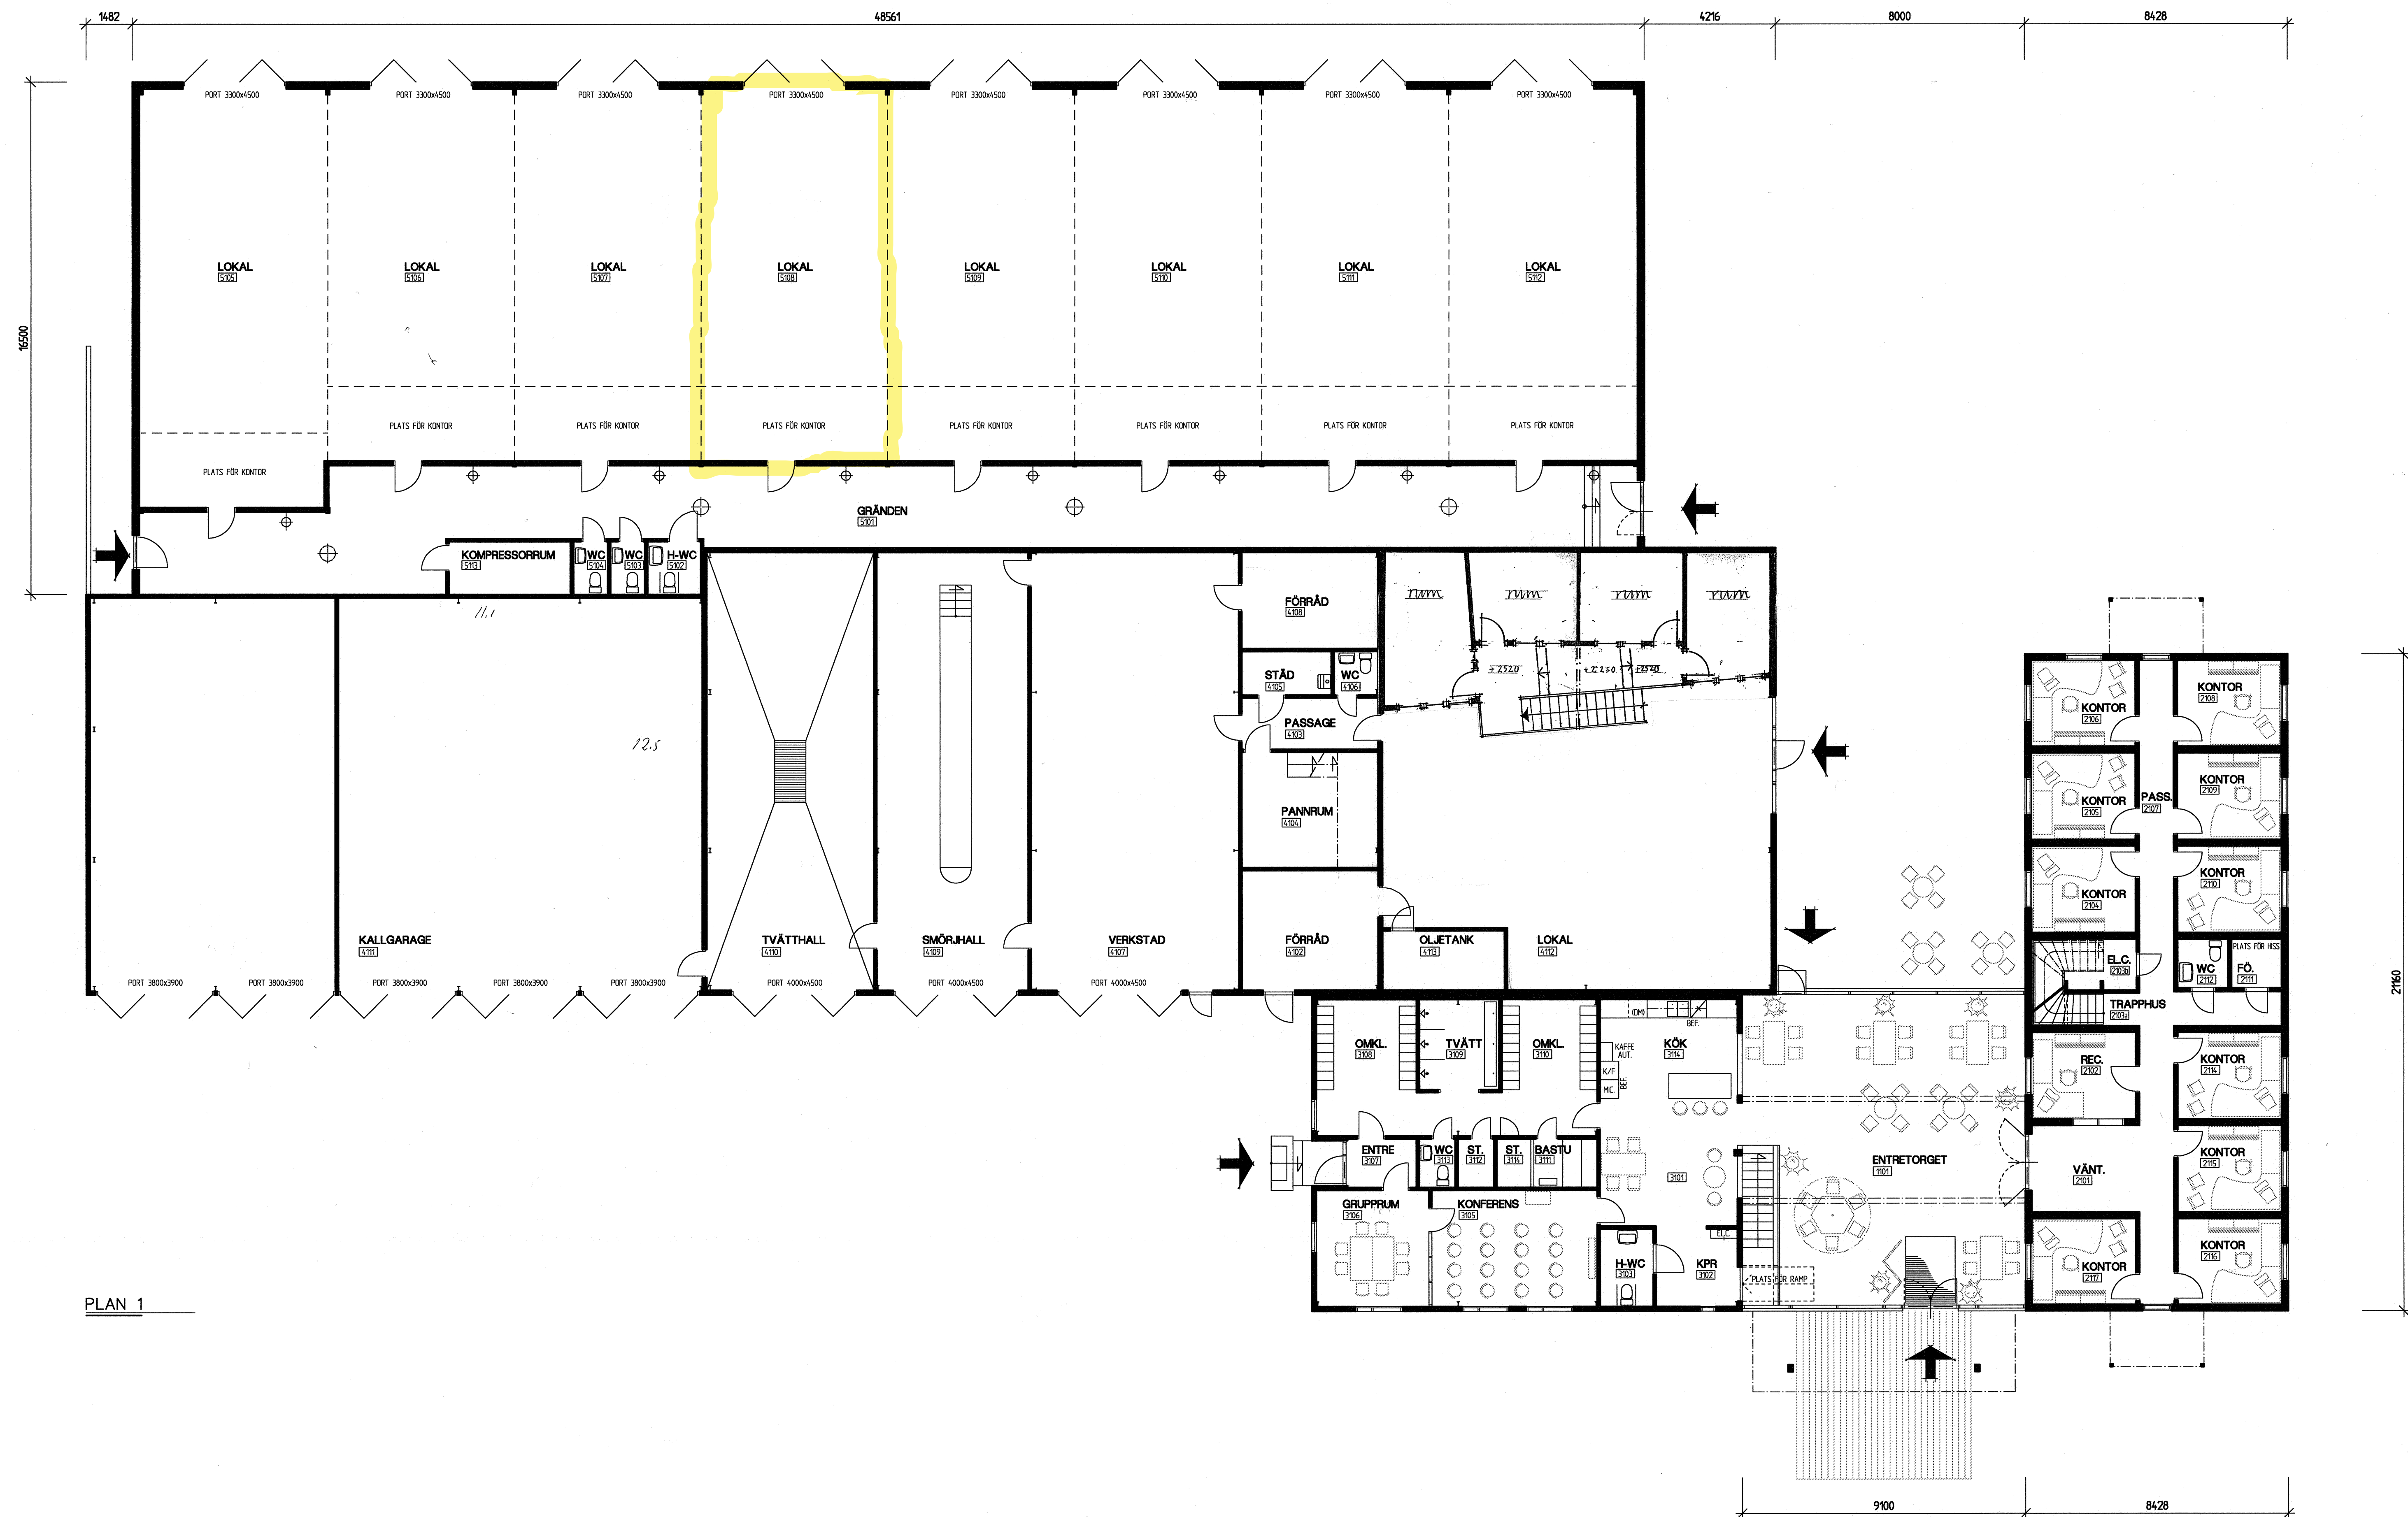

PLAN 1

Proj. 2023-04-10
Arkitekt: Dan Anders Persson
Bygghuset 10 653 48 KARLSTAD 054/86880
Kontaktperson: Dan Anders Persson

B	1	RELATIONSHANDLING	DAP	991117
A	1	PLATS FÖR HISS M.M.	DAP	990126
BET	ANT	REVIDERINGEN AVSER	SIGN	DATUM

RELATIONSHANDLING



ARB NR	RITAD AV	HANDLAGGARE
171	Dan Anders Persson	
DATUM	ANSVARIG	
971223		

OM- & TILLBYGGNAD
ACTIVUM I DEJE
FORSHAGA KOMMUN

Plan 1	RITN. NR	I BET
SKALA		A00:02 B
1:100		