




PLAN 1

B	1	RELATIONSHANDLING	DAP	991117
A	1	PLATS FÖR HISS M.M.	DAP	990126
BET	ANT	REVIDERINGEN AVSER	SIGN	DATUM

RELATIONSHANDLING

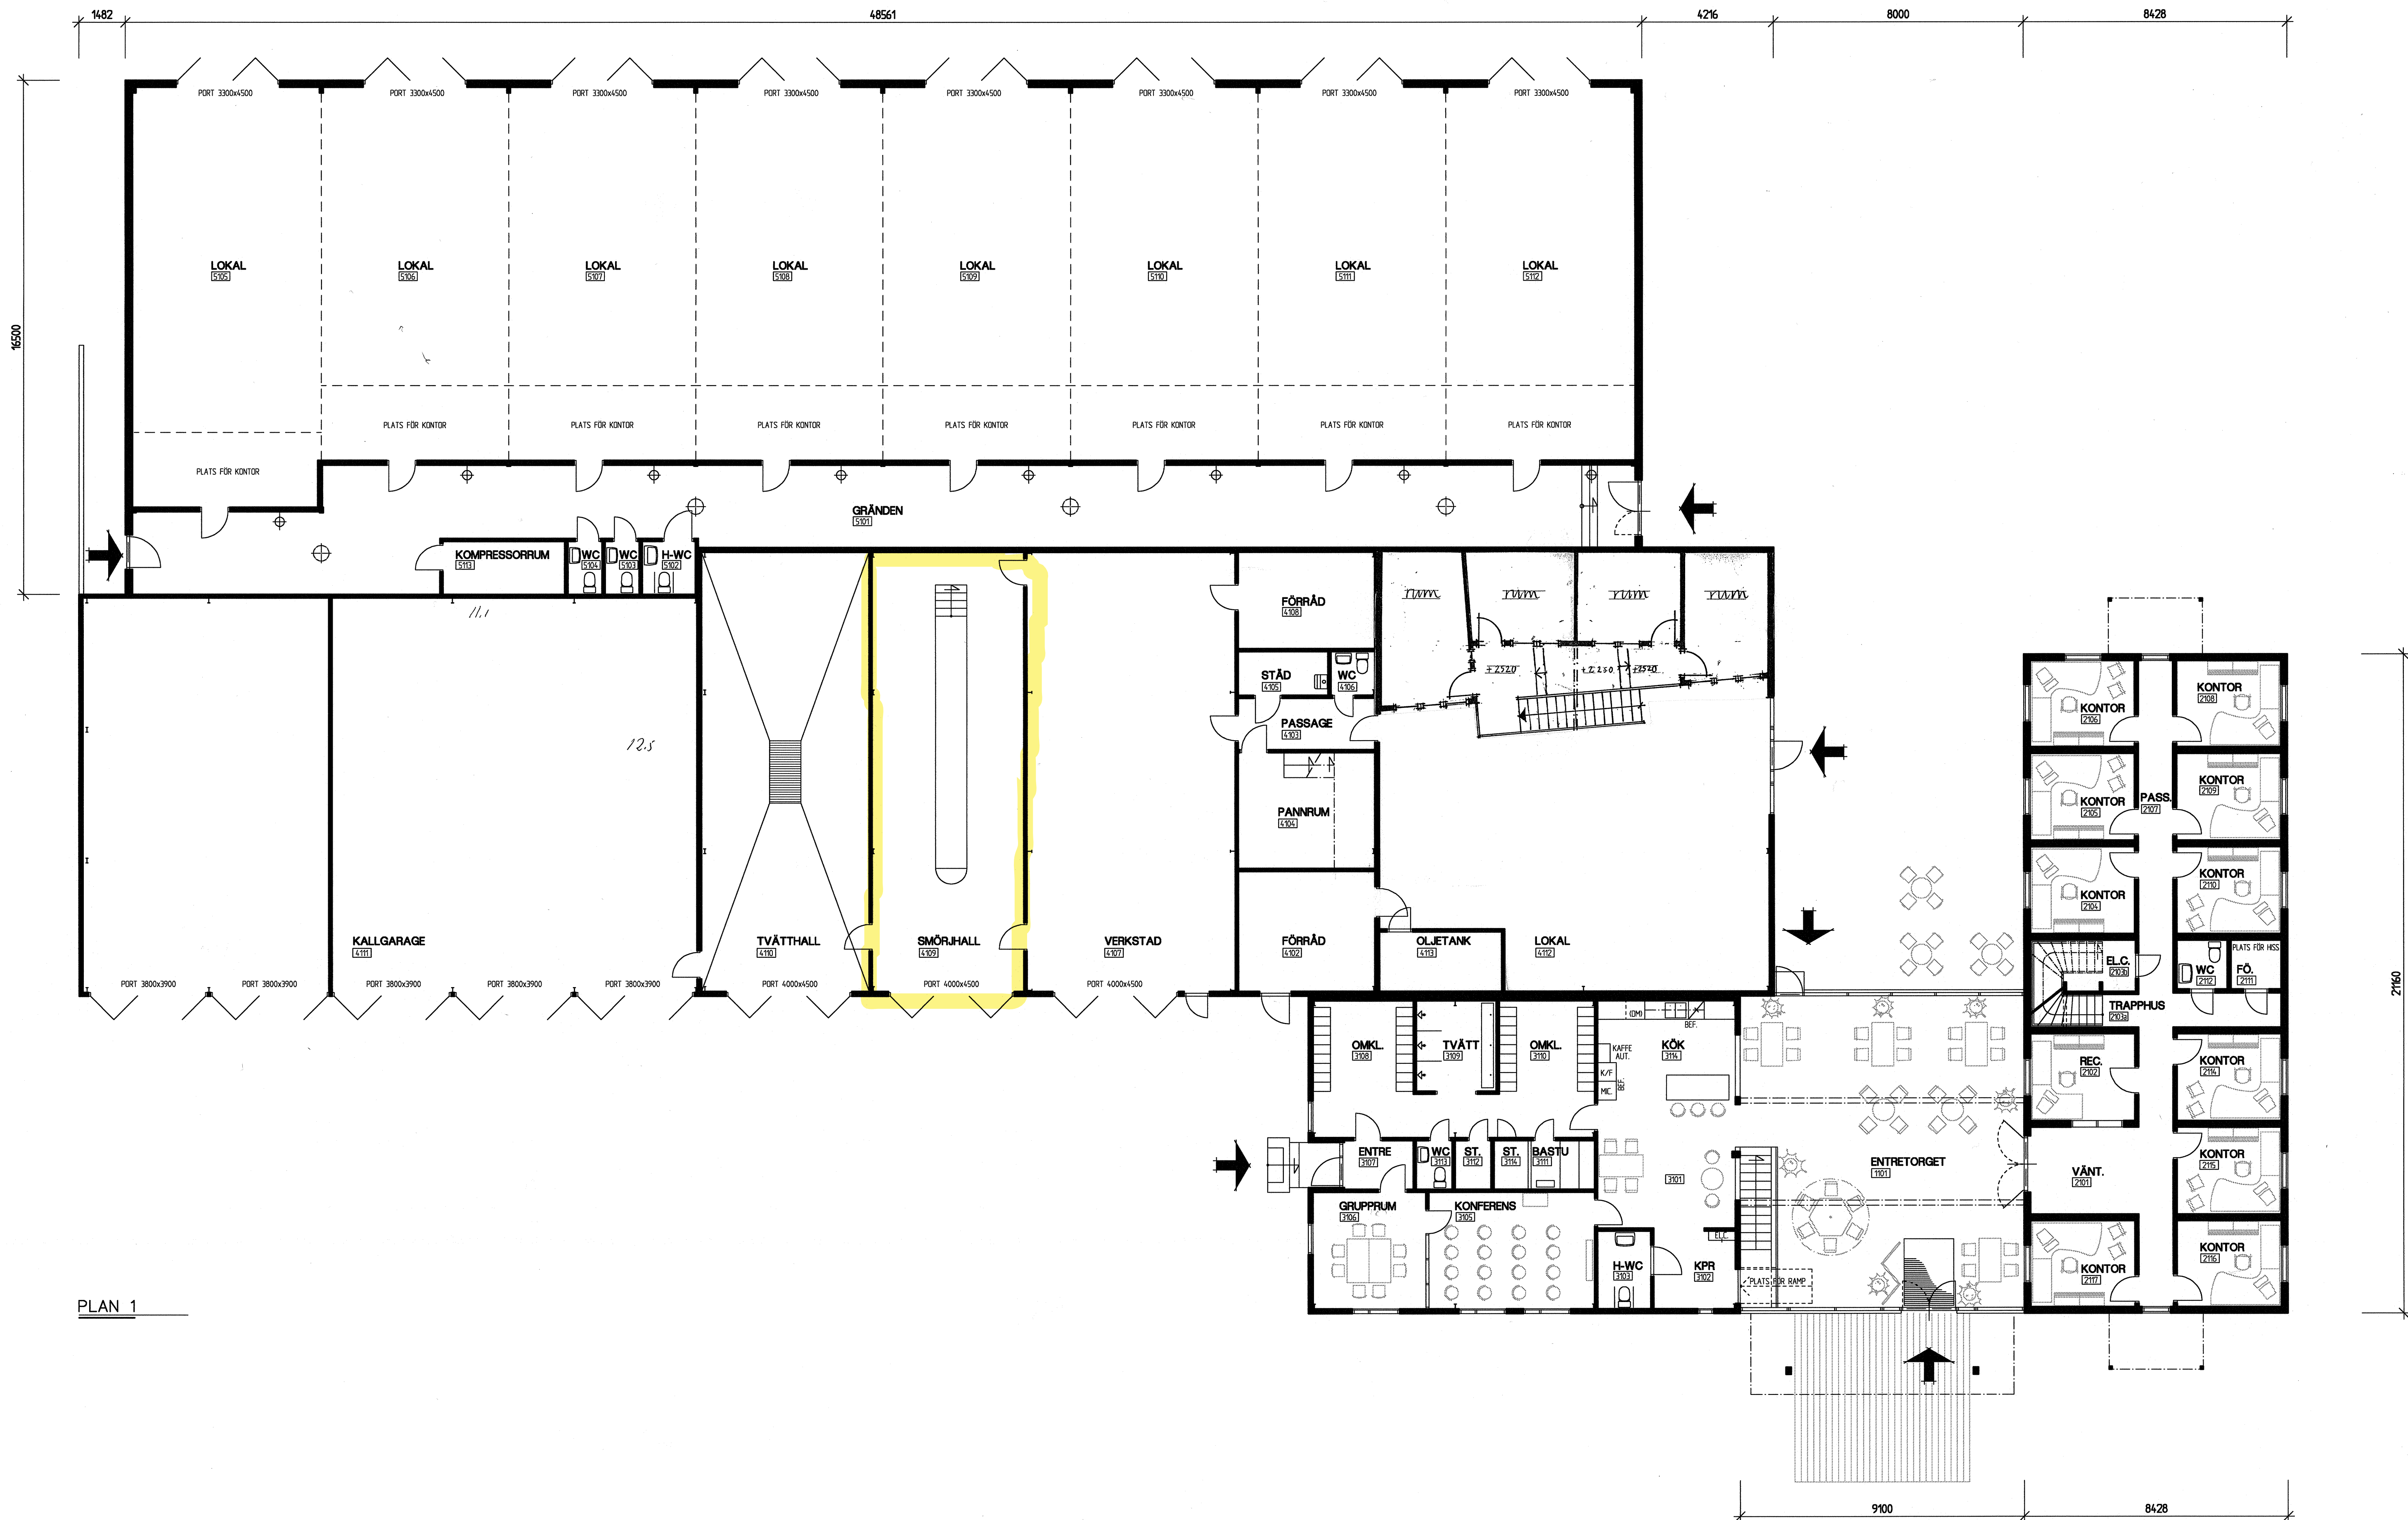

ARB NR	RITAD AV	HANDLAGGARE
171	Dan Anders Persson	
DATUM	ANSVARIG	
971223		

OM- O TILLBYGGNAD
ACTIVUM I DEJE
FORSHAGA KOMMUN

Plan 1	RITN. NR	I BET
SKALA		
1:100	A00:02	B