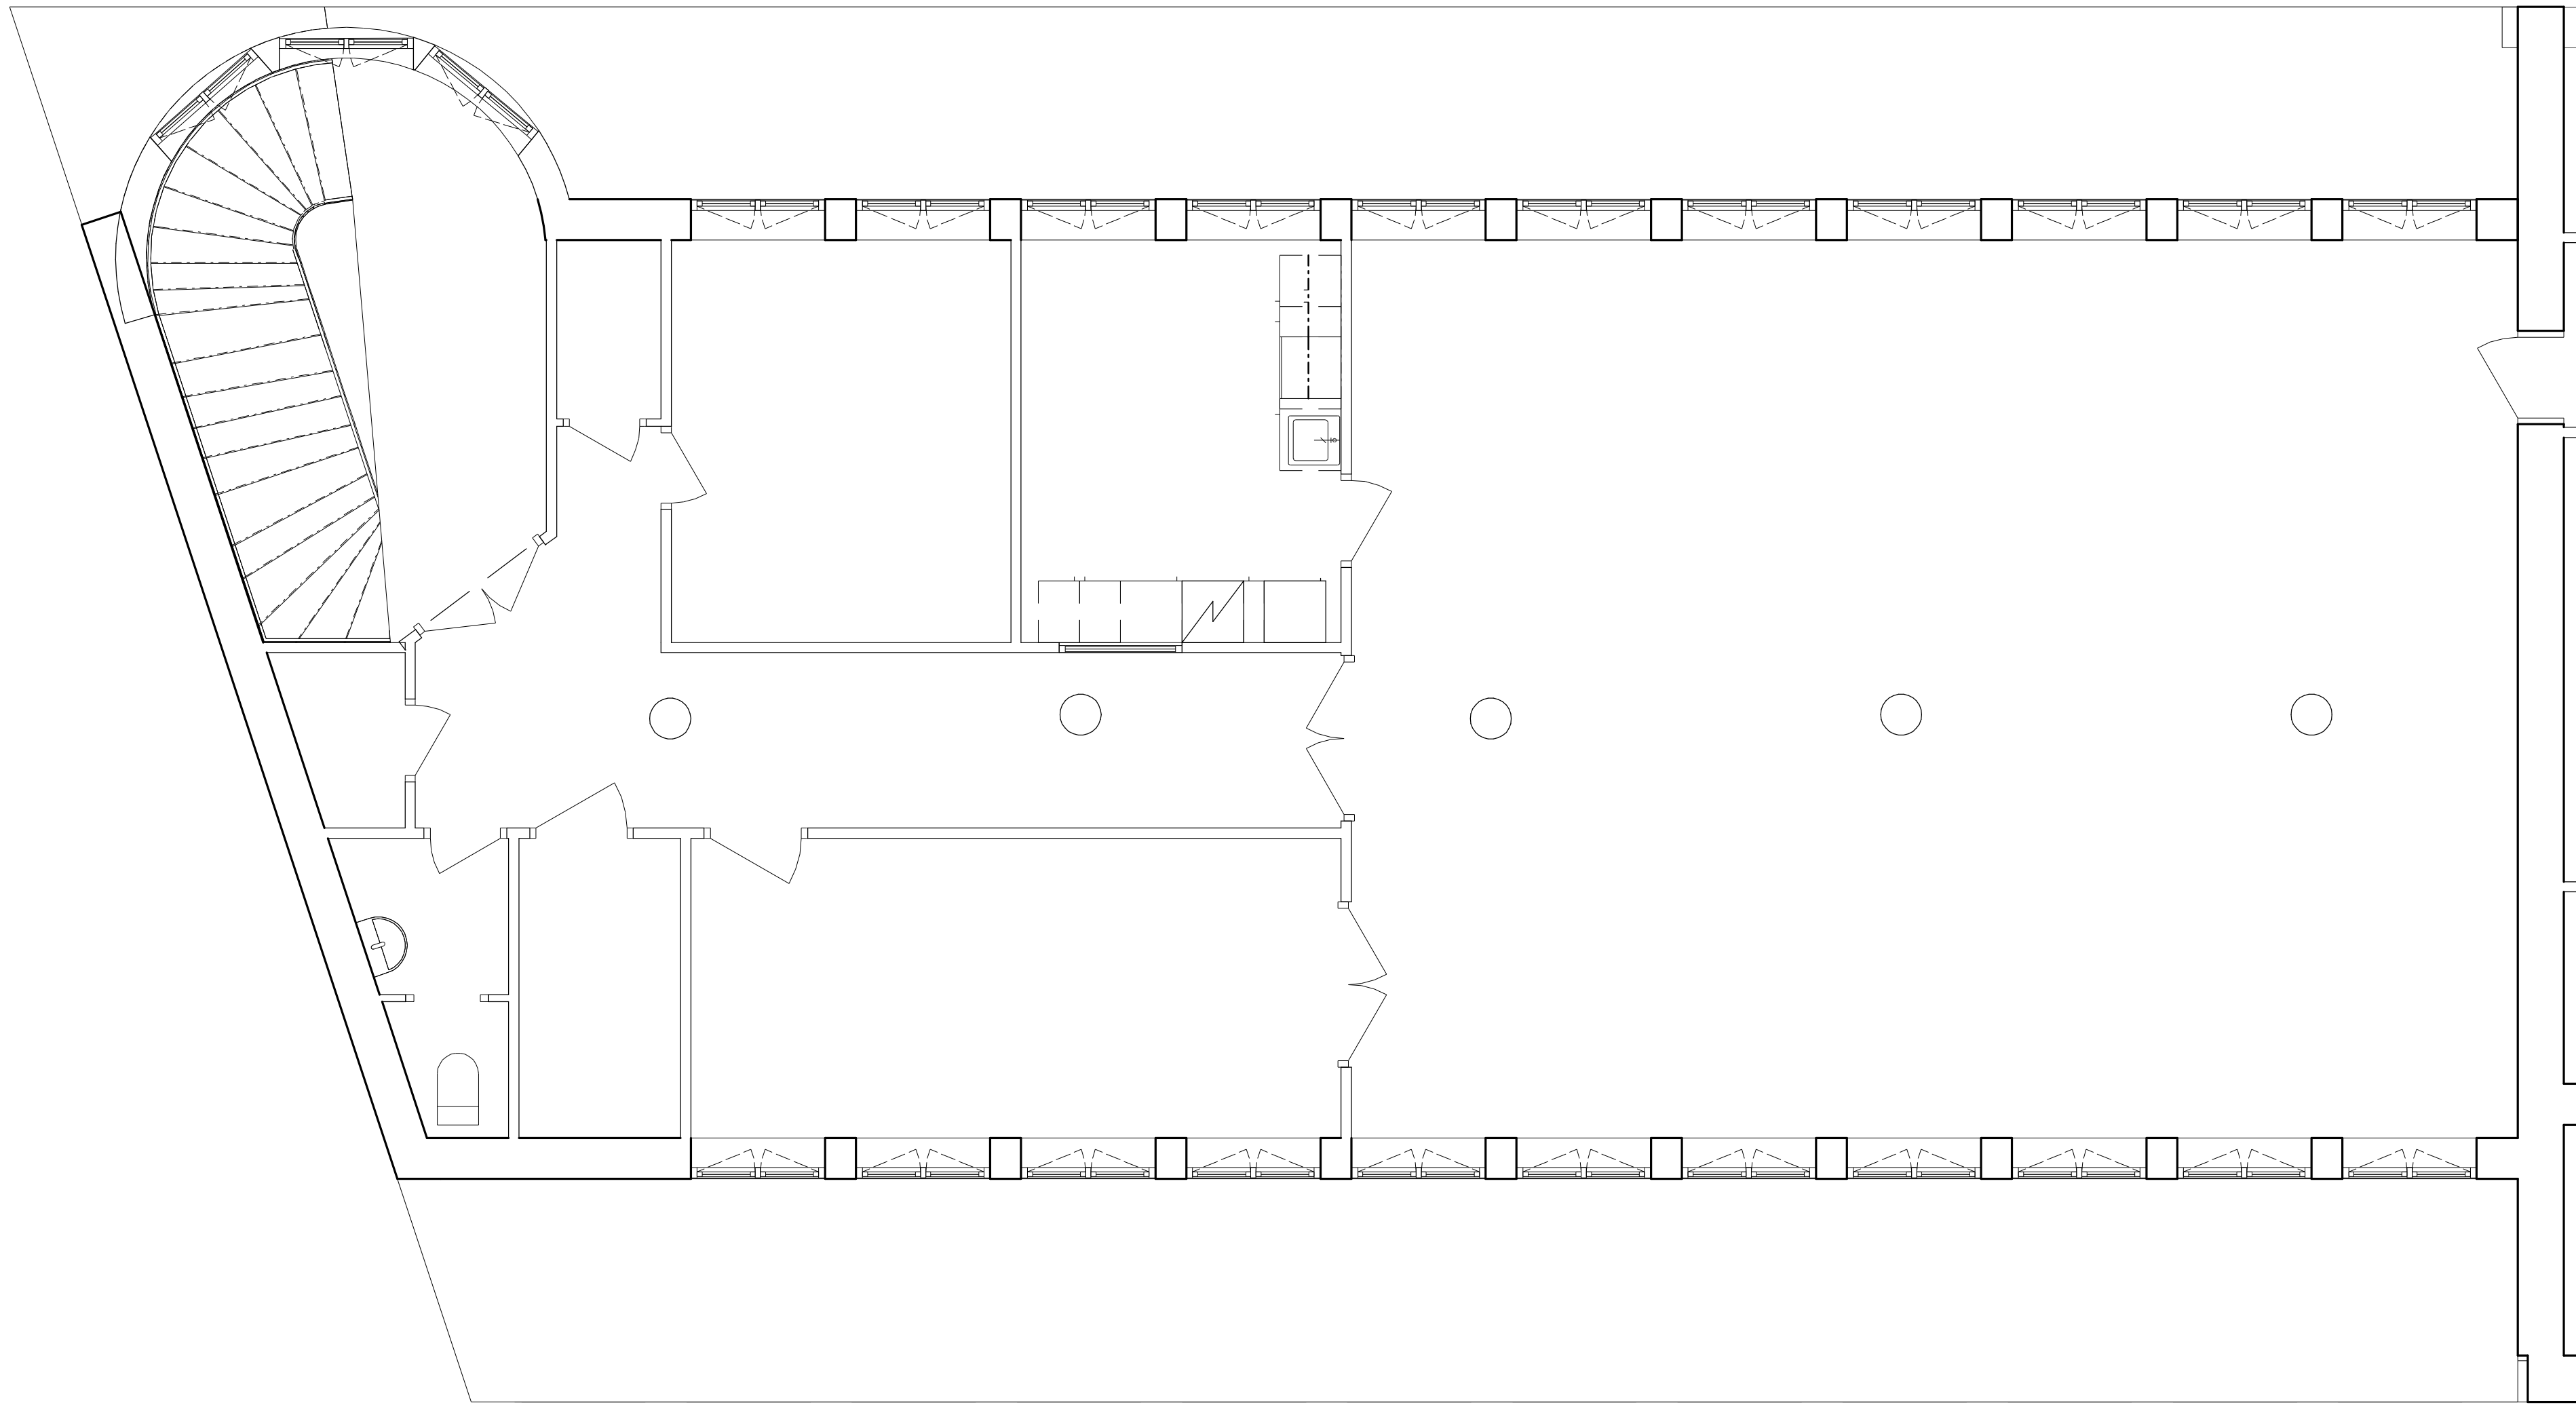


ARQLY

BET	ÄNDRINGEN AVSER	DATUM	SIGN
RELATIONSHANDLING			
CTH-ERICSSON VERDANDI 11, BORLÄNGE KOMMUN			
A	ARQLY	010-516 27 10	
UPPDRAG.NR AD21134	RITAD/KONSTR AV MWS	UPPDRAGSLEDARE J.SKOOG	
DATUM 2022-08-22	ANSVARIG J. SKOOG		
PLANRITNING VÅN 4, DEL 3			
SKALA A1 1:50 A3 1:100	NUMMER A-40-1-043	BET	