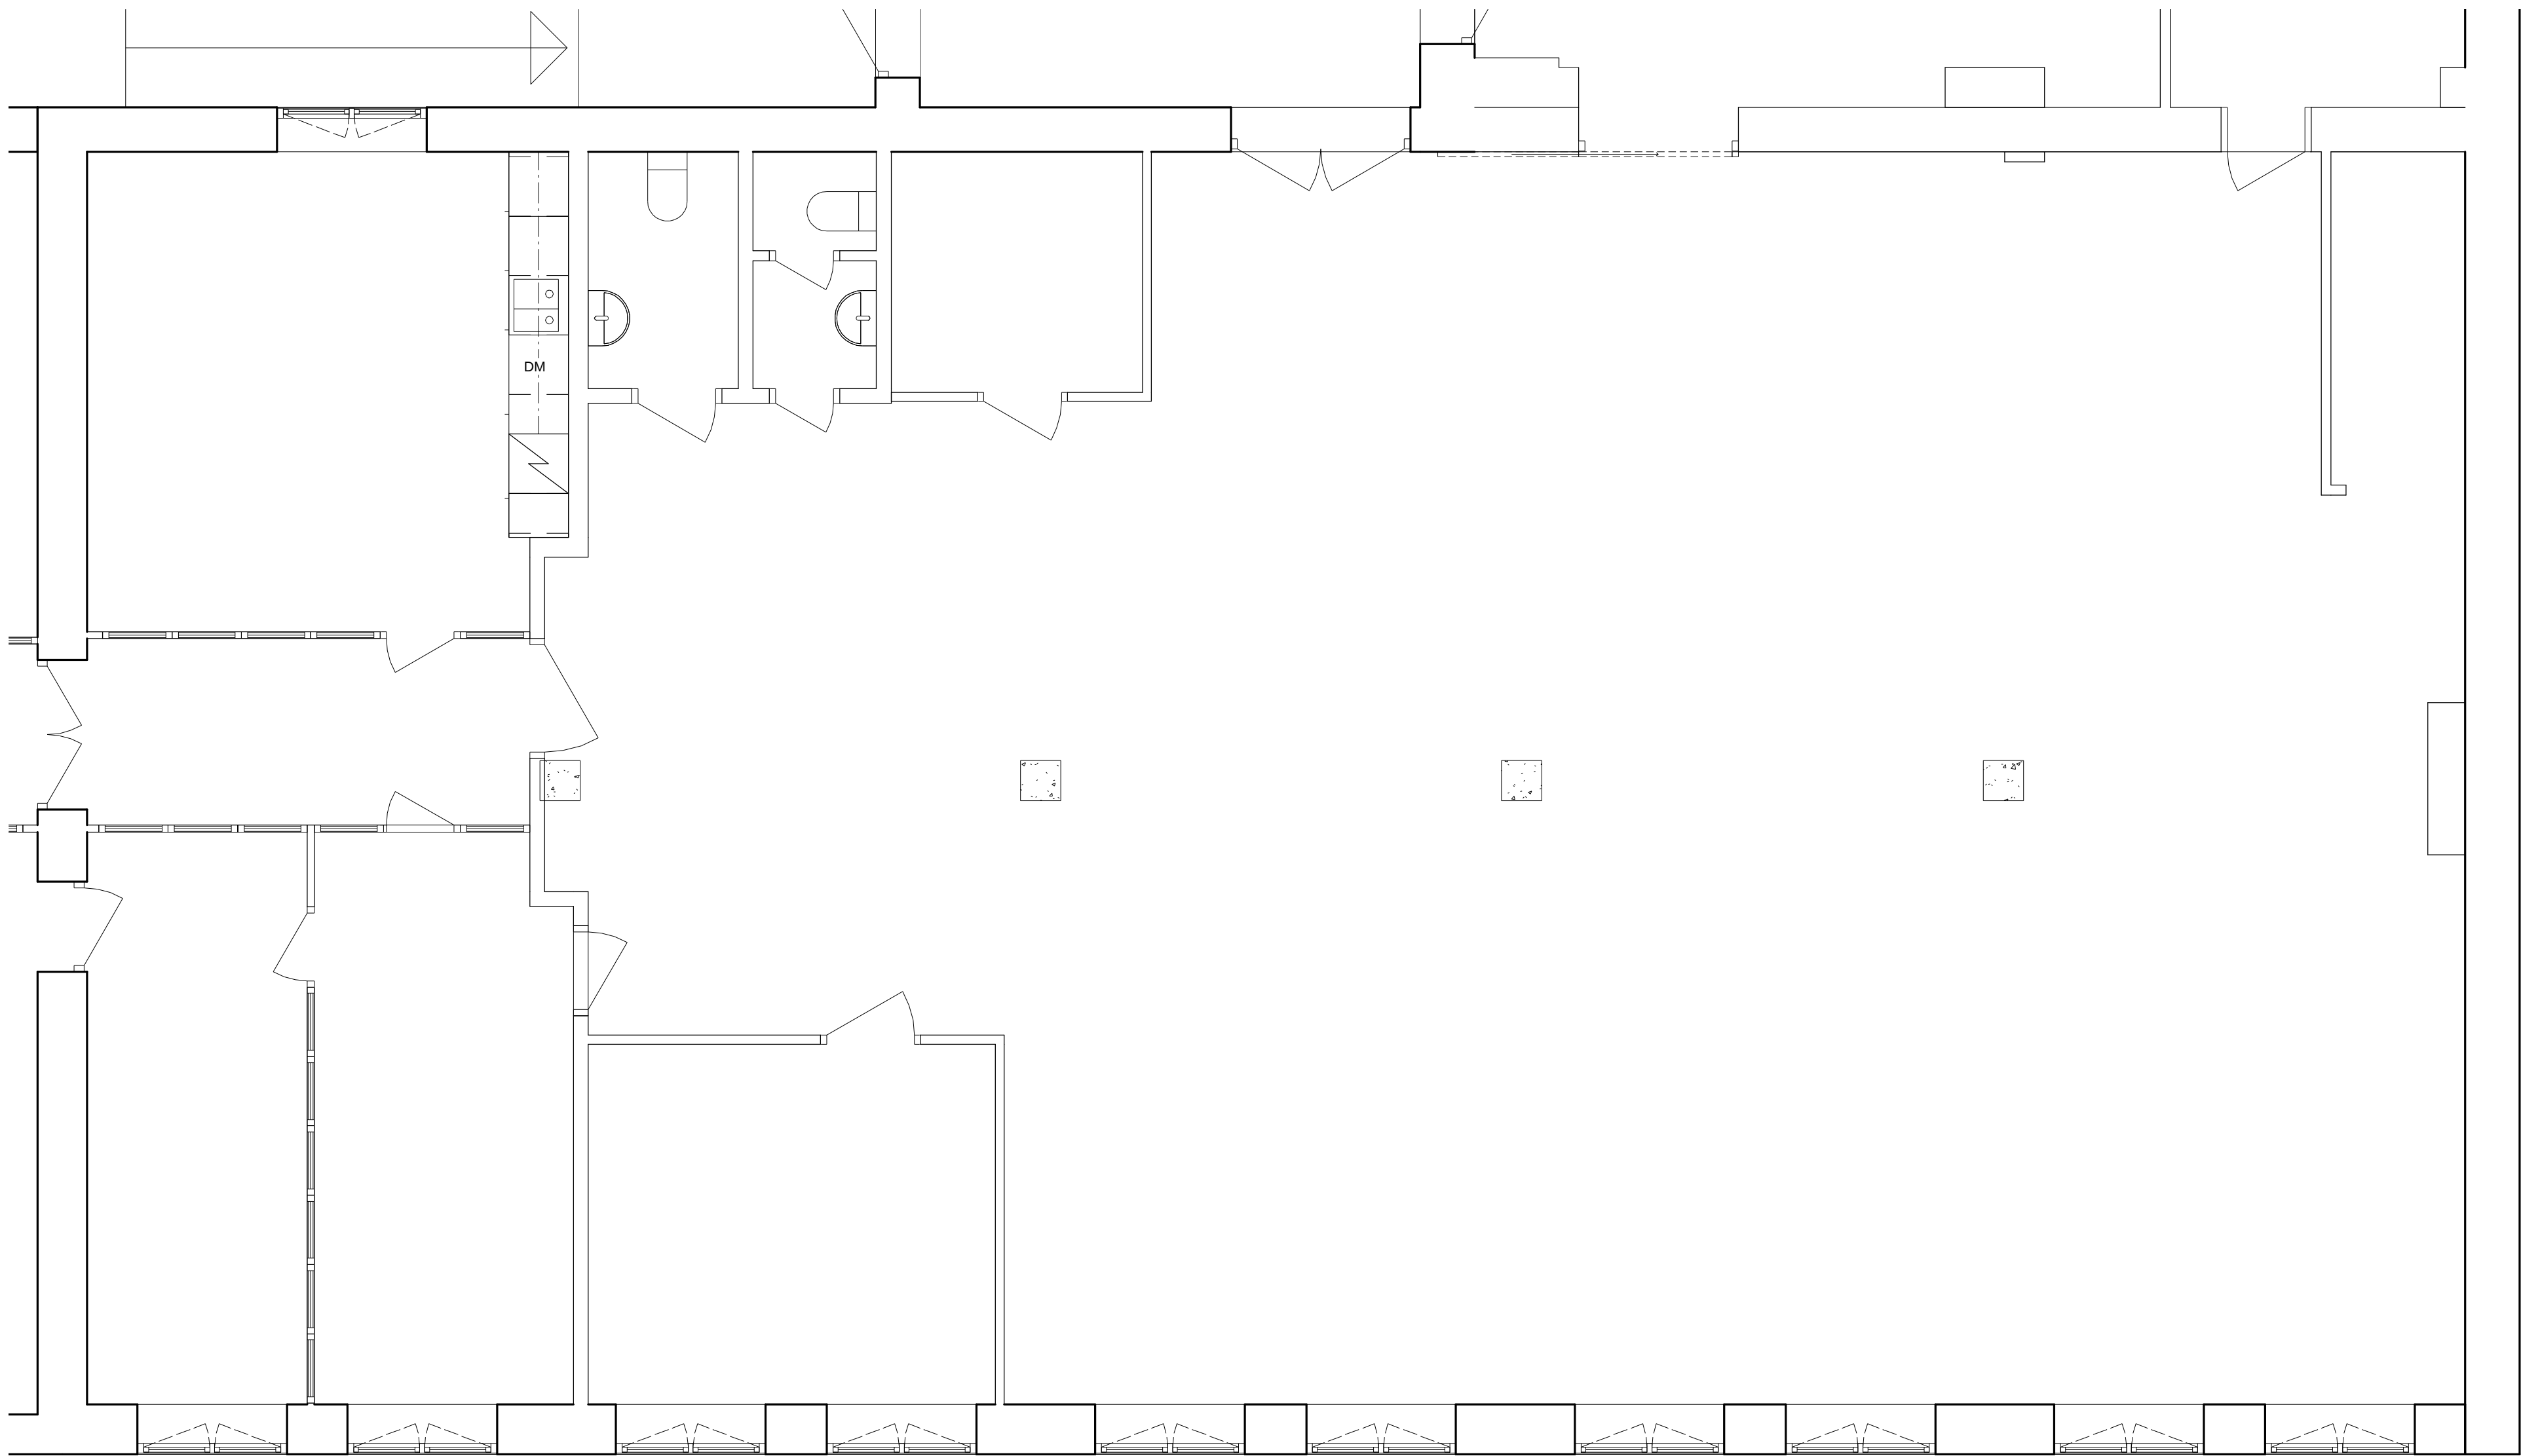


ARQLY

FÖRKLARING

- Mått anges i mm.
Plushöjder i m.
- Befintlig vägg
 - Ny vägg
 - Vägg som rives (röd, streckad linje)
 - Befintlig dörr
 - Ny dörr
 - Dörr som rives (röd, streckad linje)
 - Lös inredning (grå, streckad linje), ingår ej i entreprenad

FÖRESKRIFTER

BET	ÄNDRINGEN AVSER	DATUM	SIGN
RELATIONSHANDLING			
CTH-ERICSSON			
VERDANDI 11, BORLÄNGE KOMMUN			
A	ARQLY	010-516 27 10	
UPPDRAG.NR	RITAD/KONSTR. AV	UPPDRAGSLEDARE	
AD21134	MWS	J.SKOOG	
DATUM	ANSVARIG		
2022-08-22	J. SKOOG		
PLANRITNING, VÅN 1, DEL 2			
SKALA	NUMMER	BET	
A1 1:50	A-40-1-012		
A3 1:100			