


BYGGNADEN UTFÖRES I BRANDKLASS BR2



=NÖDUT, EFTERLYSANDE

BF

=SKYLT FÖR BRANDPOST. EFTERLYSANDE

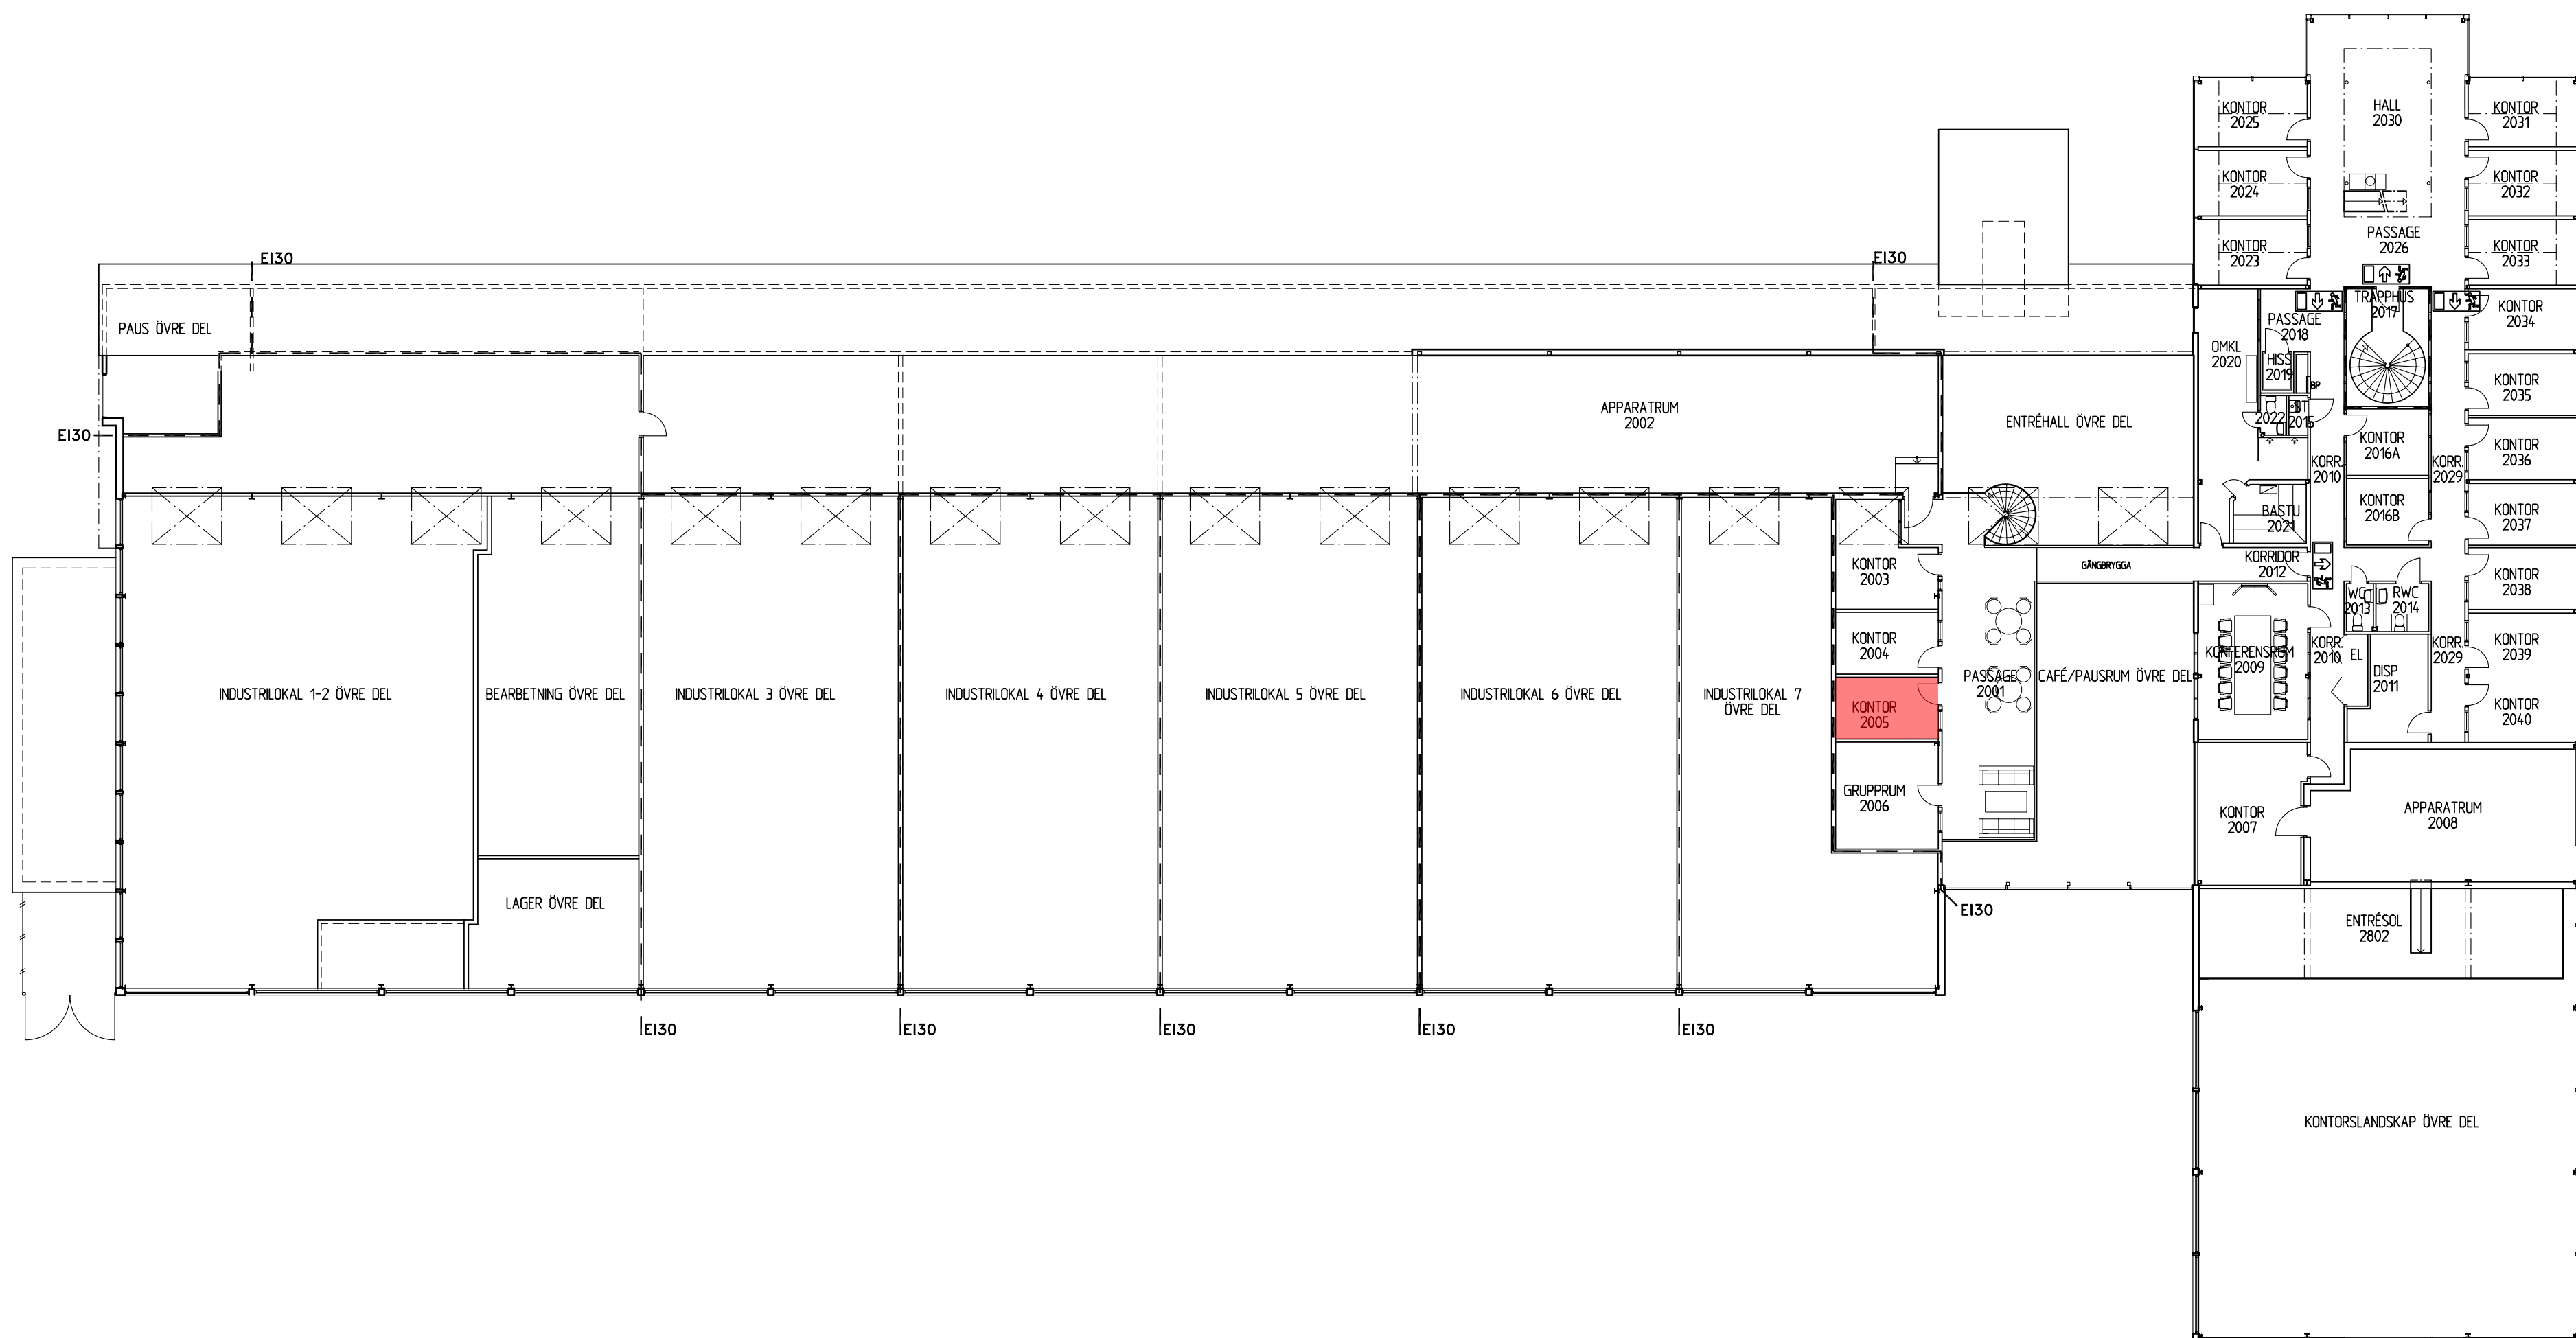

2004-12-30

A		OMBYGGNAD JAN 2009	MH	2009-02-16
BET	ANT	ÄNDRINGEN AVSER	SIGN	DATUM

RELATIONSHANDLING

POLARIS FASTIGHETS AB

NYBYGGNAD INDUSTRI- & KONTORSHOTELL

KV. SÖMMERSKAN 3 HUS B, SKELLEFTEÅ KOMMUN

A	CONSULTEC A&K AB	TEL 0910-878 00	FAX 0910-878 09
M	WSP SAMHÅLLSBYGGNAD	TEL 090-70 31 00	FAX 090-70 34 12
K	WSP BYGGPROJEKTERING	TEL 0910-58 64 00	FAX 0910-58 64 00
V	VVS-KONSULTERNA	TEL 0910-71 55 50	FAX 0910-71 03 99
E	WSP SYSTEMS	TEL 0910-58 64 00	FAX 0910-58 64 00

UPPGIFTSNUMMER	RITAD / KONSTR AV	HANDLAGGARE
62996 (62130)	UM	BENGT JONSSON
DATUM	ANSVARIG	
2003-01-31	PER OLSSON	

PLAN 1 TR

Consultec
ARKITEKTER &
KONSTRUKTÖRER AB

SKELLEFTEÅ
TEL: 0910-878 00

WWW.CONSULTEC.SE

SKALA

1:200 (A1)

NUMBER

A00:03

BET