




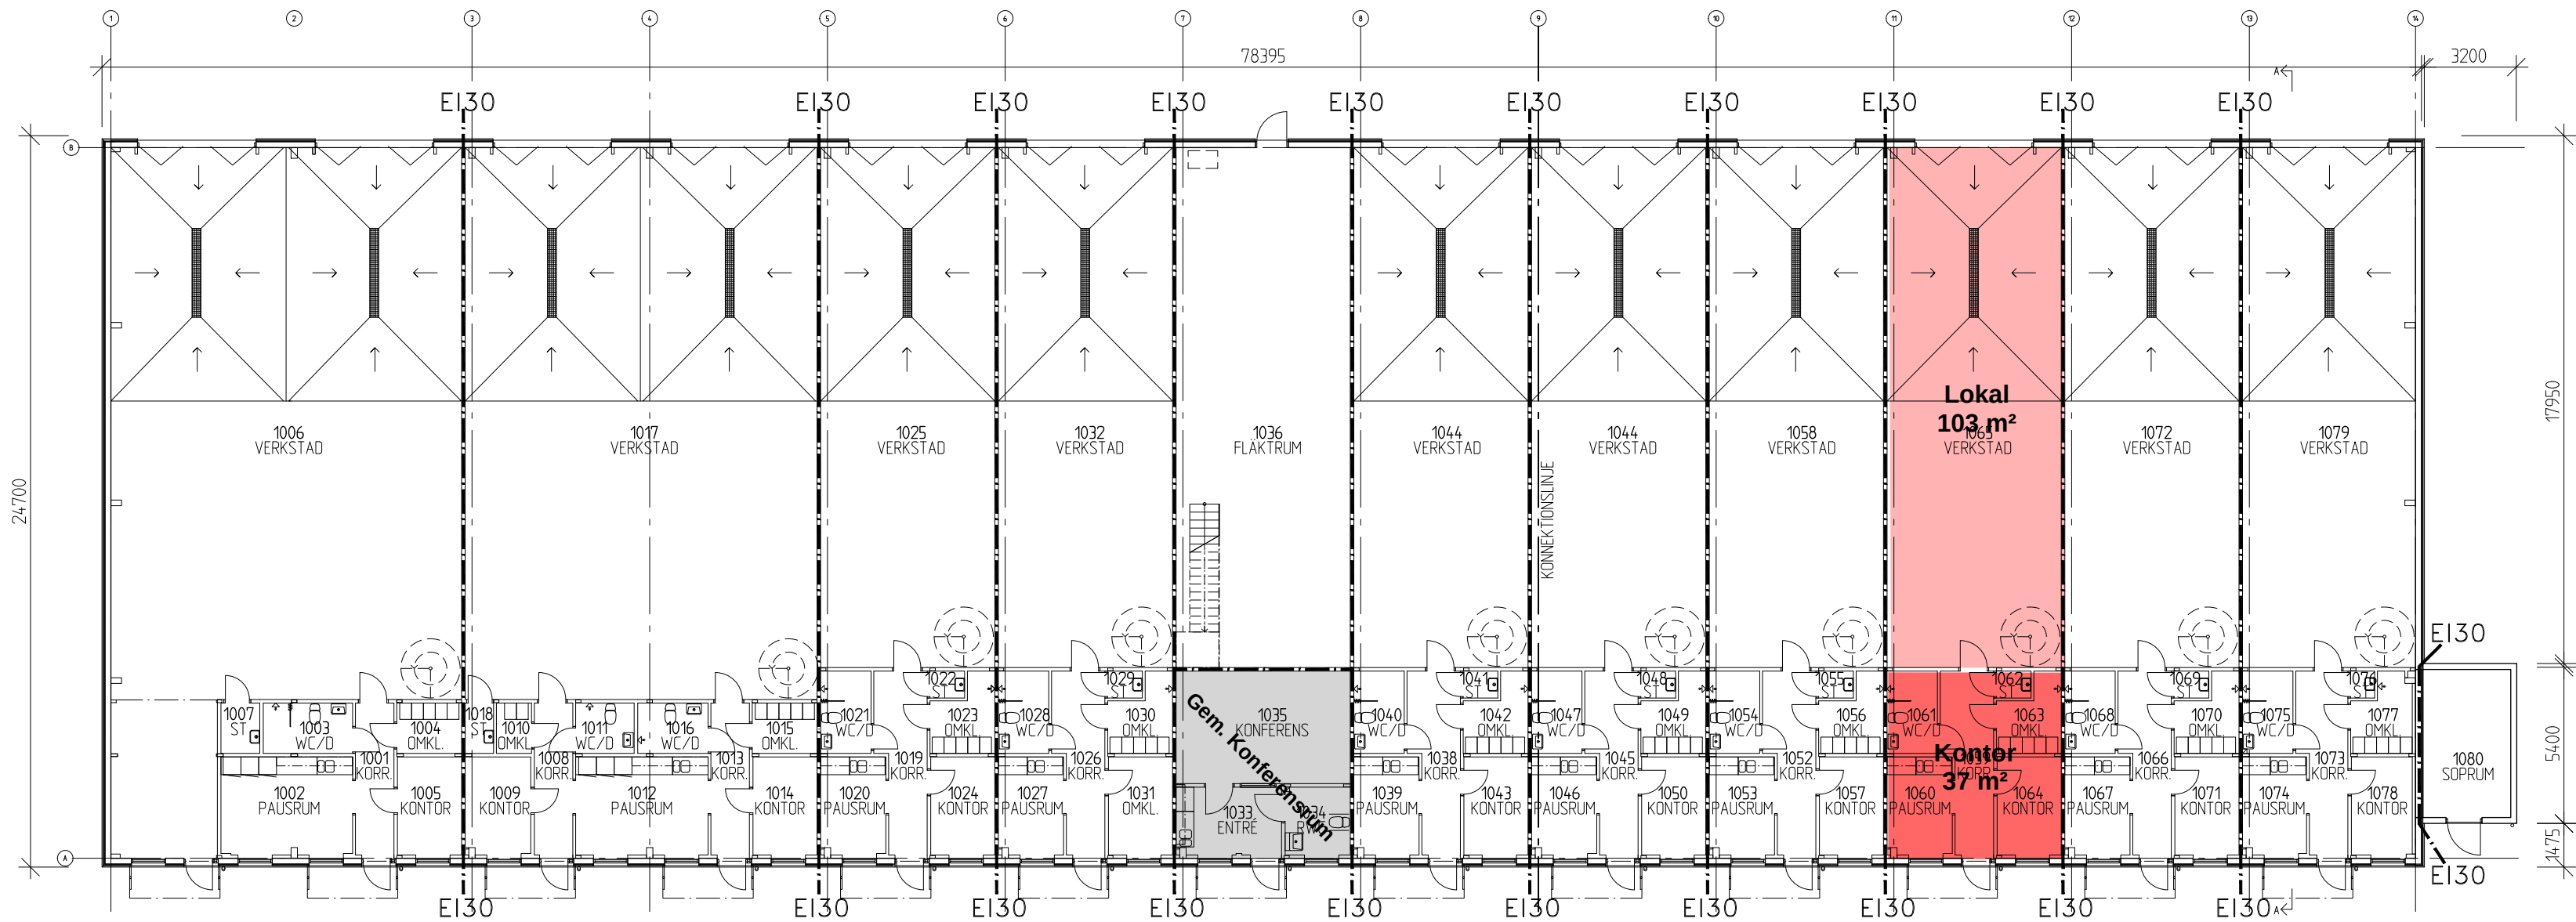

BOTTENPLAN
1:200

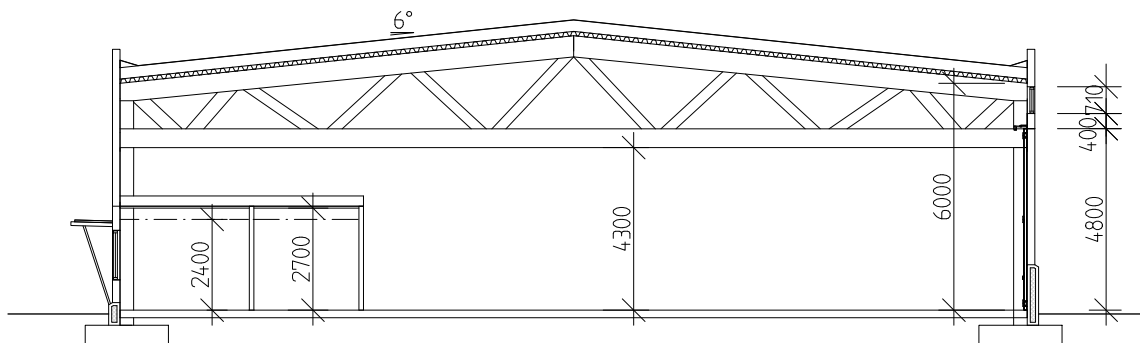

SEKTION A-A
1:200



		RELATIONSHANDLING	LL	2017-10-24
BET	ANT	ÄNDRINGEN AVSER	SIGN	DATUM
RELATIONSHANDLING				
Fastighets AB POLARIS				
RÖJMYRAN 1				
SKELLEFTEÅ KOMMUN				
☒	A	TYRÉNS AB	TEL 010-452 20 00	
	K	TYRÉNS AB	TEL 010-452 20 00	
	V	VVS-KONSULTERNA	TEL 0910-71 55 50	
	E	ÄF CONSULT	TEL 010-505 00 00	
	M	WSP	TEL 0910-58 64 00	
UPPDRAGSNUMMER		RTAD / KONSTR AV	HÄRLEGGARE	
271436		LALO	LARS LÖFSTEDT	
DATUM		ANSVARIG		
2016-10-25		ÖVE NILSSON		
NYBYGGNAD INDUSTRIHUS				
ÖVERSIKT				
BOTTENPLAN, SEKTION				
SKALA		NUMMER		BET
A1 - 1200 A3 - 1400		A-40.1-101		