


FÖRKLARINGAR

100% MÅTTRIKTHET KAN EJ GARANTERAS.
MÅTT BÖR DÄRMED KONTROLLERAS INNAN
RITNINGEN ANVÄNDS SOM UNDERLAG.

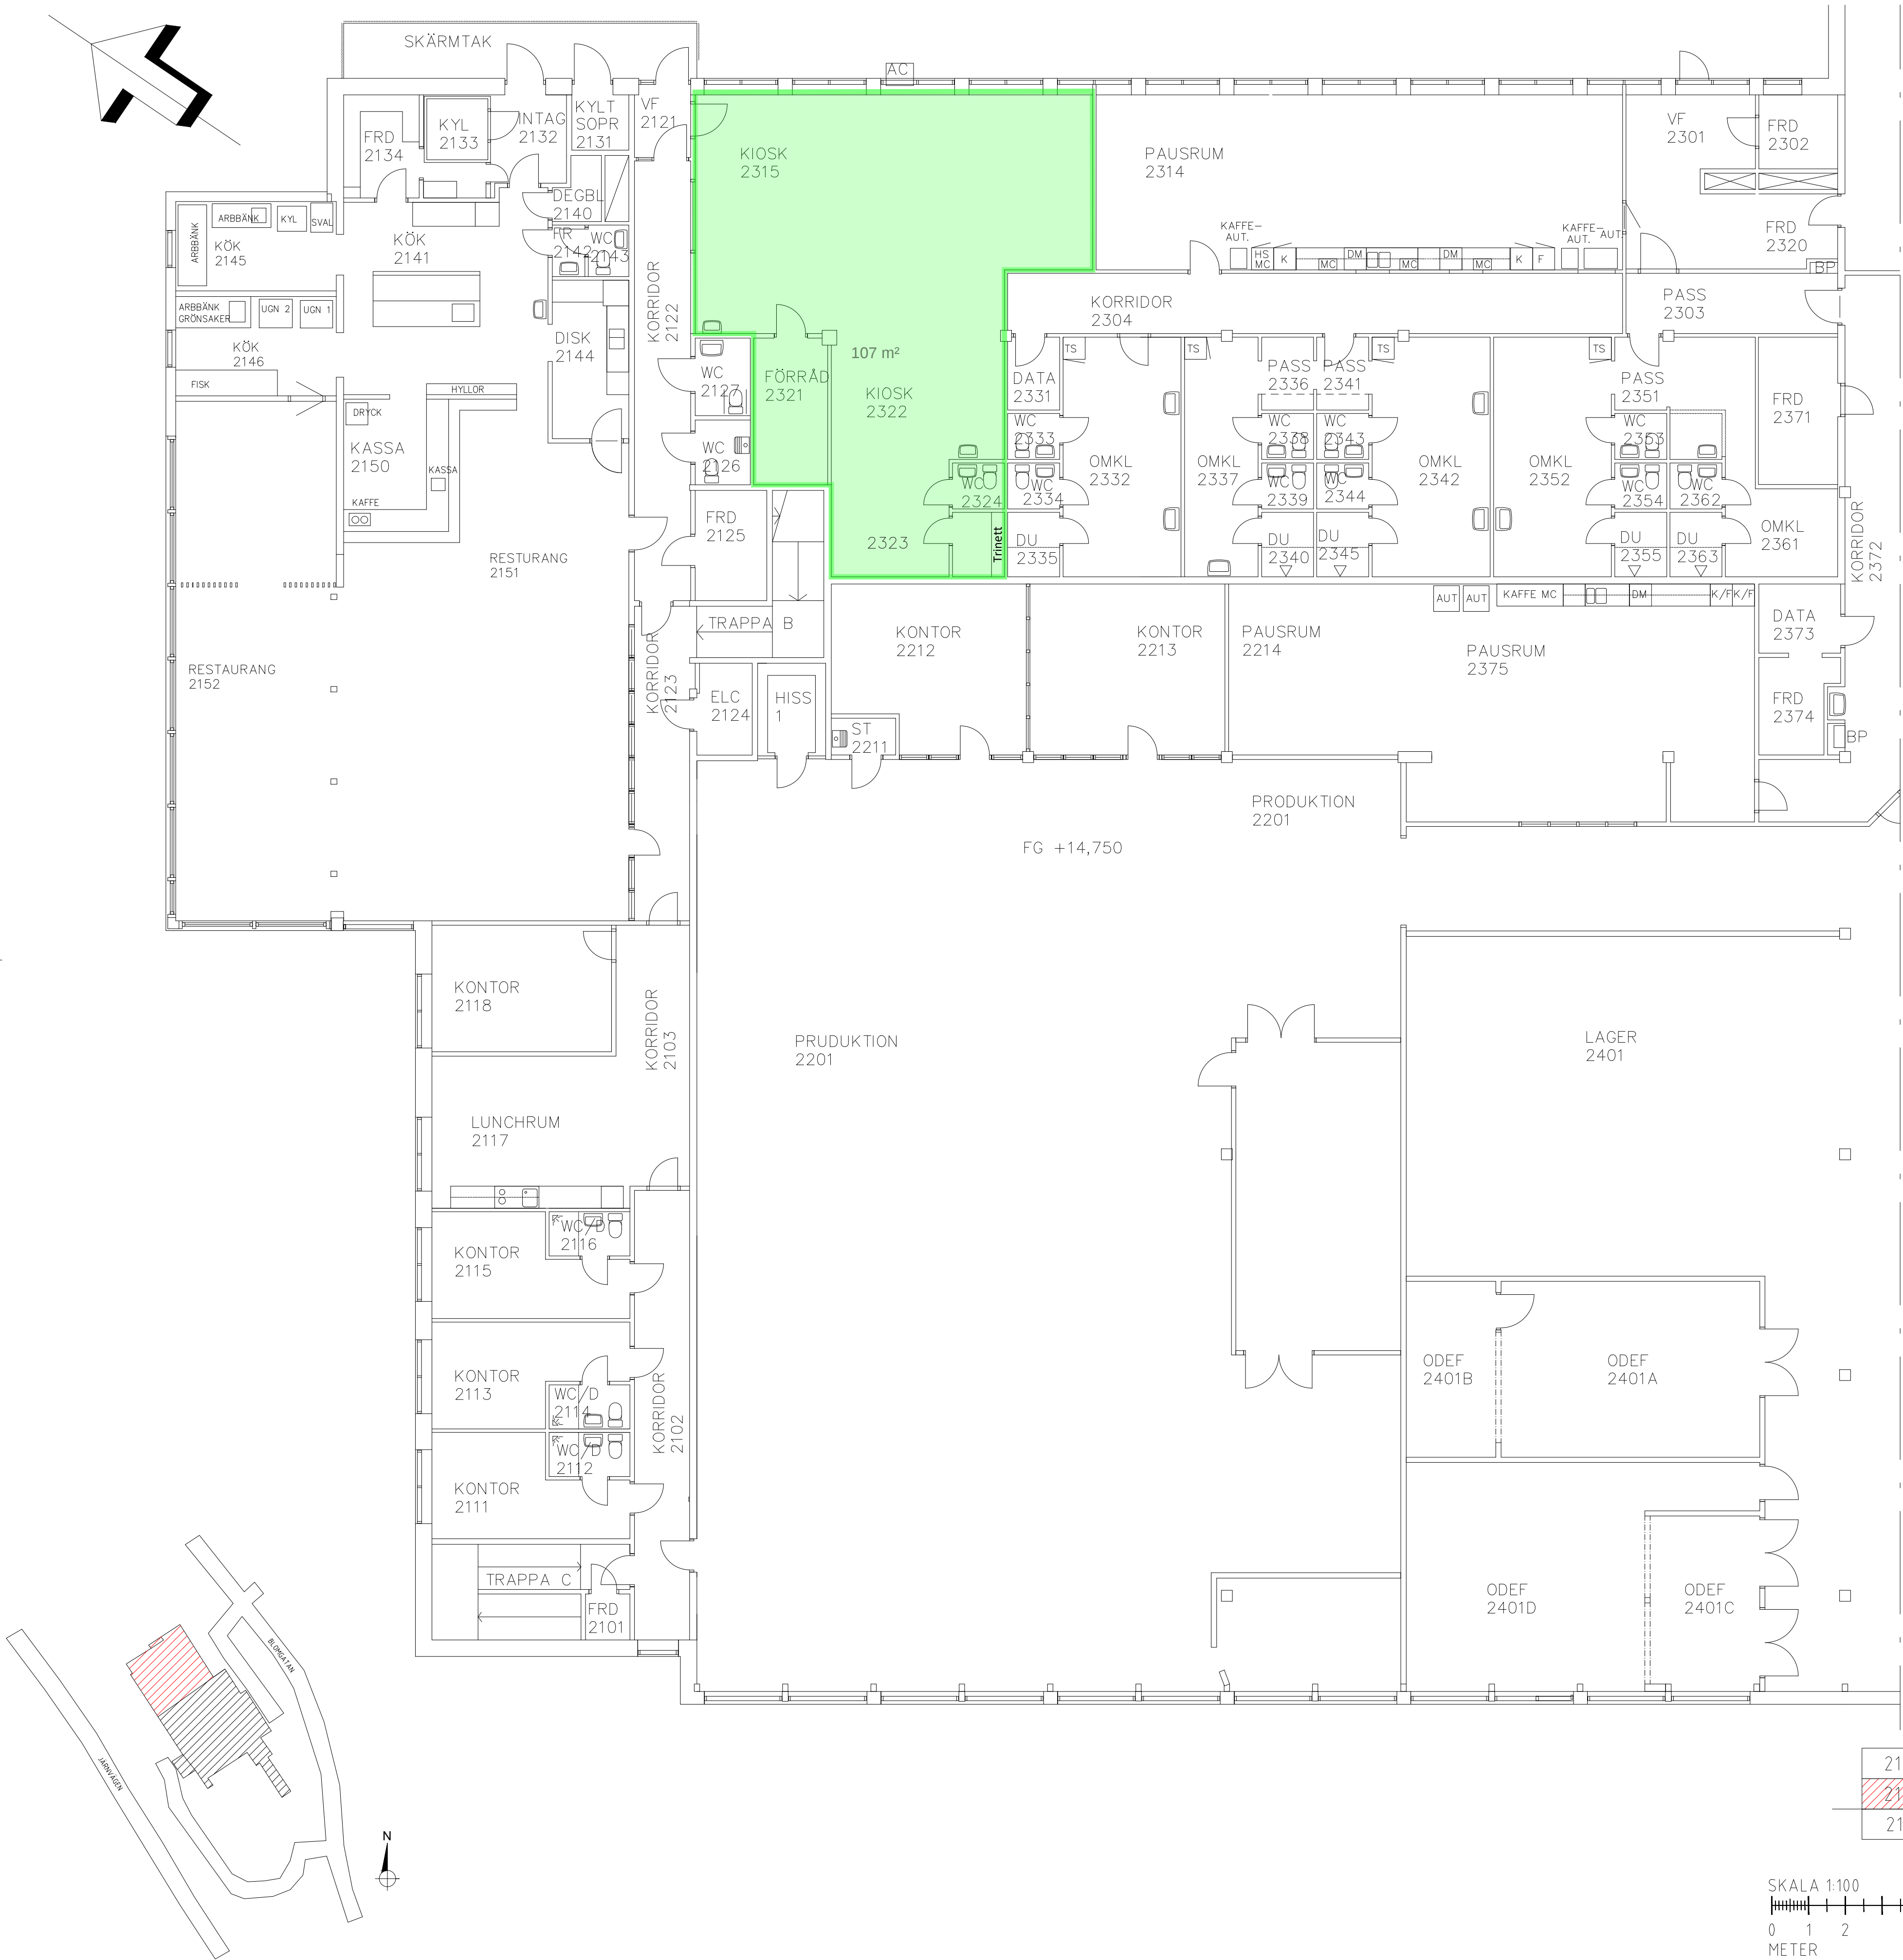

RELATIONSHANDLING

FASTIGHET		2115, DJURET 3	
ADRESS		BLOMGATAN 17, LULEÅ	
PROJEKTNAMN OCH NUMMER		PLAN 2, DEL 1	
FIRE SAFETY NORDIC		ENTRÉPLAN	
ÖVERSIKT		HUS 1	
PLANRITNING		RITINGSNUMMER	
211501-A40-1-0201		RITNINGEN ANVÄNDS SOM UNDERLAG	
D		RELATIONSHANDLING	
C		RH EFTER PLATSBESÖK	
B		RH EFTER PLATSBESÖK	
A		RH EFTER PLATSBESÖK	
RET	ANT	REVIDERINGS ÅRSYER	DATUM
		SGN	