

FÖRESKRIFTER

Medt enligt i tillägg med:



FÖRKÄRLNINGAR

WAGARE

Belägg 1989 / 2017

FÖRKORTNINGAR

- K Koll
- KP Koll och förs
- MEF Elektrisk befäring
- ELC Elektrisk tillförlig E-bundling
- MSB Medelstörst byggnads
- RFD Förd
- F Fasad

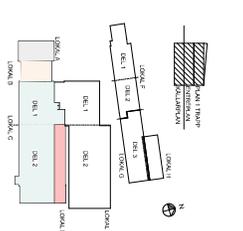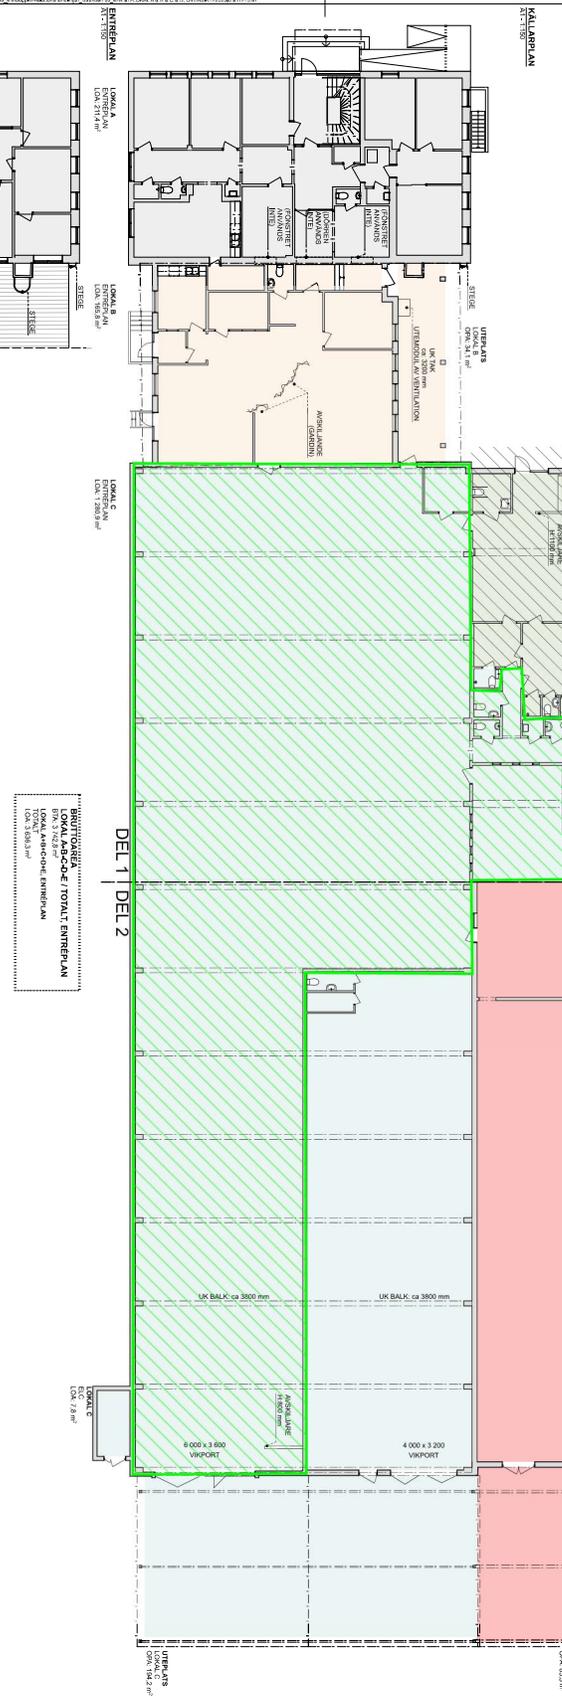

SET	ART	ANORDNING	SKALA	SKÄL
		RELATIONSHANDLING		
		STRANDEN 55:4		

agnasARK
 www.agnasark.se • +46(0)247-792060
 2023-01-17
 STRANDEN 55:4 MORA KOMMUN
 RELATIONSHANDLING
 LOKAL A, B, C & D ÖVERSIKT
 AT-1150
 AT+HALVSKALA A1-1

0 10 15
 METER 1:150 (A1)
 N
 PLAN EN TRAPP
 ENTRÉPLAN
 BILUTGÅNG
 LOKAL A TOTAL PLAN 1 TR
