


VÅNING 1
SKALA 1:50



VÅNING 2
SKALA 1:50

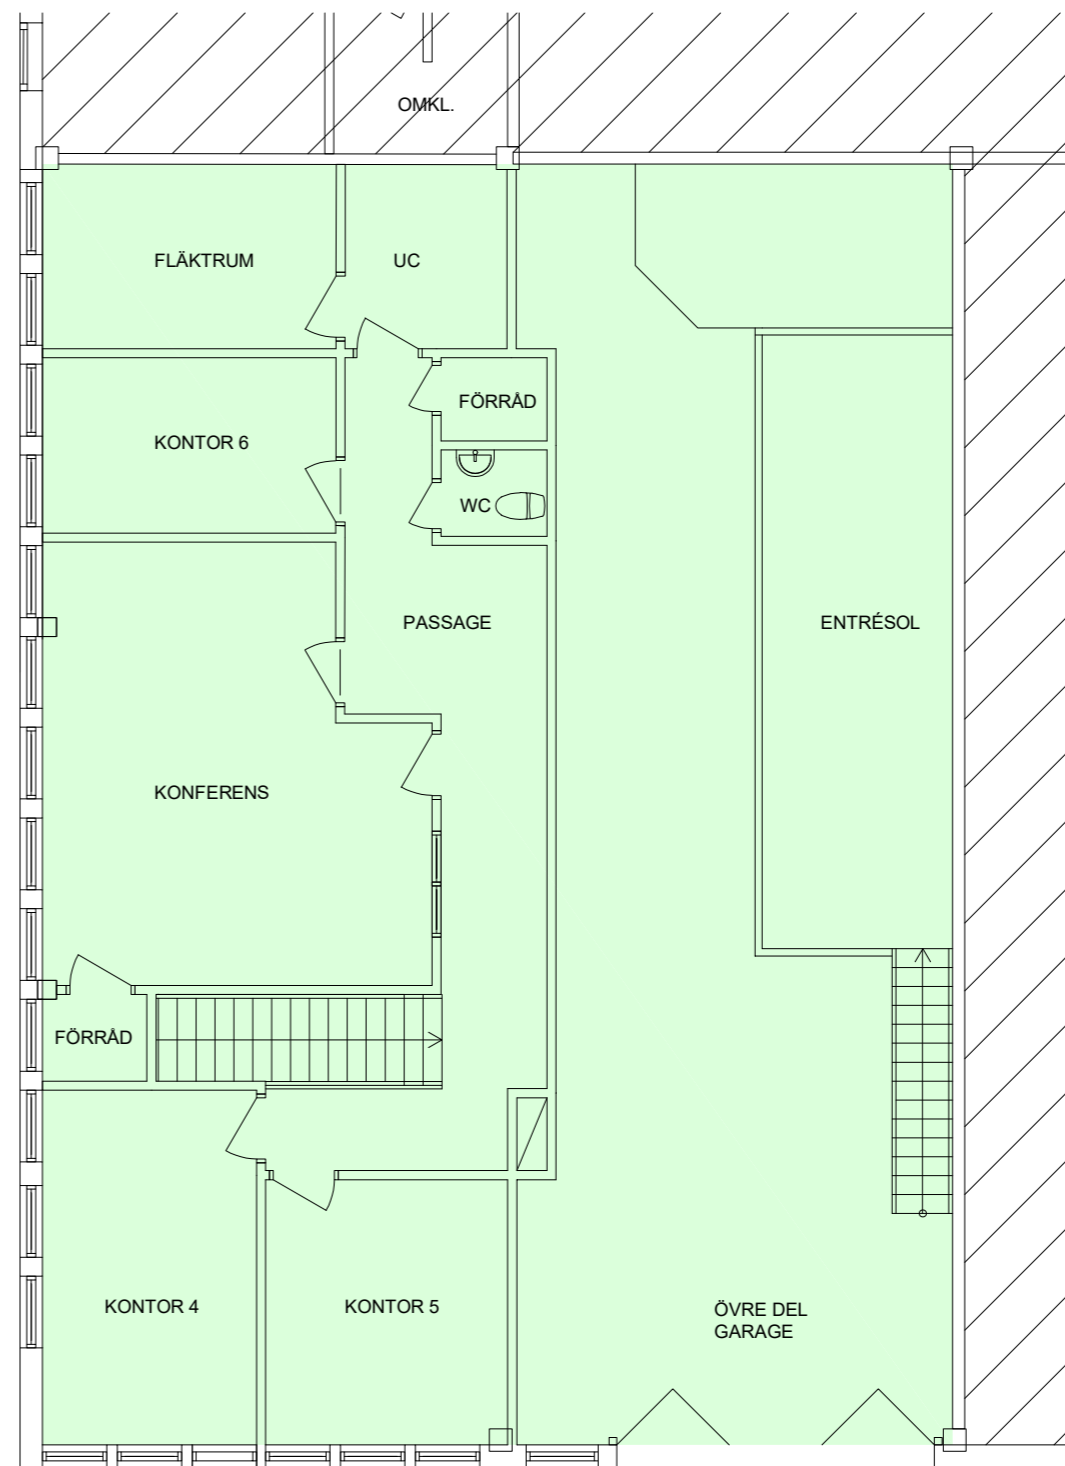

BET	ANT	ÄNDRINGEN AVSER	DATUM	SIGN
RELATIONSHANDLING				
VANDRINGSMANNEN 3				
GÄRDEVÄGEN 7B				
CKC AB				
A	CKC AB		070 - 463 39 39	
K				
L				
R				
E				
S				
LPPDRAGSNUMMER	2026-04-29	RITAD/KONSTR. AV NJ	ANSVARS N. Jonsson	HANDELAGGARE NJ
VÅNING 1 OCH 2				
RITNINGSDENITATIONSF	SKALA	RITNINGSNUMMER	AutoCad version	Architecture 2015
	A1 1:50 A3 1:100	A-40-1-1		REV