

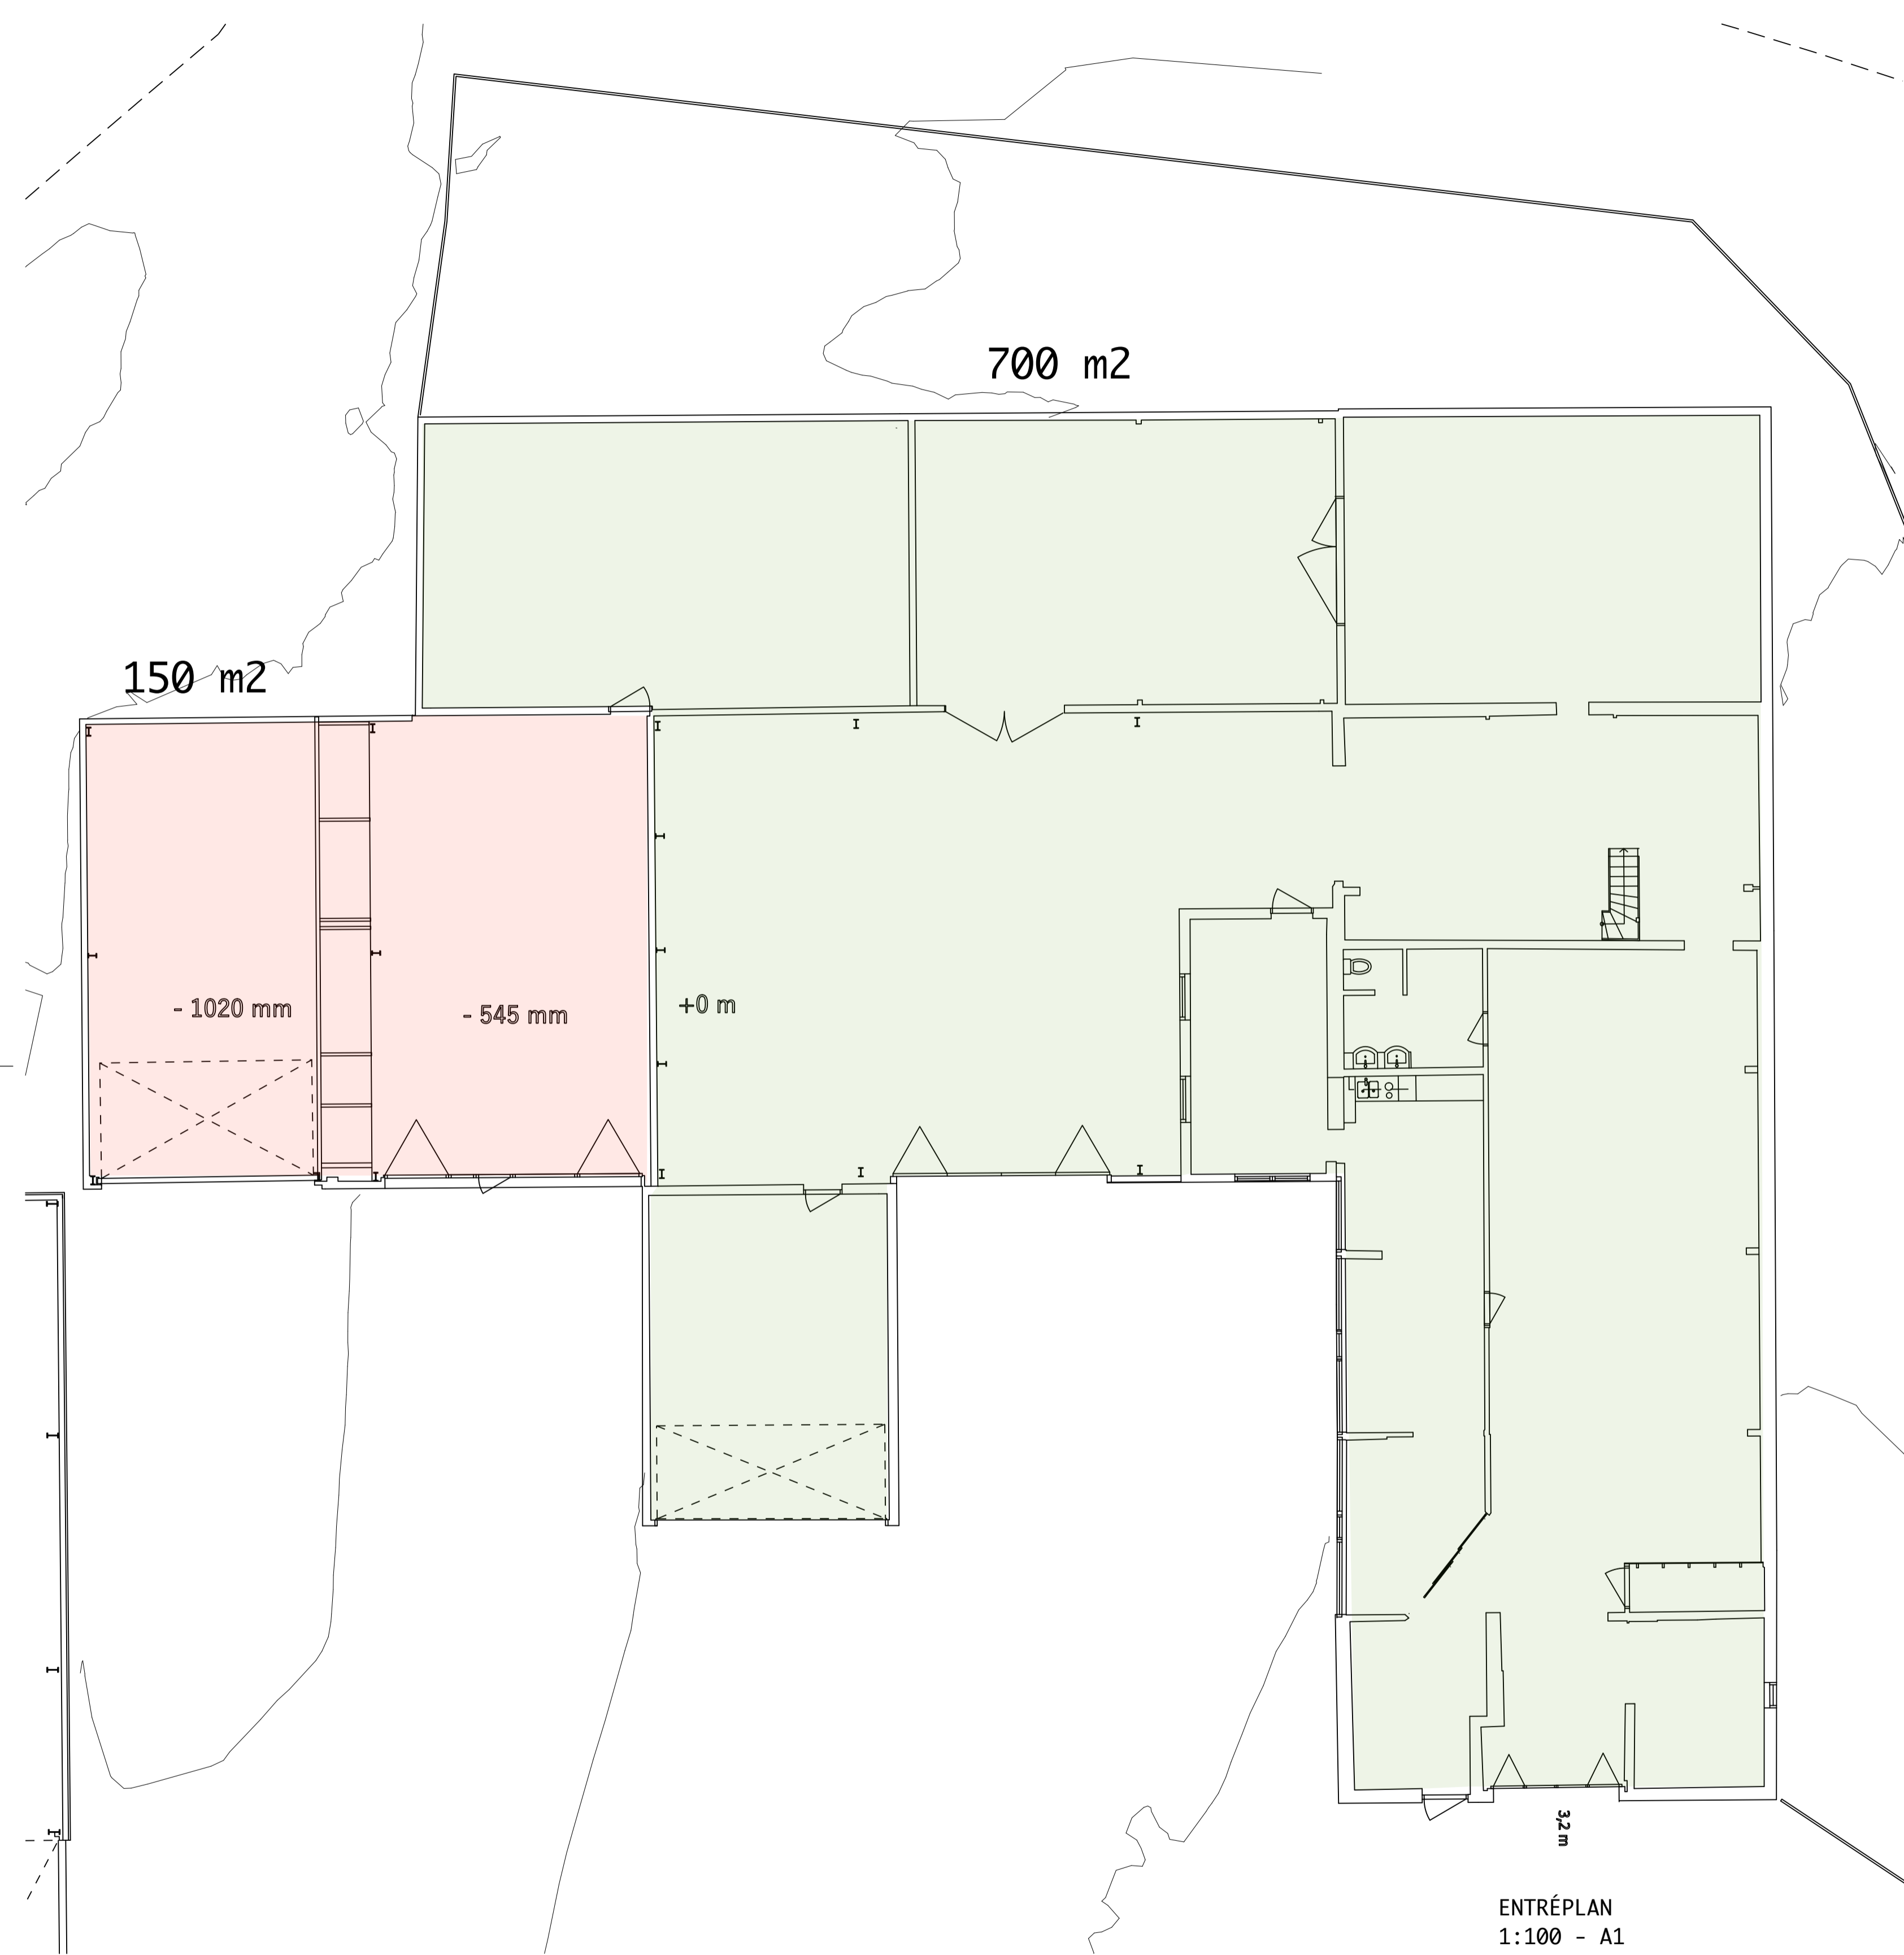
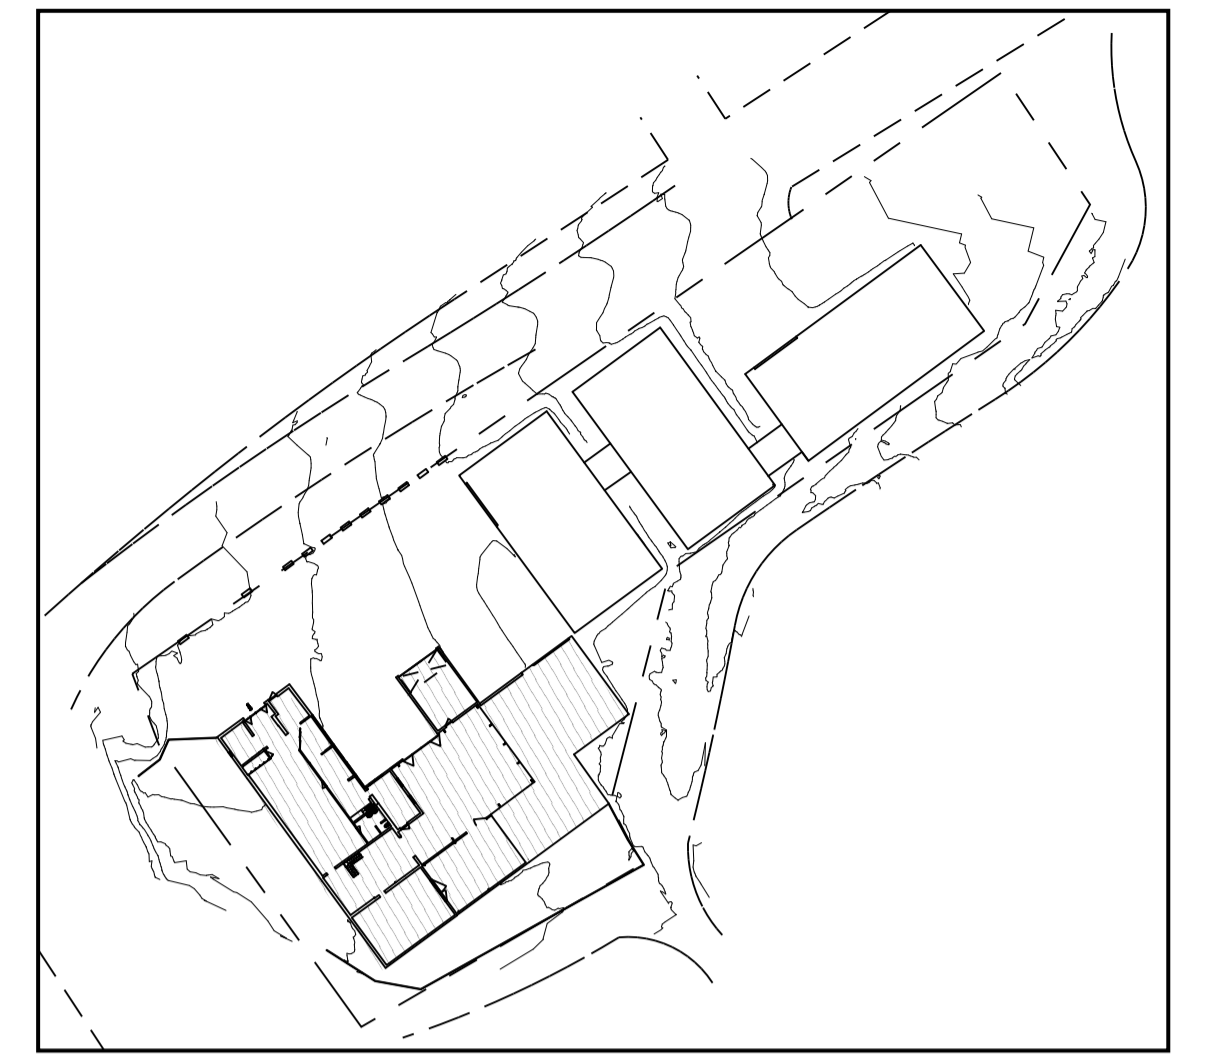


ORIENTERINGSFIGUR

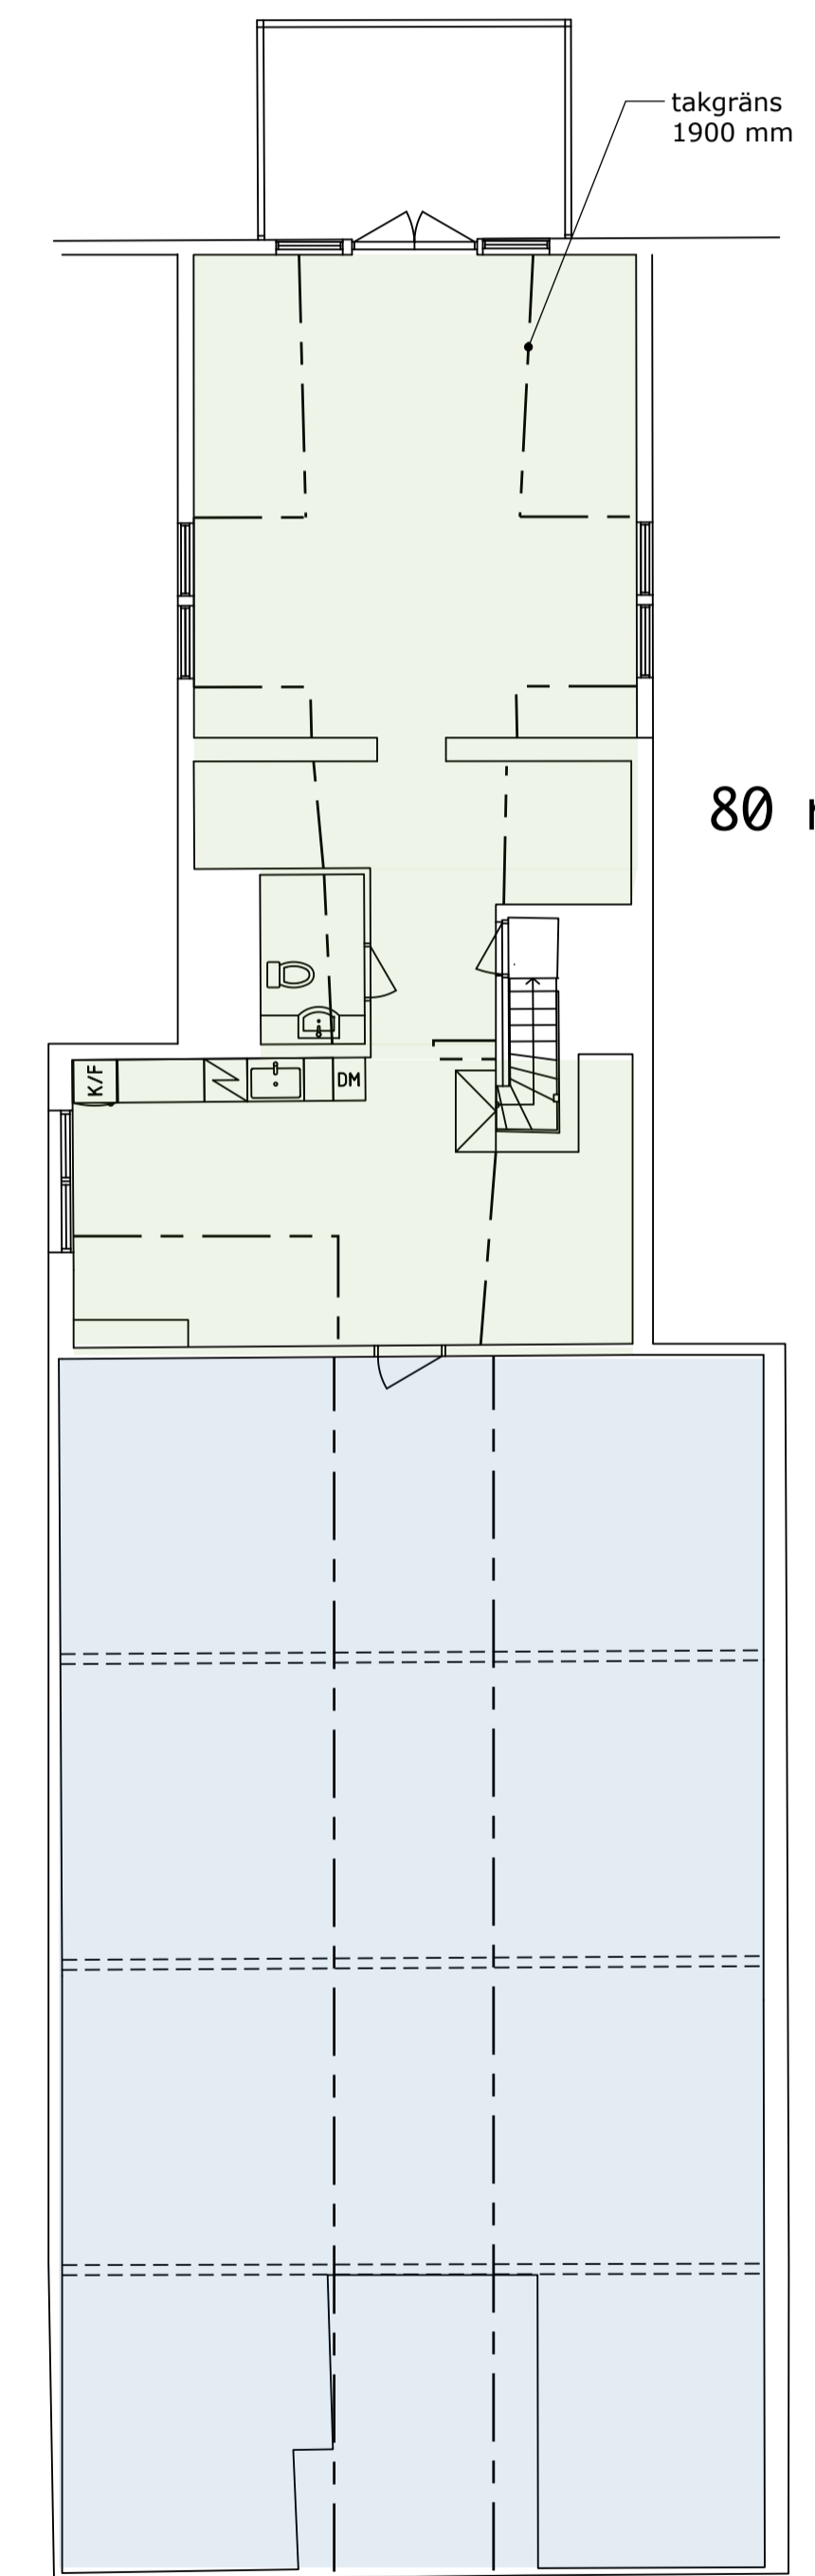



ENTRÉPLAN  
1:100 - A1

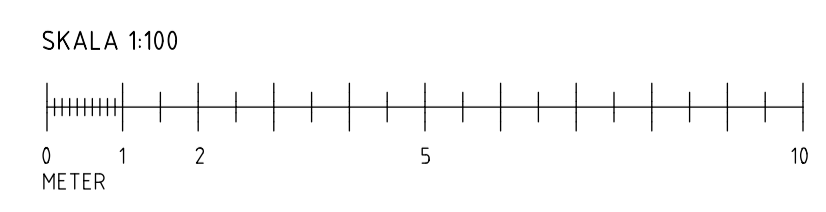



PLAN 1 TR  
1:100 - A1

BET	ANT	ÄNDRING AVSER	DATUM	SIGN
<b>RELATIONSHANDLING</b>				
<b>SIDSJÖ 2:30</b>				
<b>- TOOL TRADE -</b>				
				
UPPDRAGSNUMMER	RITAD AV	HANDLÄGGARE		
DATUM	ANSVARIG	DENNIS SENDLEBACH	DENNIS SENDLEBACH	
ENTRÉPLAN OCH PLAN 1 TR				
SKALA	RITNINGNUMMER	BET		
A1 - 1:100 A3 - 1:200	4133-01 - A4.0 - 1 - 0100			

ORIENTERINGSFIGUR

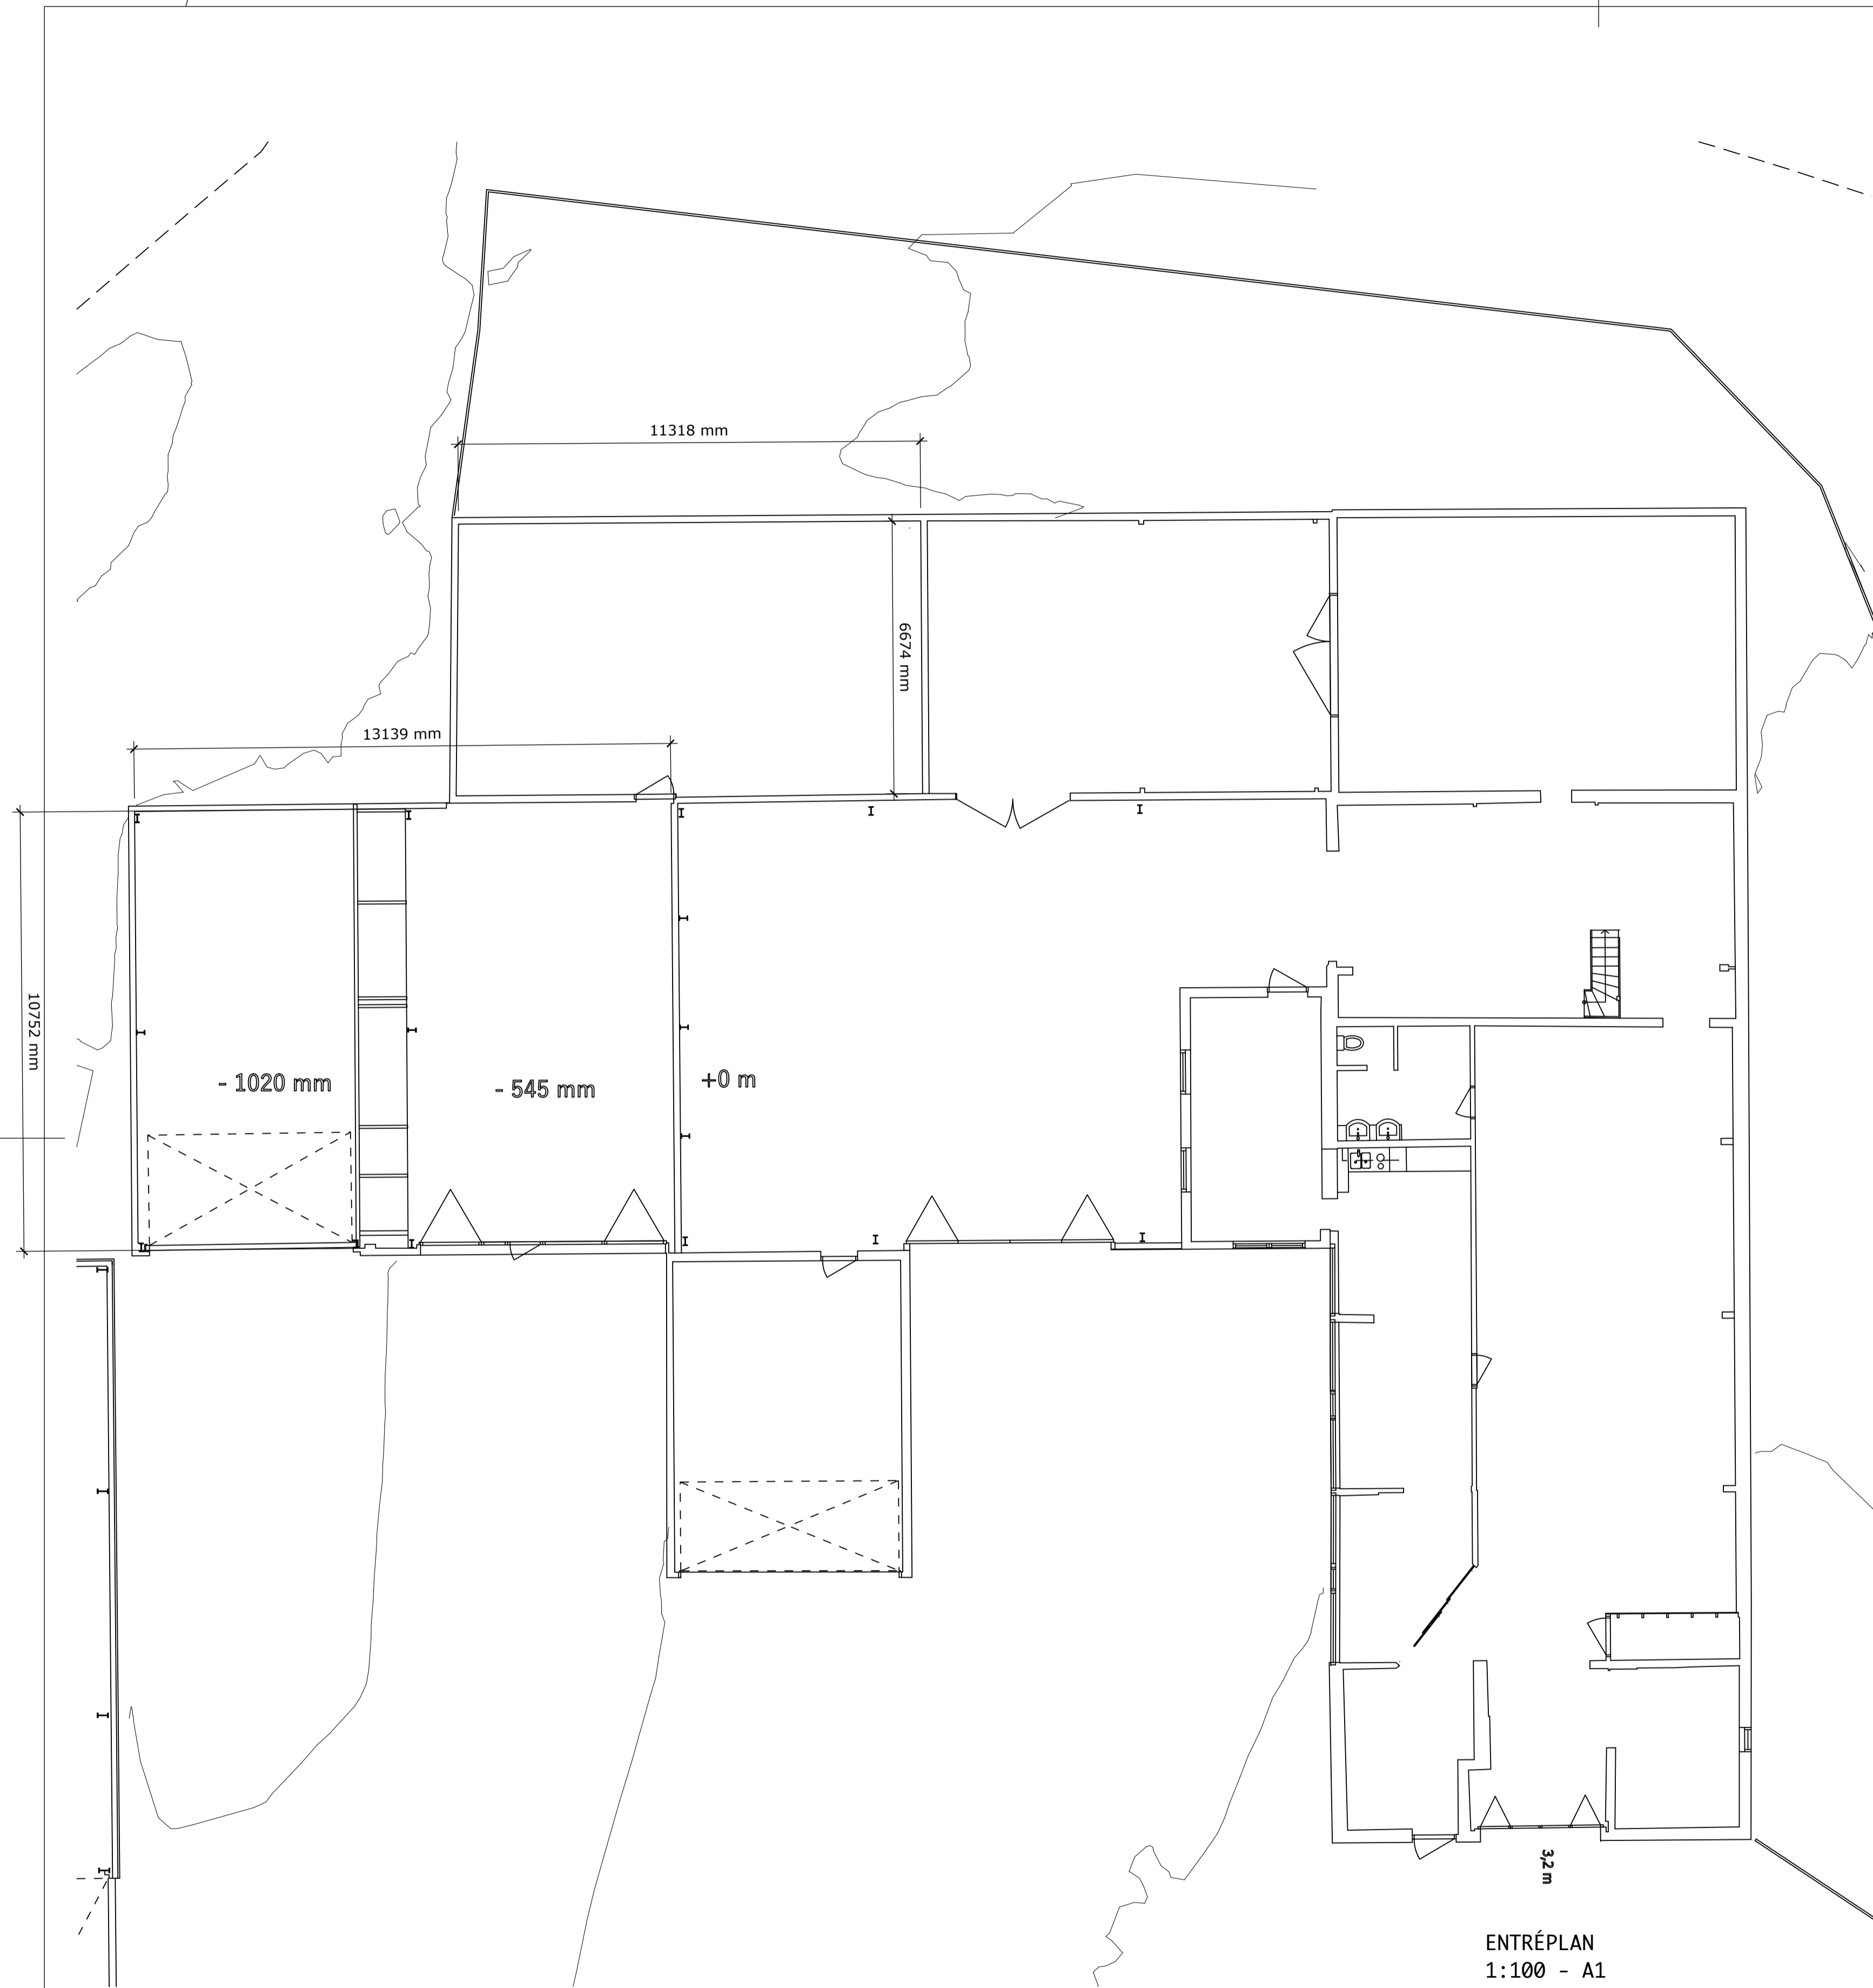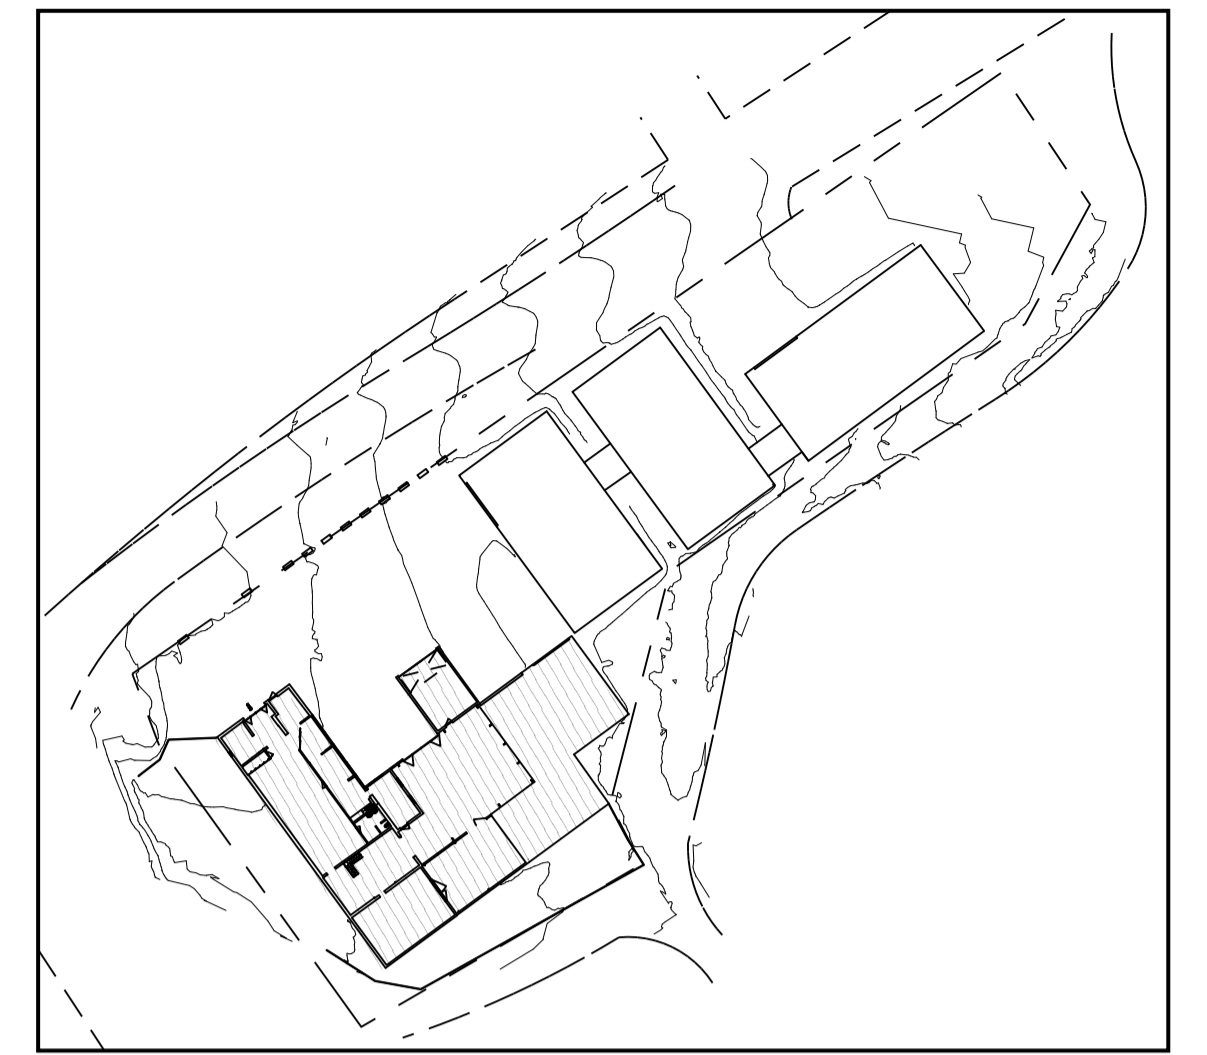

ENTRÉPLAN  
1:100 - A1

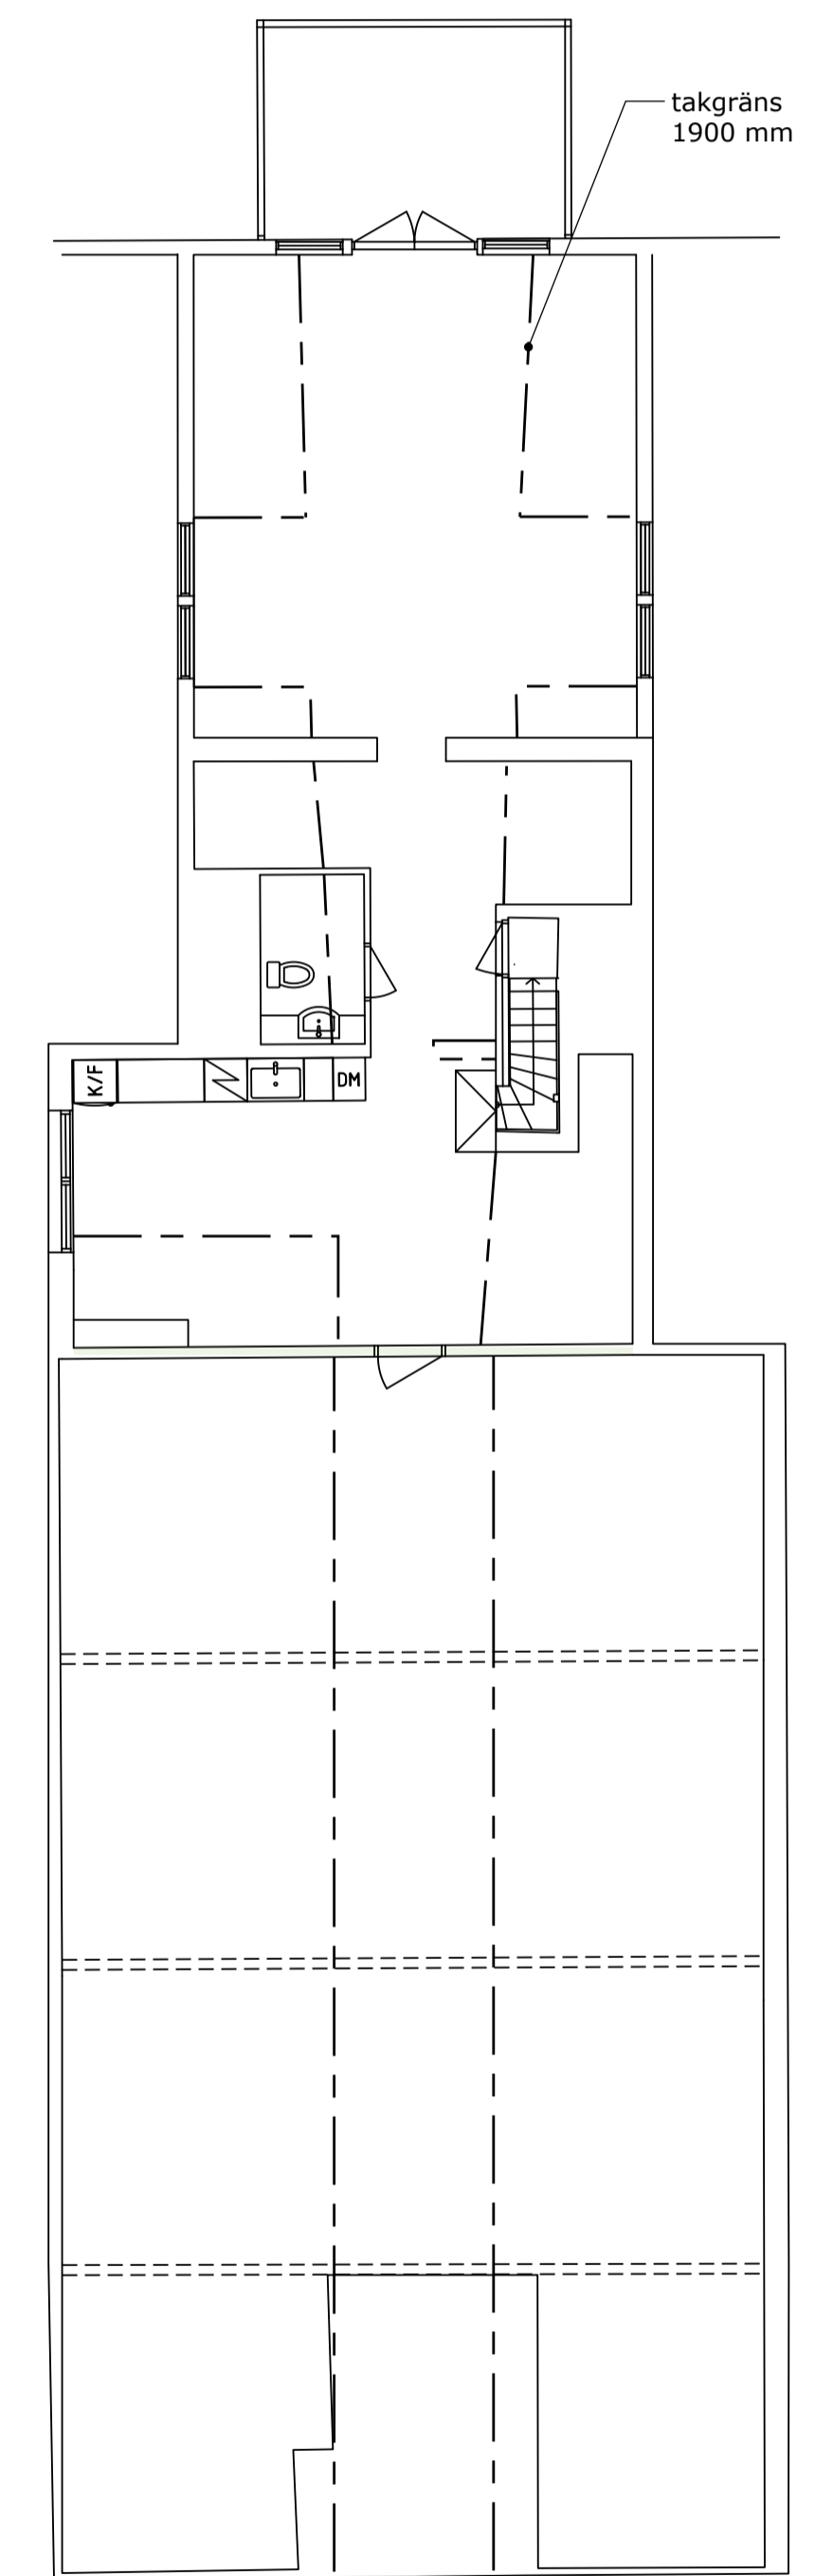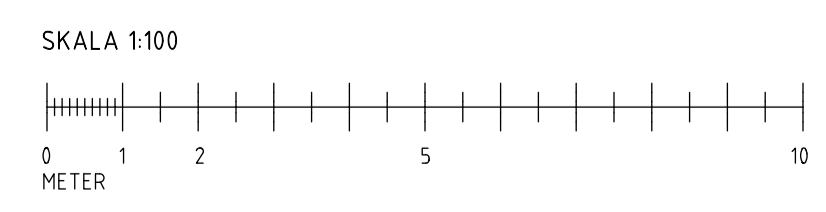

PLAN 1 TR  
1:100 - A1

BET	ANT	ÄNDRING AVSER	DATUM	SIGN
<b>RELATIONSHANDLING</b>				
<b>SIDSJÖ 2:30</b>				
<b>- TOOL TRADE -</b>				
				
UPPDRAGSNUMMER	RITAD AV	HANDLÄGGARE		
DATUM	ANSVARIG	DENNIS SENDLEBACH	DENNIS SENDLEBACH	
ENTRÉPLAN OCH PLAN 1 TR				
SKALA	RITNINGNUMMER	BET		
A1 - 1:100 A3 - 1:200	4133-01 - A4.0 - 1 - 0100			