

FÖRESKRIFTER




Mått enligt i millimeter.

FÖRKLARINGAR


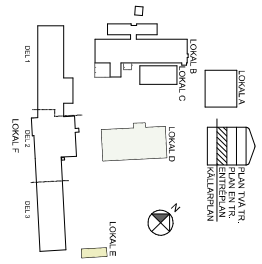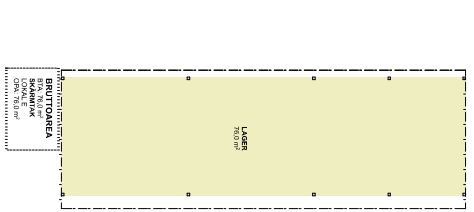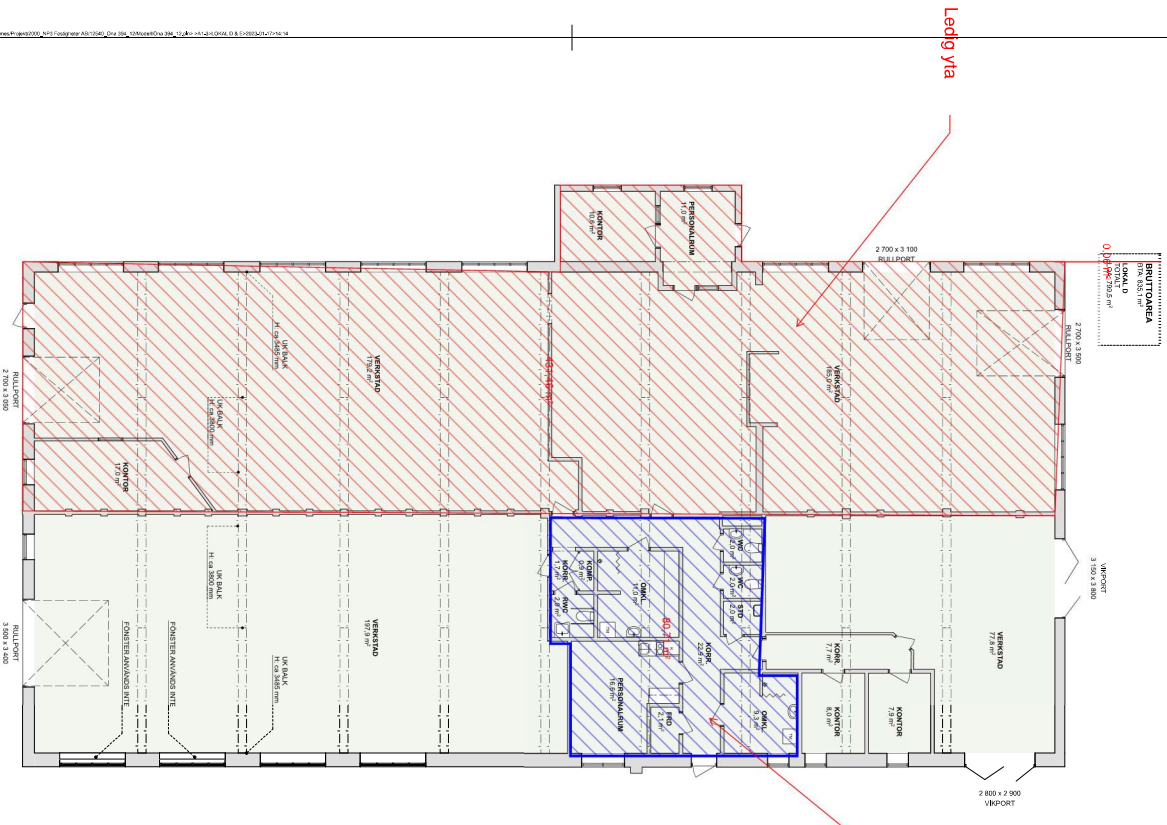

RELATIONSHANDLING

SET	ART	ANORDNINGS	SKALA	SKÄL
ÖNA 394:12				
aqnasARK				
www.aqnasark.se +46(0)247-732060				
PROJEKTANT	TEKNIK	ANORDNINGS		
ÖNA 394:12	2023-01-17	N/A		
ÖNA 394:12 MORA KOMMUN Brändåsvägen 14 A4F				
RELATIONSHANDLINGAR				
LOKAL D & E				
SKALA	MASTAD			
AT-1100				
AT+HALVSÅLA	A1-3			

