


2024-09-04 07:42:11 X:\1-pj\SE\00120426 - Utköraren 1 - Modeller\A-40-Y-01 Utköraren 1 huskropp 2.rvt

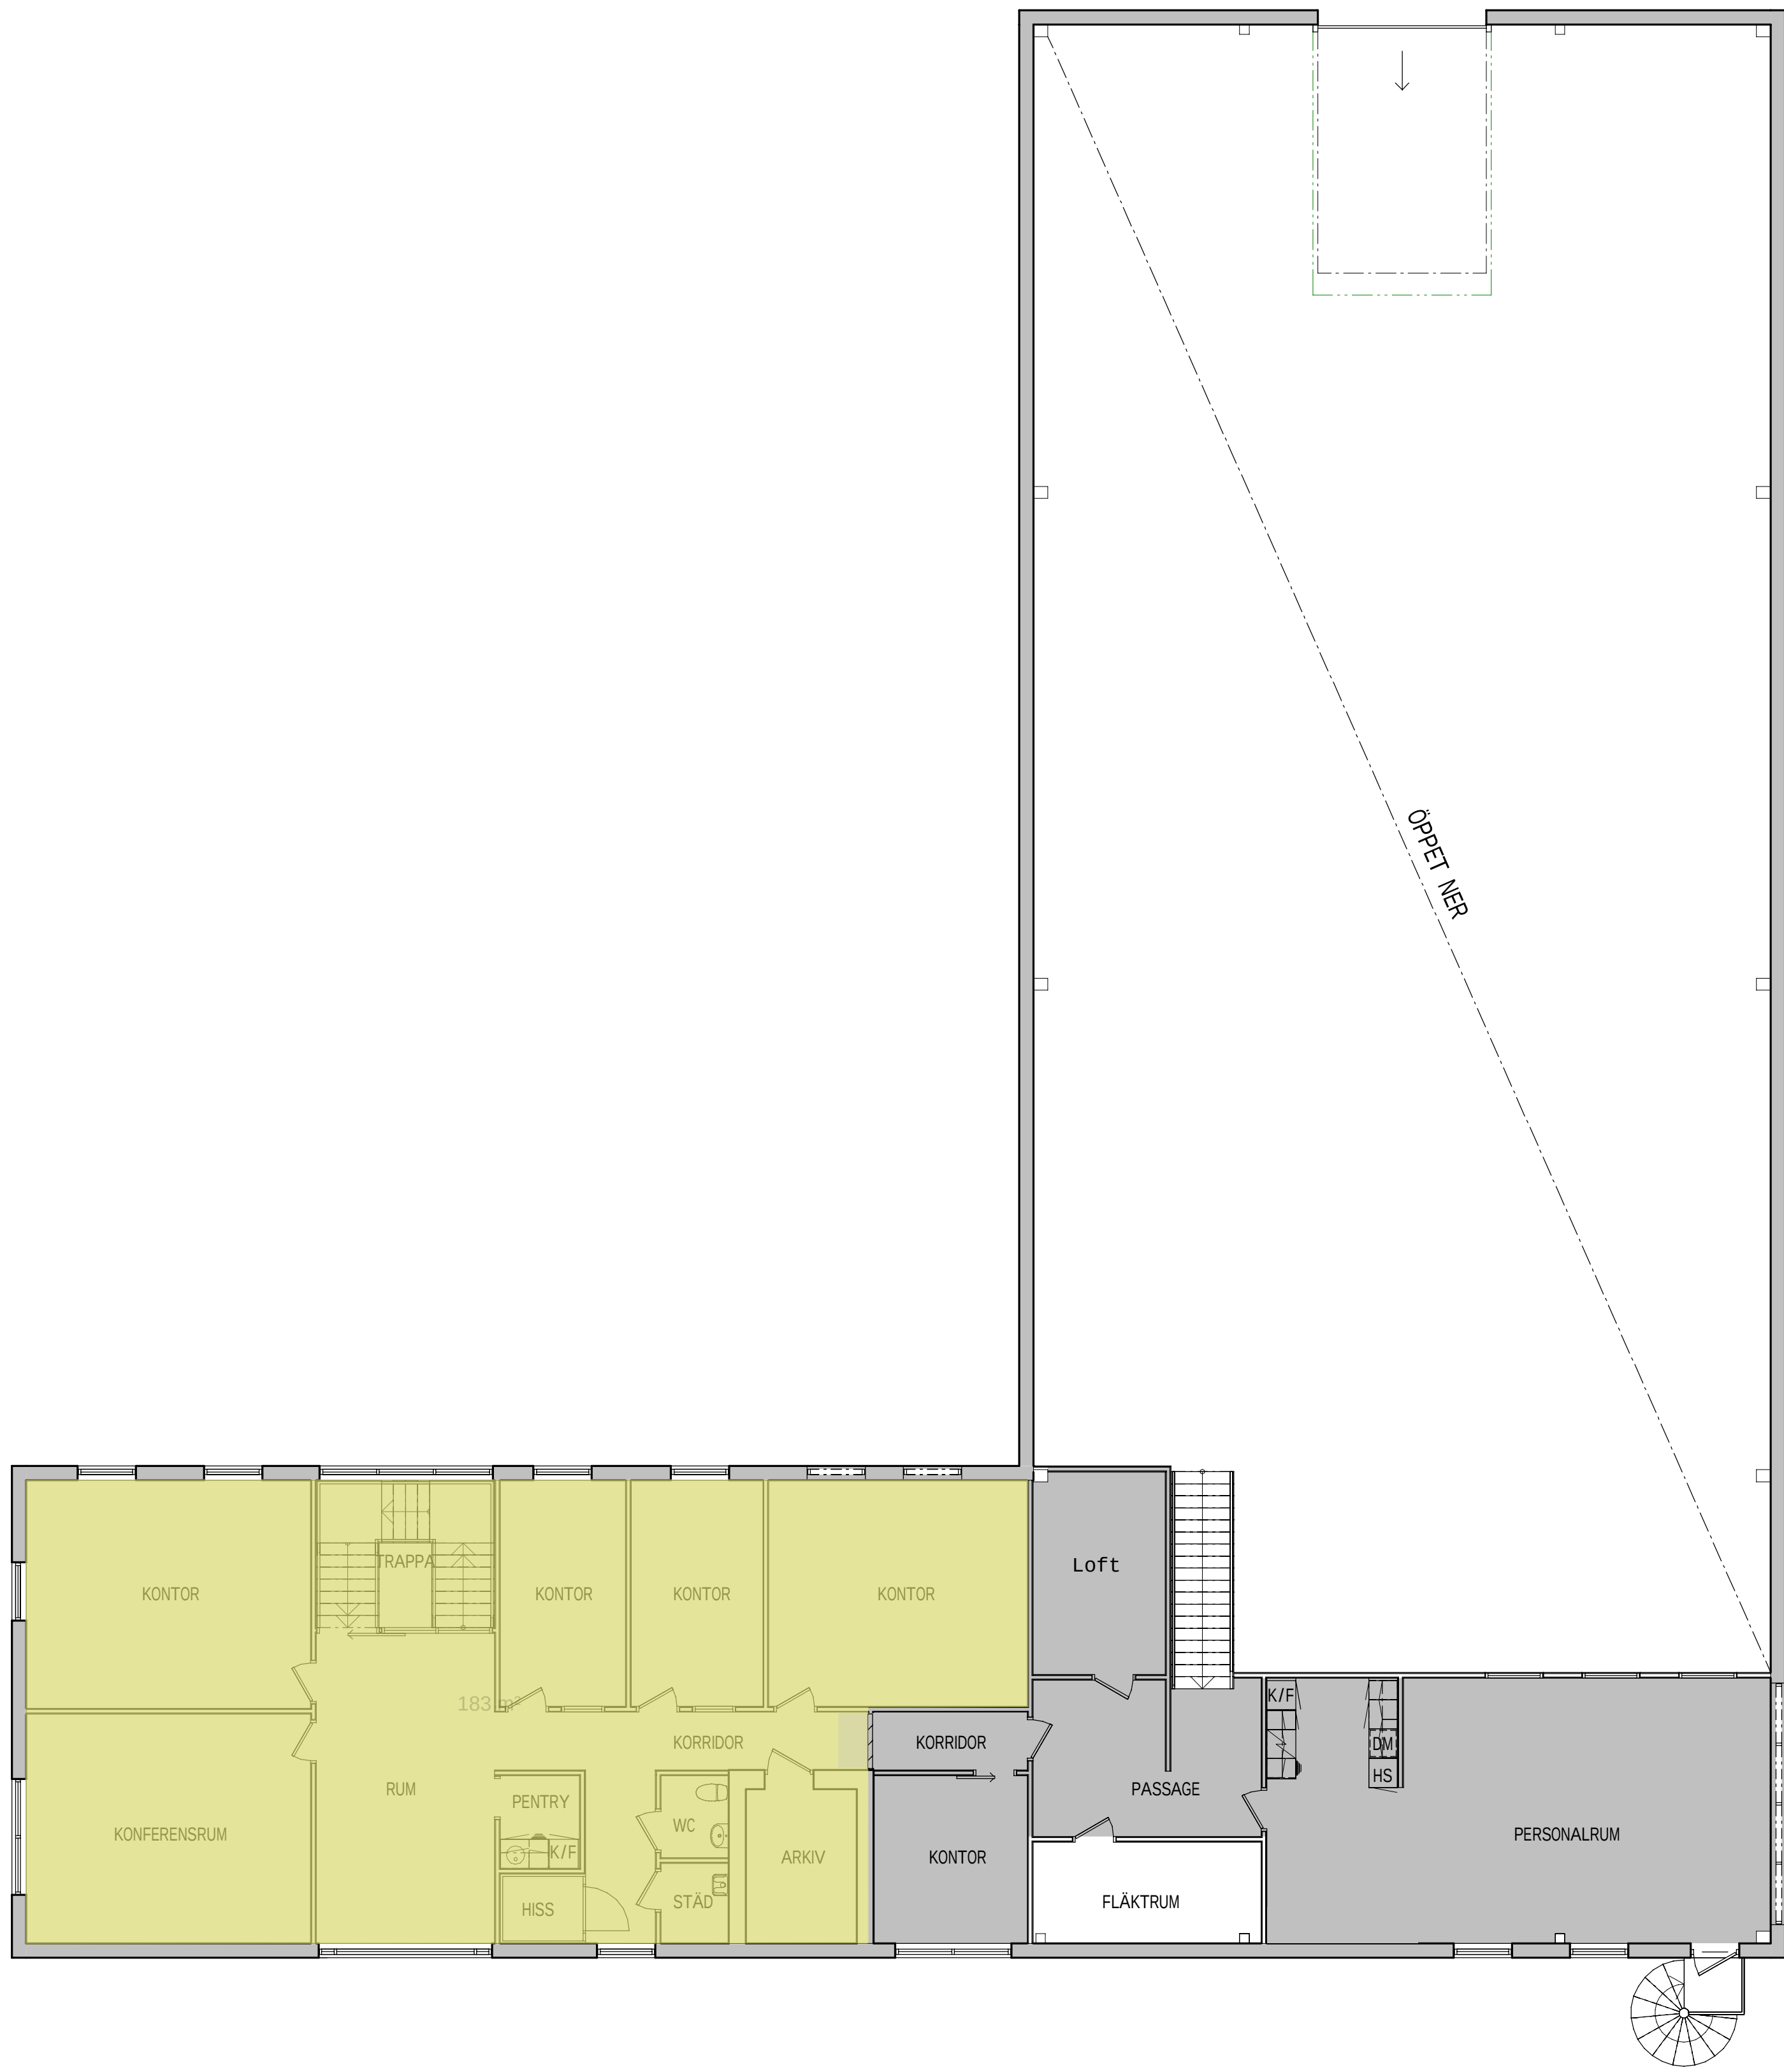

FÖRKLARINGAR

	BOTTENPLAN 821,9 M ²
	PLAN 1 TRAPPA 285,9 M ²

BET	ÄNDRINGEN AVSER	DATUM	SIGN
RELATIONSHANDLING			
DATUM	ÄNDRING	PROJEKT	
2024-09-04		UTKÖRAREN 1	
AFRY ARK STUDIO			
TEL 010-505 00 00			
KONTAKTPERSON	SKAPAD AV		
H. KARLSSON	HK		
CHRISTIAN SIKSTRÖM	UPPGRAGSNUMMER		
D0120426			
PLAN 1 TRAPPA	FORMAT		
	A1		
	SKALA		
	1:100		
A-002	NUMMER		