

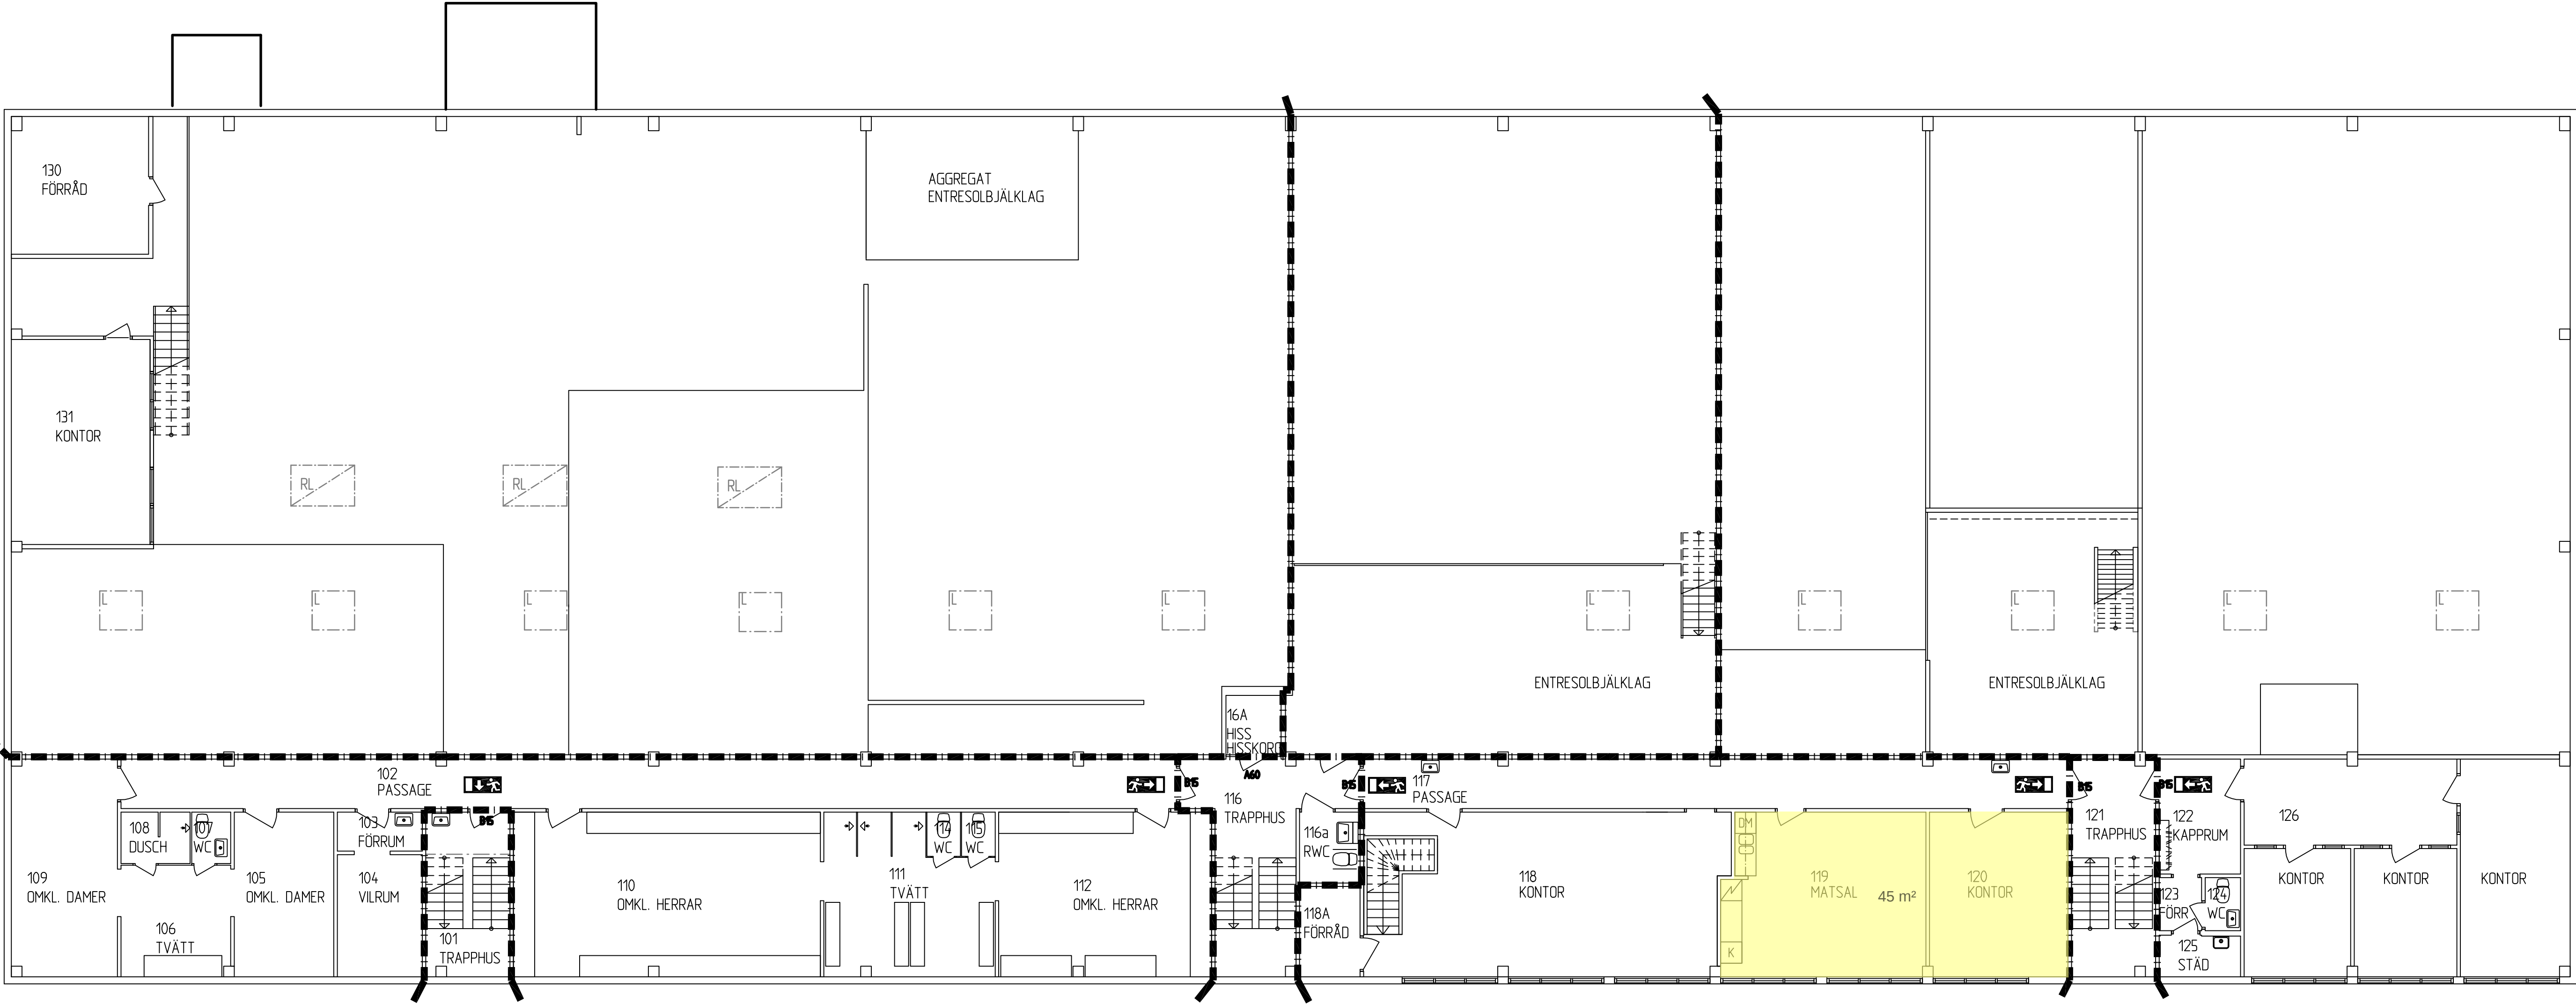


P:\PDOC\0811_Underlag för relationer Polaris\08-11-001_Kv Hallen Etp 1_2 o 3A_3B o Anförslanshandling\A300_1A2.dwg, A300_1A2, 2011-11-11 11:04:42, 1:1

PLAN 1 TR.

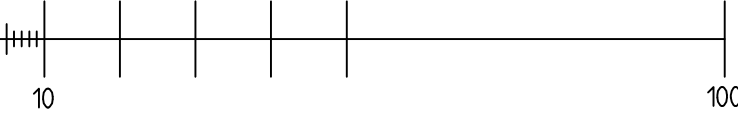

UNDERLAG FÖR DENNA DIGITALA MODELL HAR VARIT RITNINGAR
UPPRÄTTADE AV BERTH EKVALL, SKELLEFTÅ 1970.
FUNKTIONSBEROENDE MÄTT MÅSTE KONTROLLERAS MED
VERKLIGT UTFÖRANDE GENOM MÄTTNING PÅ PLATS ETC.
SKELLEFTÅ 2002, VAB ARKITEKTER I SKELLEFTÅ AB

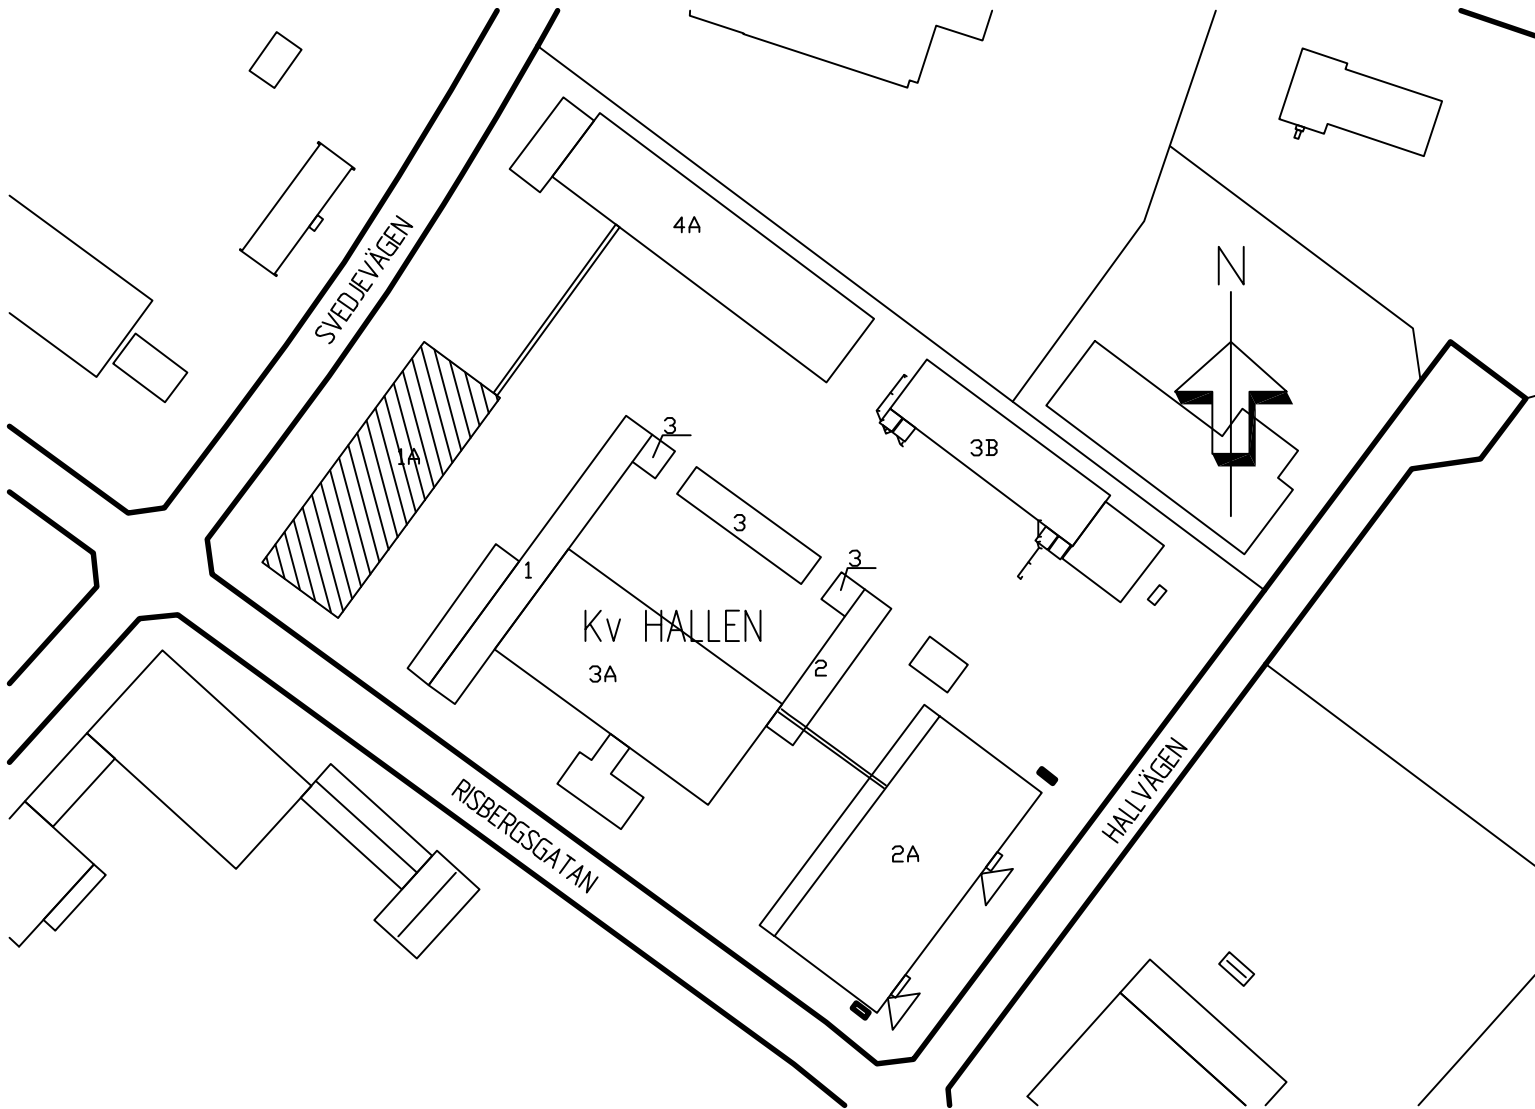

ORIENTERINGSFIGUR 1:2000

VAB VAB Arkitekt
i Skellefteå AB

BET	ANT	ÄNDRINGEN AVSER	SIGN	DATUM
RELATIONSHANDLING				
FASTIGHETS AB POLARIS KV. HALLEN 6, SKELLEFTEÅ				
HUS et 1A				
☒	A VAB Arkitekter		tel 0910-703100 fax 0910-703109	
☐				
☐				
UPPDRAG NR 05-811-002		RITAD FN/MLU	KONSTR I ANSVARIG	HANDLÄGGARE KENT ERIKSSON
DATUM 2011-11-14				
PLAN 1 TR.				
SKALA 1:100/A1		NUMMER A300:1A2		I BET