



2025-02-07 14:19:53 C:\Users\Stefan\Documents\04-1377 KABU STAD - Hammaren 2 - 2025 - stefan.tinforss.rvt

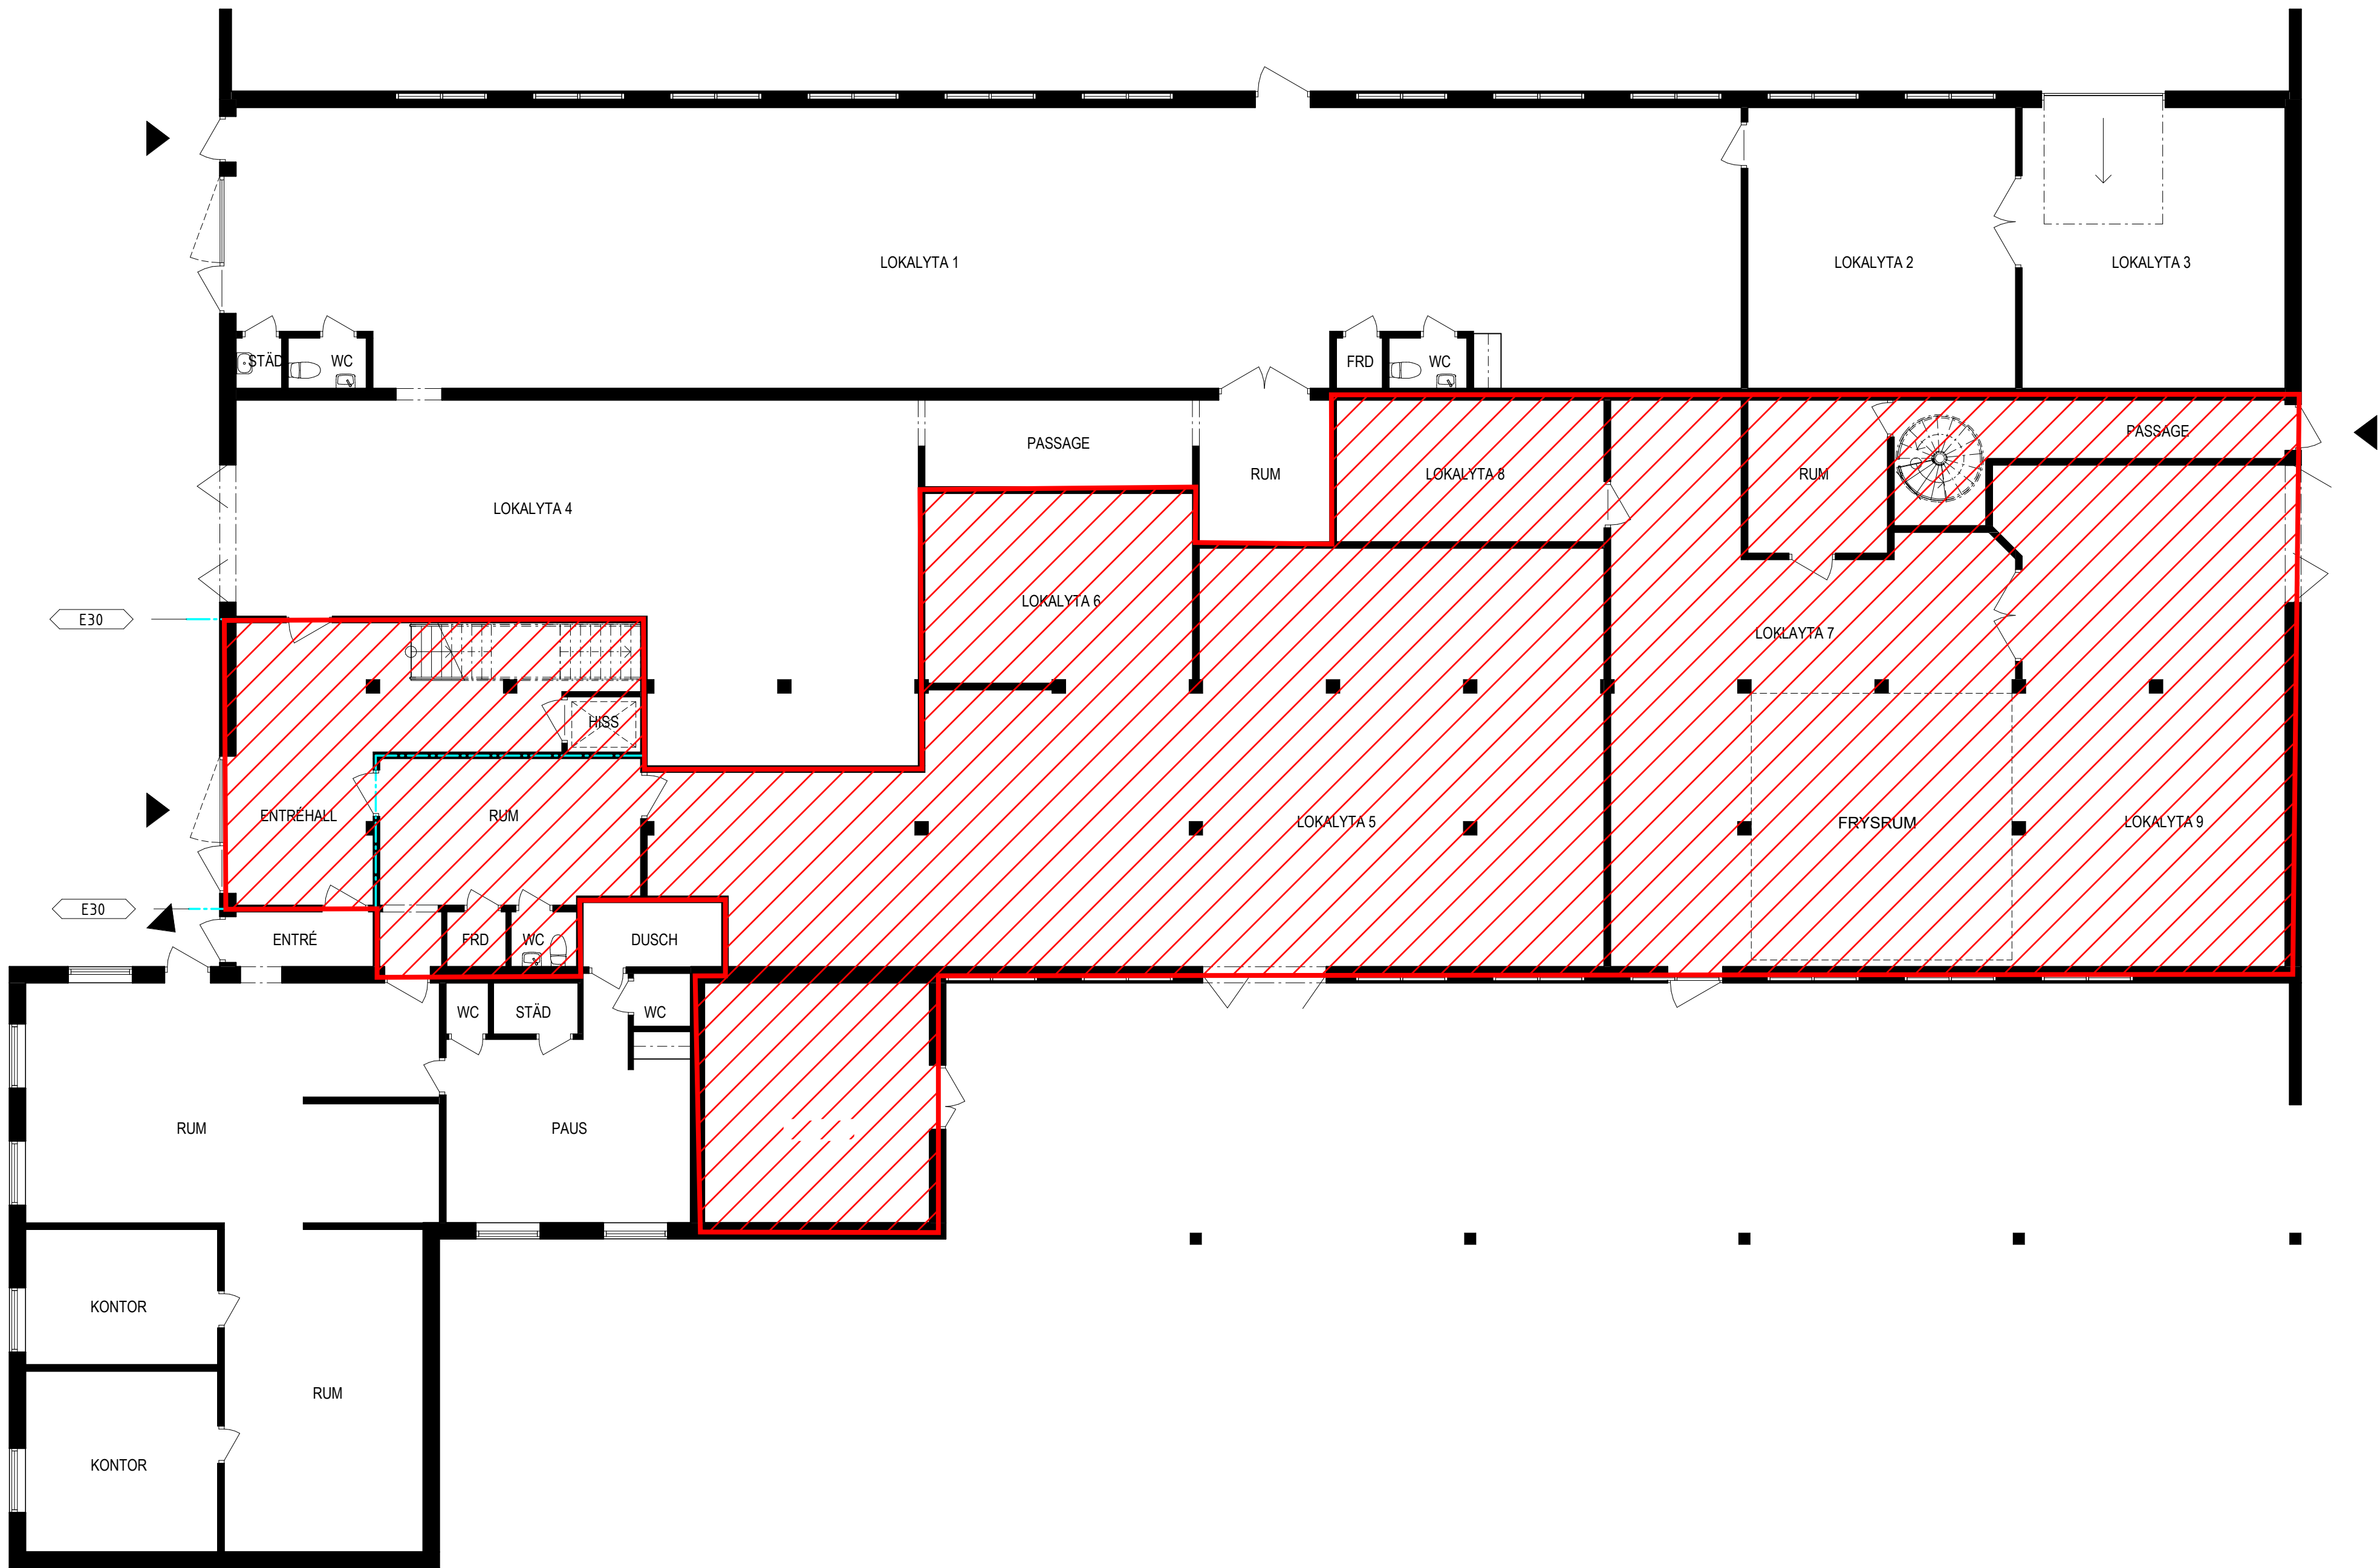


PLAN 1, E
SKALA 1:100

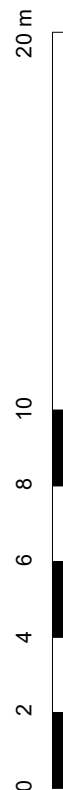

GODKÄND			STATUS
RELATIONSHANDLING			HANDLING
DATUM	REV.DATUM	ÄNDRING	
2025-02-07			
KV. HAMMAREN 2			PROJEKT
KARLSTAD KOMMUN			
			ANSVARIG PART
MONDO ARKITEKTER		Tynningstun 6 652 16 KARLSTAD karlstad@mondo.se	
A	Mondo Arkitekter Värmland AB	054-22 22 80	
KONTAKTPERSON		SKAPAD AV	
ST	ST		
GODKÄND AV		UPPDRAGSNUMMER	
DAP	04-1377A		
		RITNINGSSYSTEM	
01 - PLANER			
PLAN	INNEHÅLL	FORMAT	
Plan 1, Entréväning		A1	
Översikt		SKALA	
		1:200	
A-40-1-1010		NUMMER	BET

2025-02-07 14:23:38 C:\Users\Stefan\Documents\04-1377_KARLSTAD_Hammaren 2_2025 - stefan.tinforis.rvt

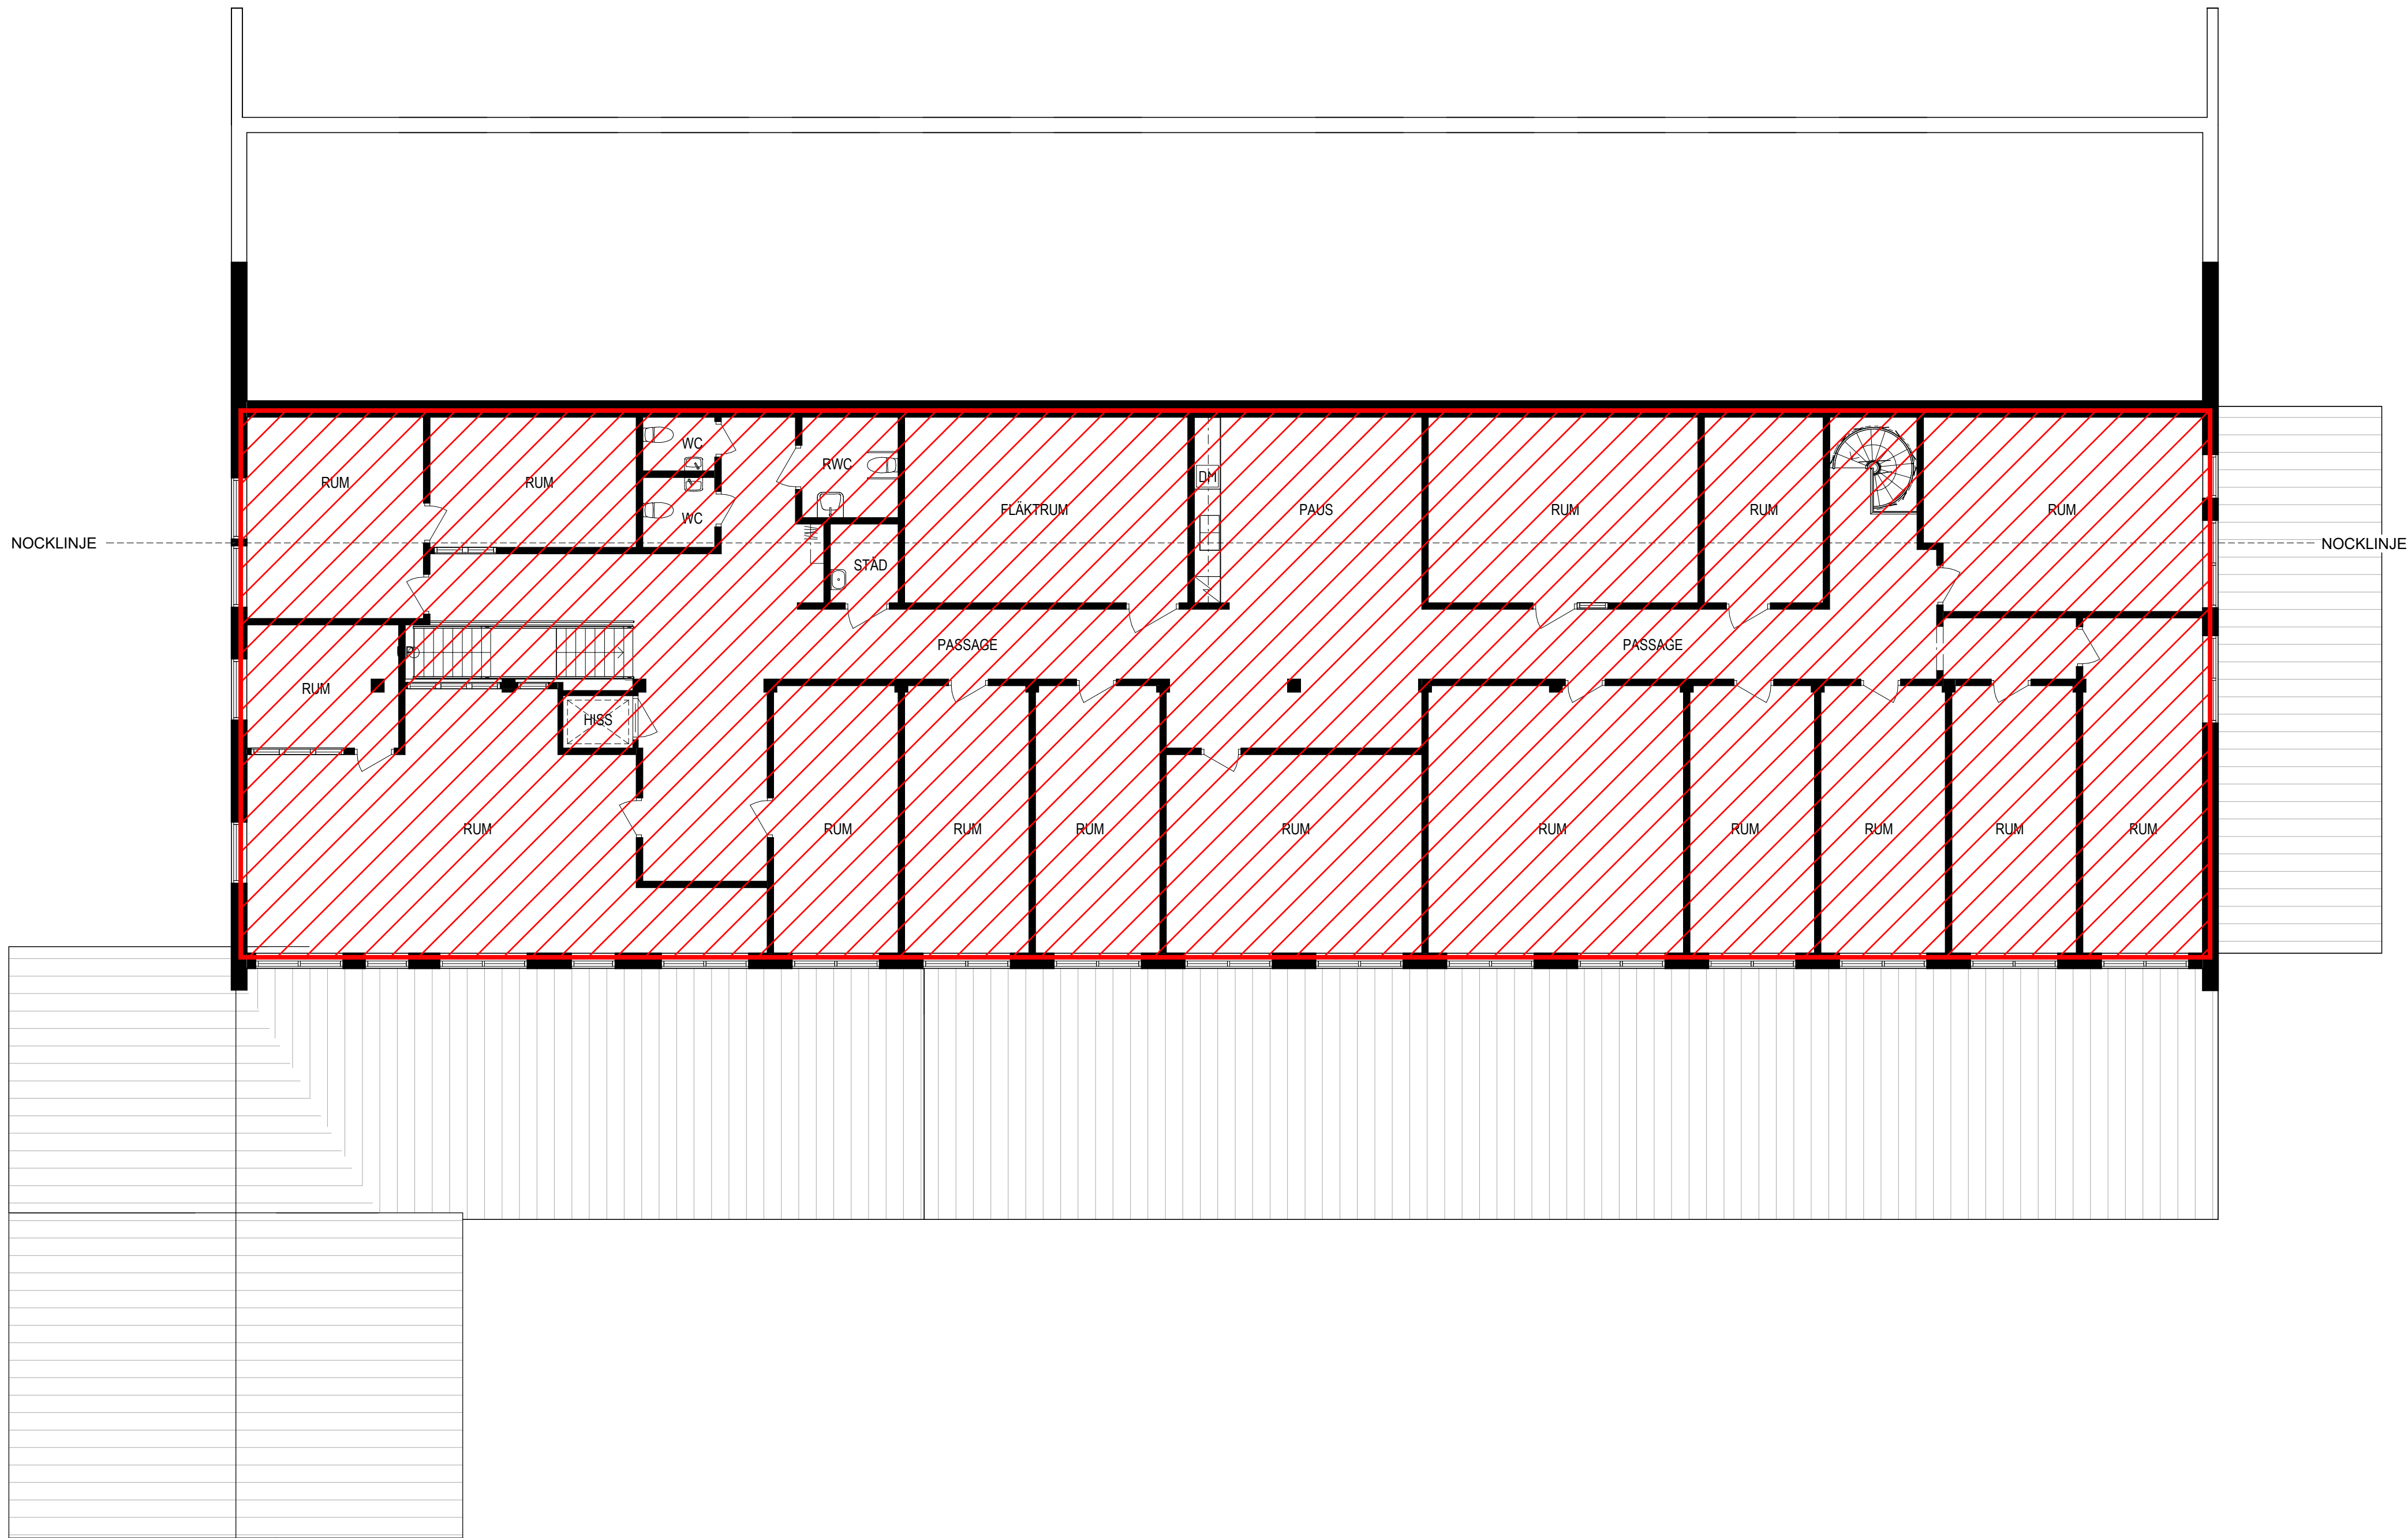

PLAN 2, 1TR
SKALA 1 : 100

20
10
8
6
4
2
0

GODKÄND		STATUS
RELATIONSHANDLING		HANDLING
DATUM	REV.DATUM	ÄNDRING
2025-02-07		
PROJEKT		
KV. HAMMAREN 2		
KARLSTAD KOMMUN		
ANSVARIG PART		
MONDO ARKITEKTER		Tynisgatan 6 652 16 KARLSTAD karlstad@mondo.se
A	Mondo Arkitekter Värmland AB	054-22 22 80
KONTAKTPERSON		SKAPAD AV
ST		ST
DAP	GODKÄND AV	UPPDRAGSNUMMER
		04-1377A
RITNINGSSYSTEM		
01 - PLANER		
PLAN	INNEHÅLL	FORMAT
Plan 2, 1tr		A1
Översikt		SKALA
		1:200
	NUMMER	BET
A-40-1-1020		