
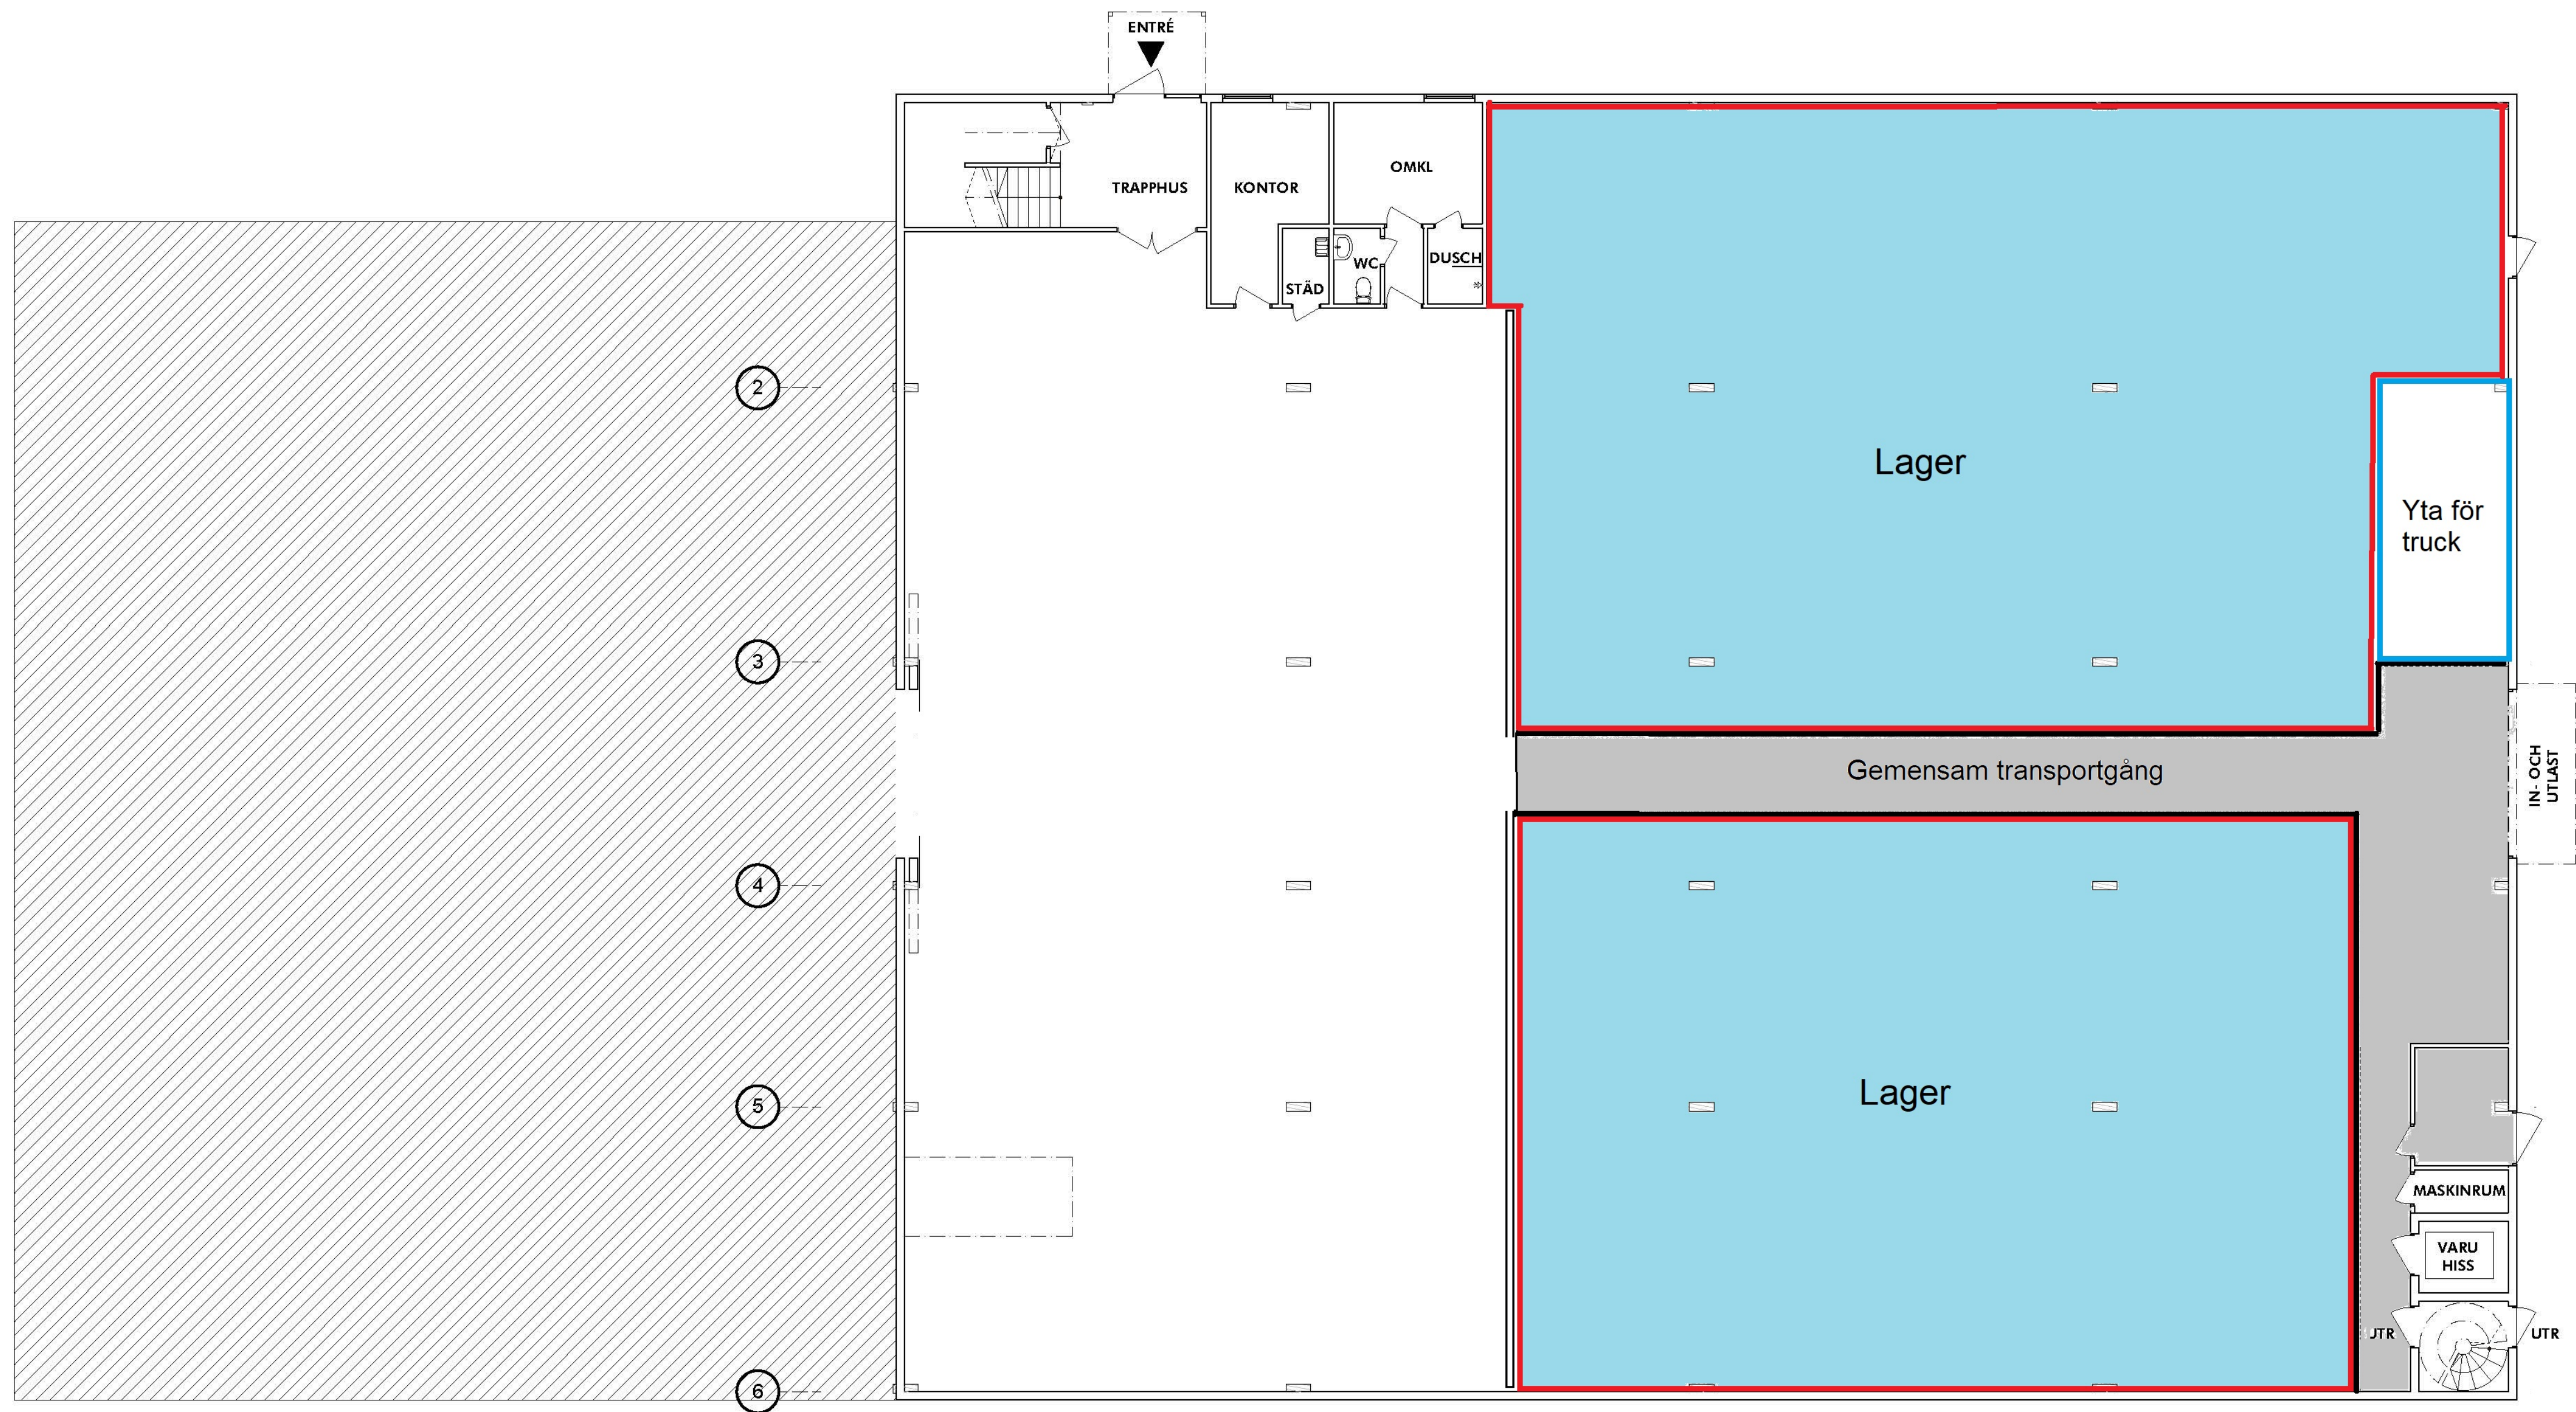


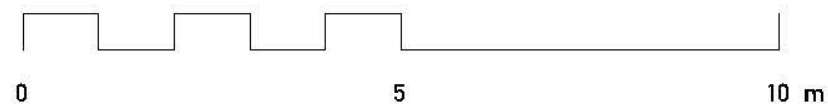

BET	ANT	ÄNDRINGEN AVSER	DATUM	SIGN
RELATIONSHANDLING				
urbanea				

DATUM	RITAD AV	ANSVARIG ARKITEKT
Kv SMEDEN, TYRESÖ Kontor och lagerlokaler Plan 1, Bottenvåning		
NUMMER	BET	
A-40-1-100		