



SKALA 1:500

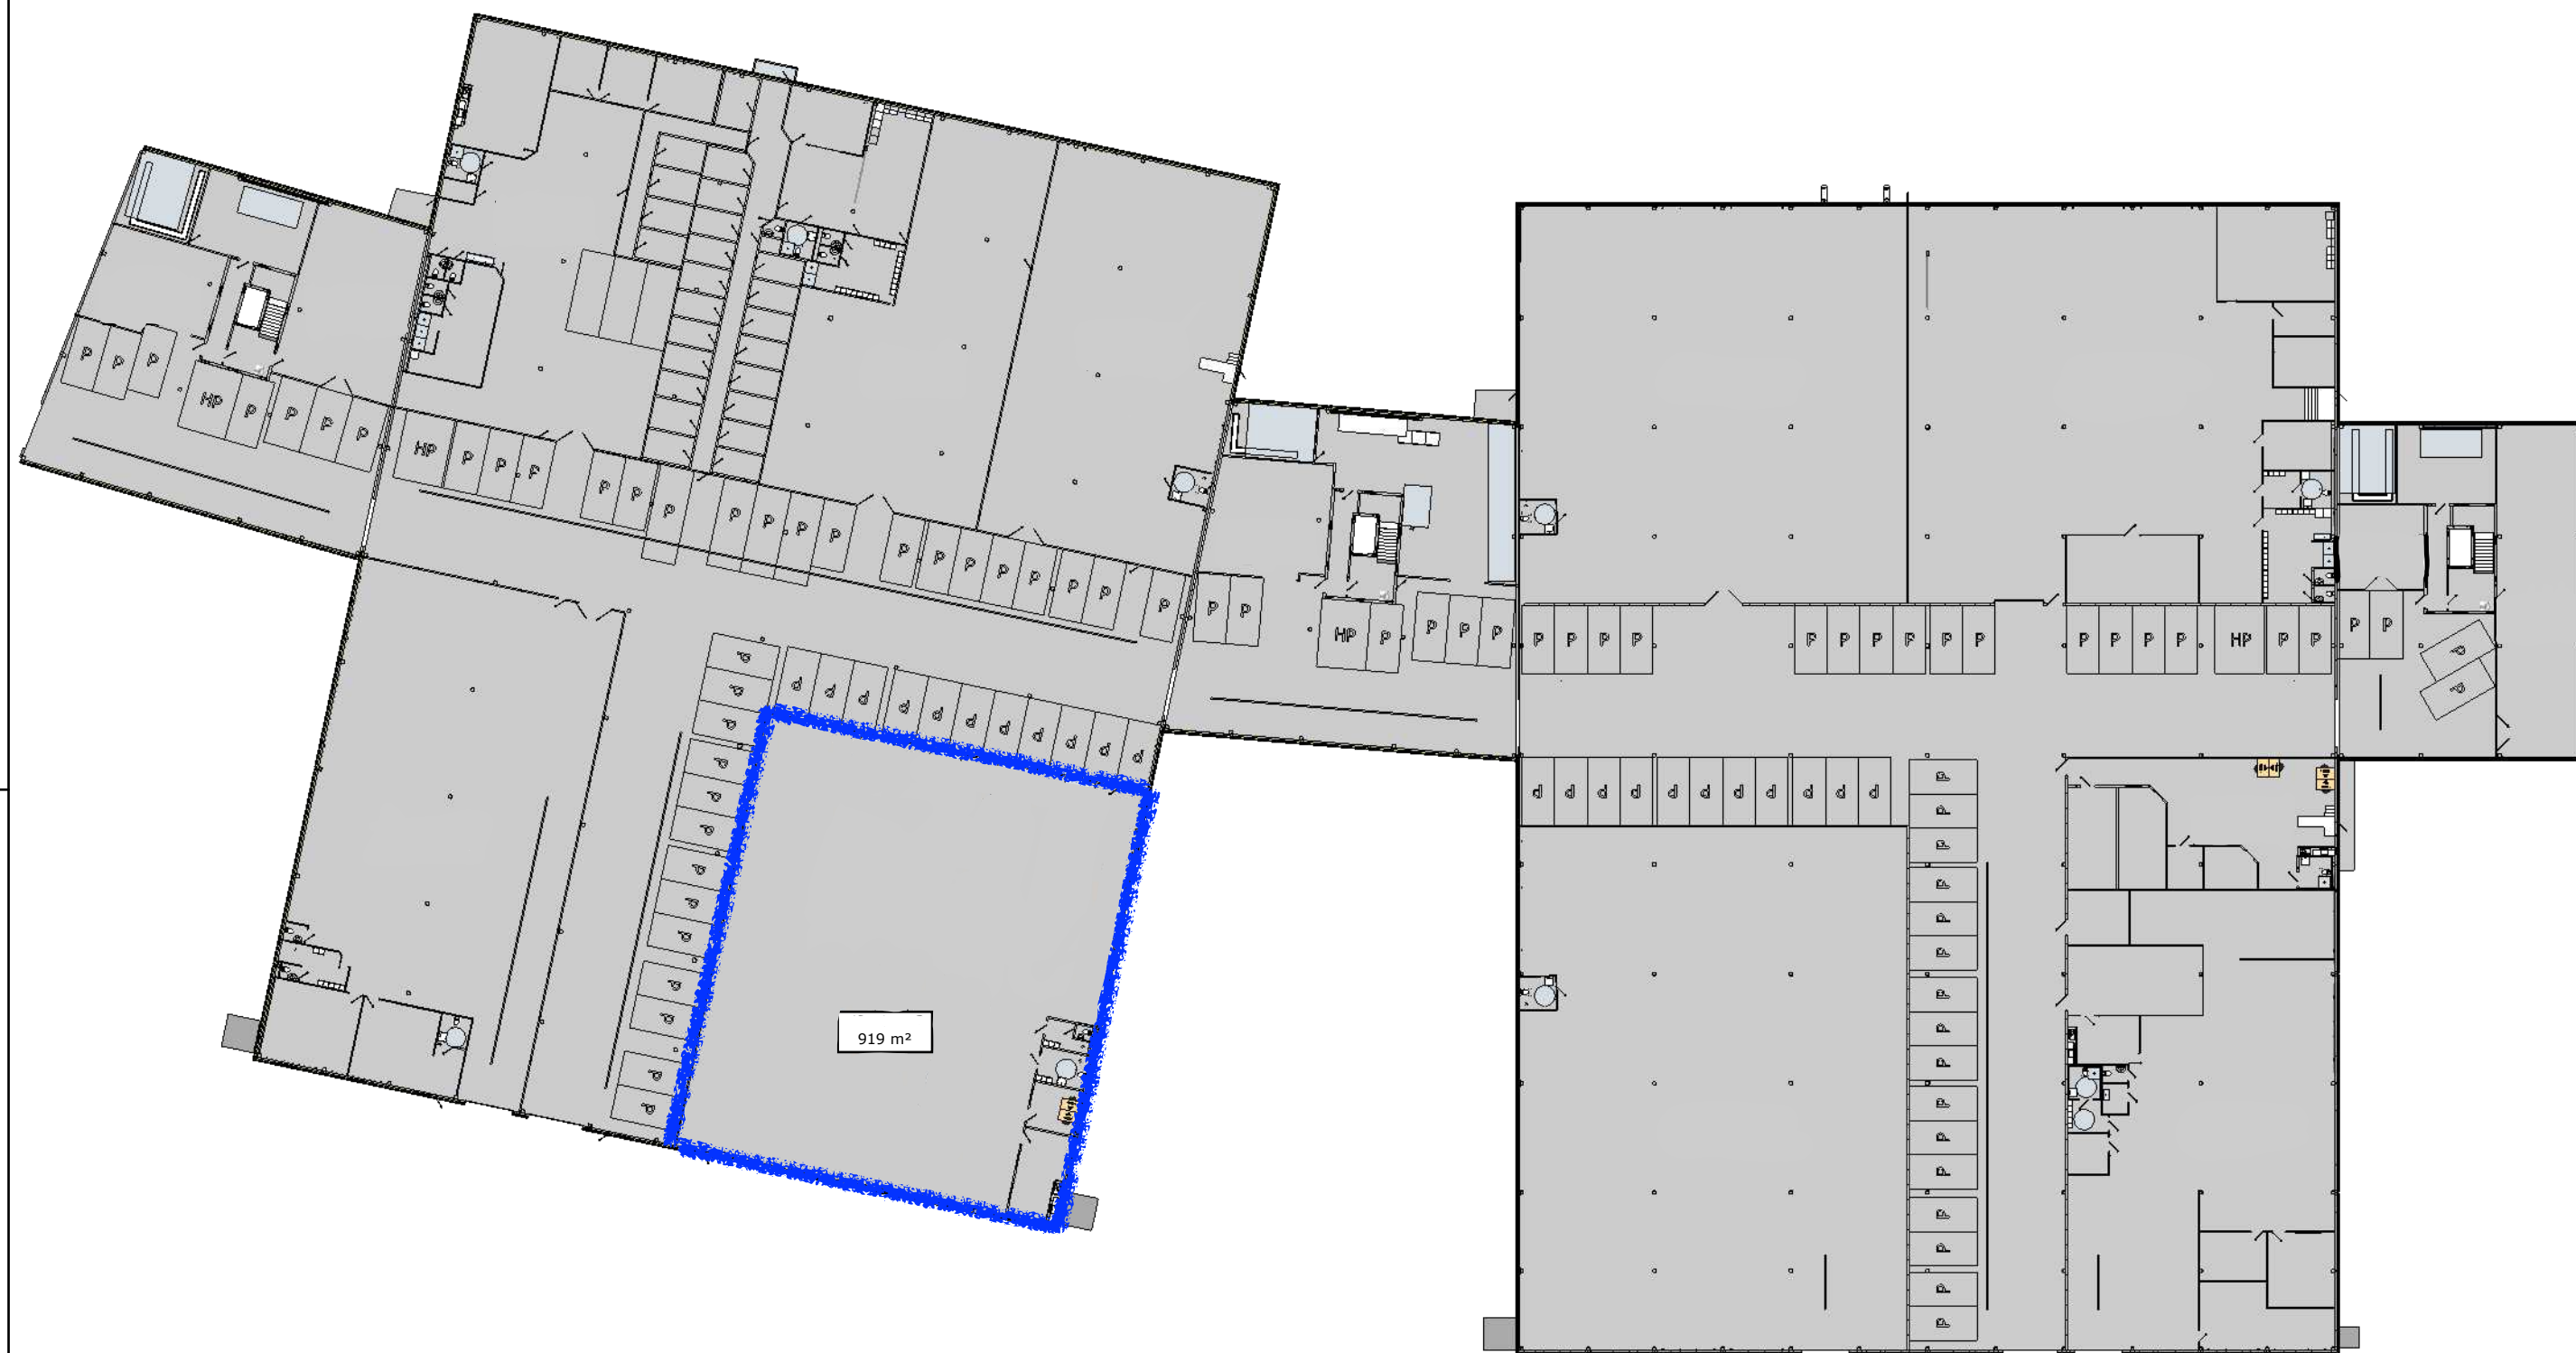

BET	ANT	ÄNDRINGEN AVSER	SIGN	DATUM
-----	-----	-----------------	------	-------

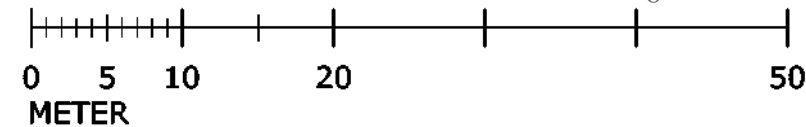

KUND:

Albyberg fastigheter

FASTIGHETSBETECKNING: ALBY 1:16, HUS 4 OCH HUS 5

RELATIONSHANDLING

RITAD AV:

DANIEL "KAPTENEN" HÄLLQVIST
TEL:073-655 04 95

SKALA (A3):

1:500

RITNING:
PLAN 0

DATUM:

2020-06-03

RITNING NR:

A06