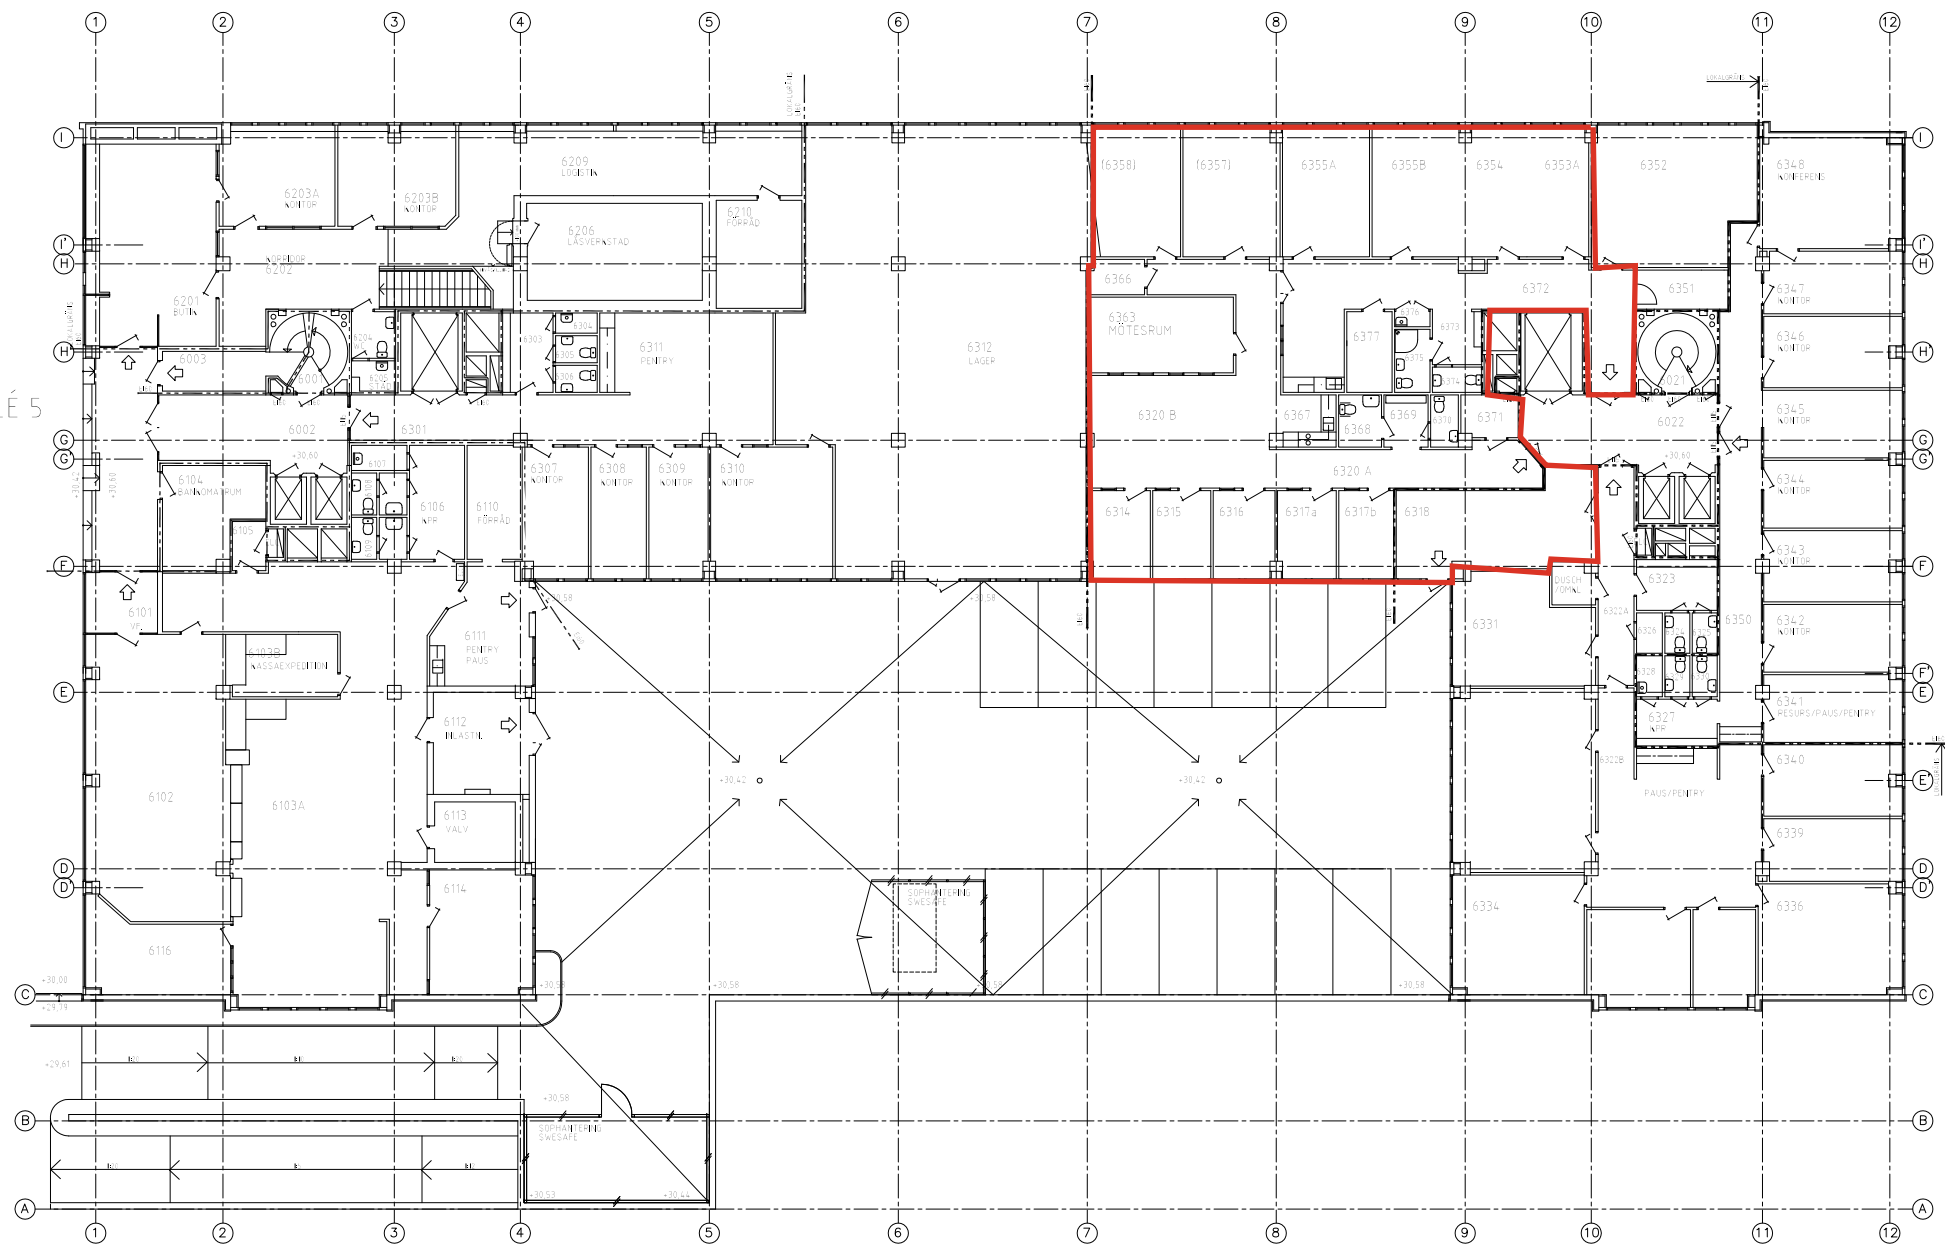


E	LOVA BRÄNNER (LÖV, UTFRYKT)	JH	2074	40051	
C	SOPHIAHÄRST SVESAFE	JH	1900	1	
O	OME SVESAFE	ET	190312	
E	ALLMÄN	FE	110004	
		AFH	05/04/28	
		AFH	05/12/21	
<table><tr><th>BET</th><th>AV</th><th>INNOVATION AVSER</th><th>SDR</th><th>DATUM</th></tr><tr><td colspan="5"> RELATIONSRITNING </td></tr><tr><td colspan="5"> KV. VRETEN 11 </td></tr><tr><td colspan="5"> FROLÉN'S ARKITEKTEKONTOR AB BOX 21815 • 15151 STOCKHOLM TEL 08-660 4800 FAX 08-660 4810 E-POST: frolens@frolens.se E-POST: frolens@frolens.se </td></tr><tr><td>UPPGIFTS NR</td><td colspan="2">REDO AV</td><td colspan="2">HANDLAGSAR</td></tr><tr><td></td><td colspan="2">AHA</td><td colspan="2" rowspan="4">PF</td></tr><tr><td>DATUM</td><td colspan="4" rowspan="3">INOMSTÄM</td></tr><tr><td colspan="5">03.06.03</td></tr><tr><td colspan="5"> PLAN 6 +30.60 </td></tr><tr><td>SKALA: 1:100(A11) 1:300(A3)</td><td colspan="3">NUMMER</td><td>BET</td></tr><tr><td></td><td colspan="3">A30: 106</td><td>F</td></tr>