

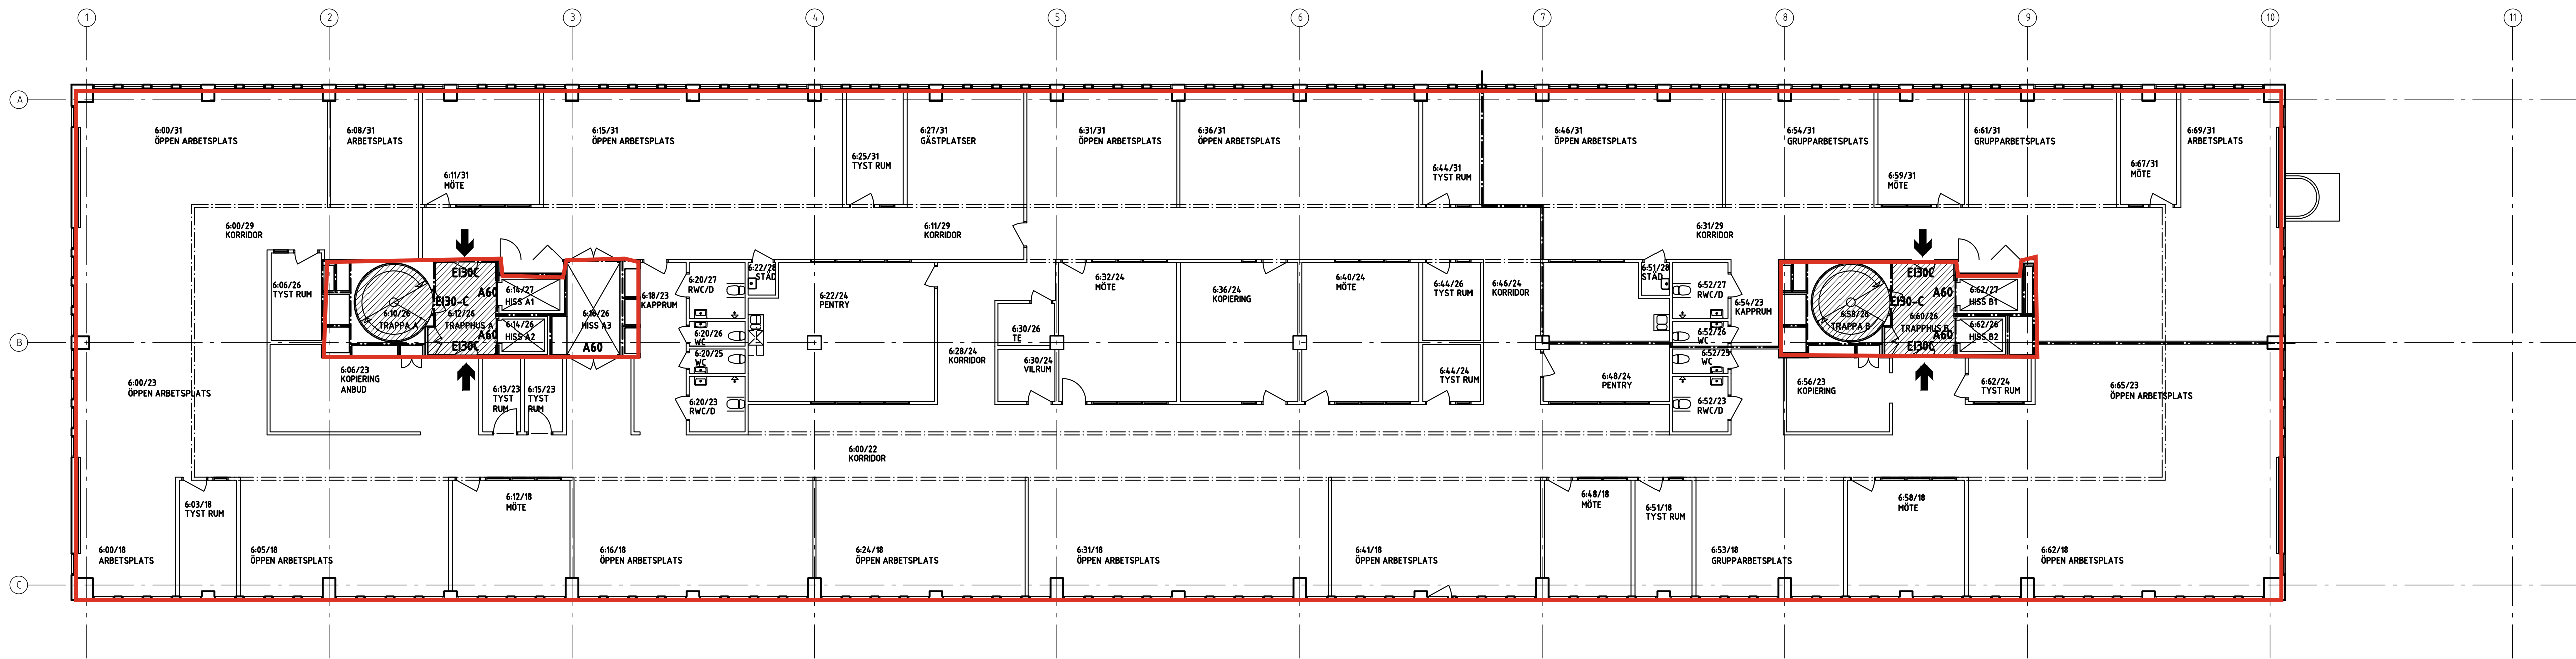


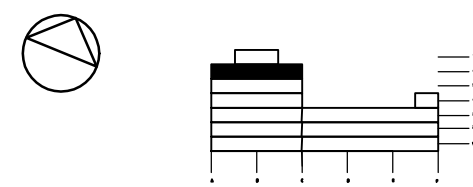

PLAN 6

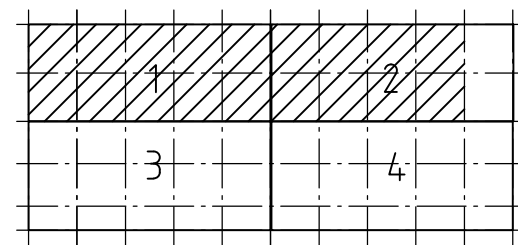

FÖRKLARINGAR

- VÄG TILL UTRYMNINGSVÄG
- UTRYMNINGSVÄG

B	JUSTERING BRANDCELL		SC	2014-02-07
A	JUSTERING VÄGGAR		AH	2013-12-27
BET	ANT	ÄNDRINGEN AVSER	SIGN	DATUM
RELATIONSHANDLING				
ARCHIMEDES_2				
e.l.e ARKITEKTER AB ENKVIST LARSON BOX 111, 57 100 61 STHLM TENGDAHLSGATAN 28 08-12299000, info@e-l-e.se				
UPPDRAG NR		RITAD AV	HANDLÄGGARE	
10-0502		A HOFFMAN	J LARSON	
DATUM		ANSVARIG		
2011-11-03		J LARSON		
BJÄLKLAG_+25,300				
SKALA		NUMMER		I BET
A1 1:150		A1060		B
A3 1:300				

