



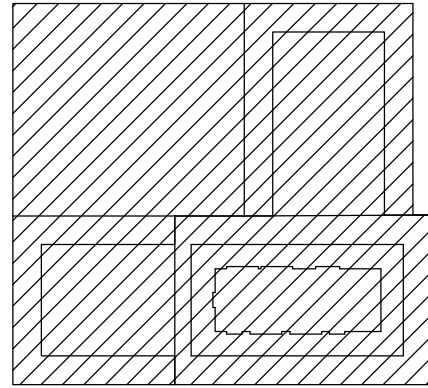

FÖRKLARINGAR OCH
FÖRESKRIFTER

ALLA MÅTT ANGES I MM

- BRANDCELLSGRÄNS
- VÄG TILL UTRYMNINGSVÄG
- UTRYMNINGSVÄG

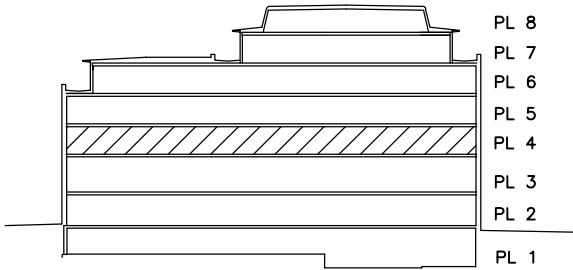

A		JUSTERING BRANDCELL		AH		2014-01-03		
BET	ANT		ÄNDRINGEN AVSER		SIGN		DATUM	
RELATIONSHANDLING								
SLÄPET 4:2								
				Alsnögatan 11 116 41 Stockholm Tel 08 122 090 00 www.e-l-e.se				
UPPDRAG NR 13-1003			RITAD AV S CUEVAS		HANDLÄGGARE N KIISKINEN			
DATUM 2013-08-06			ANSVARIG T ENEKVIST					
SOLLENTUNA, HAMMARBACKEN 4A PLAN 4 VÅNING 2 TR, +30,70								
SKALA 1:100 1:200		NUMMER A3031-2400		I BET A				