


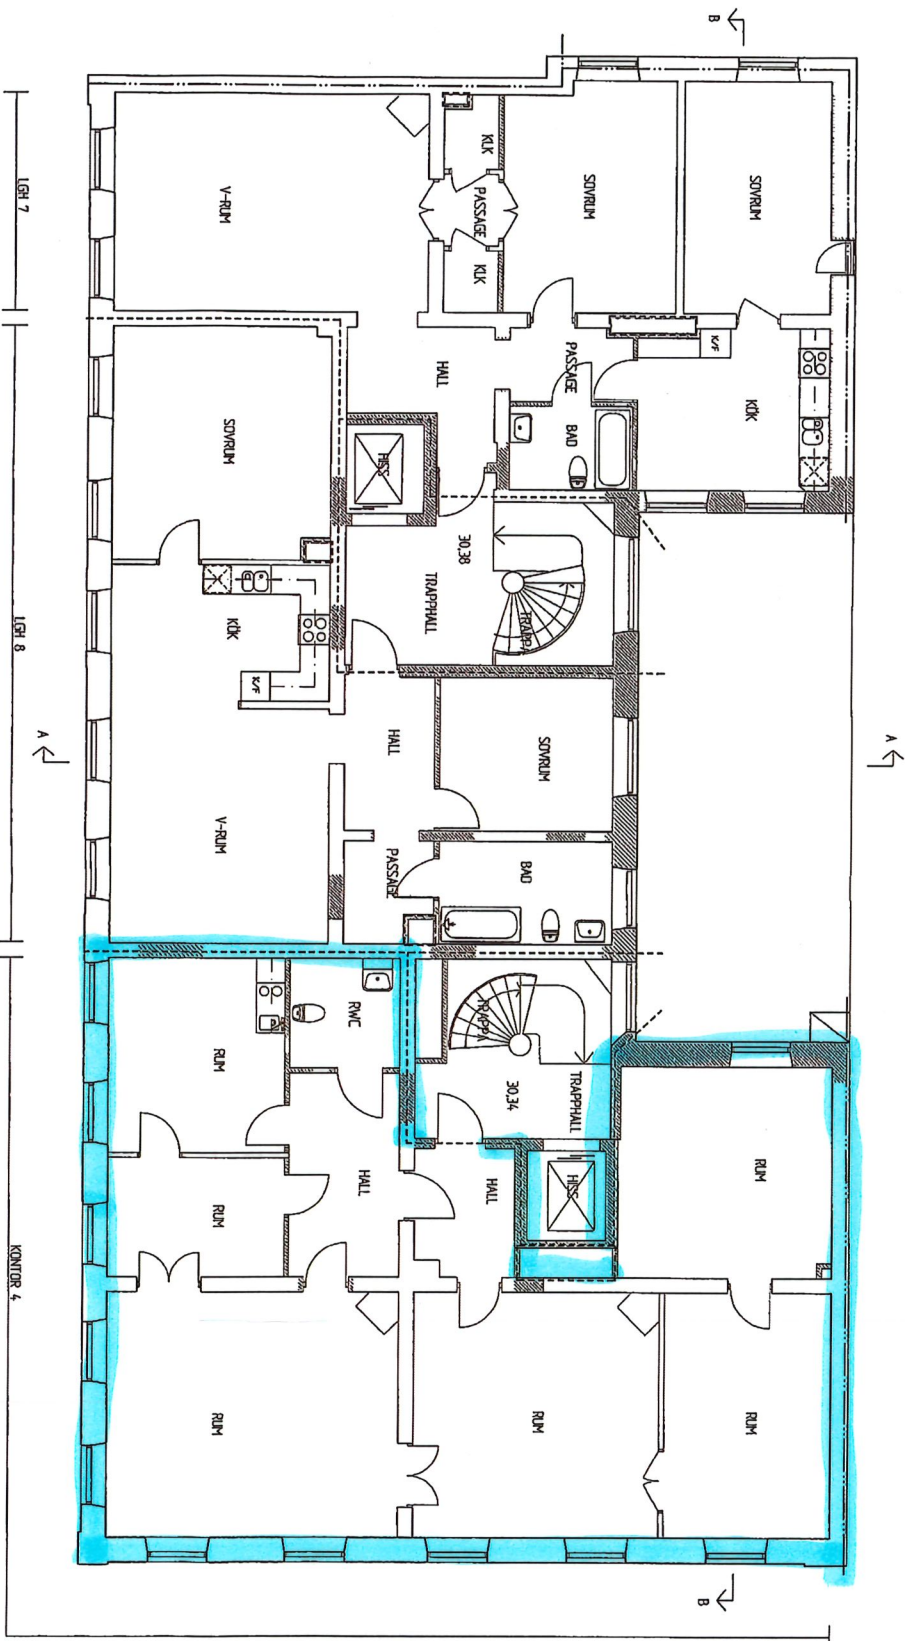

RELATIONSHANDLING

BERGKRANTZ ARKITEKTER AB		SUNDVALLS BYGGBYrå AB	
# A. Bergkrantz Arkitekt 08-550 92 490		KV. VINGSÅLEN 9	
OK Byggnadskontroll 08-744 23 23		DANSKENS	
