
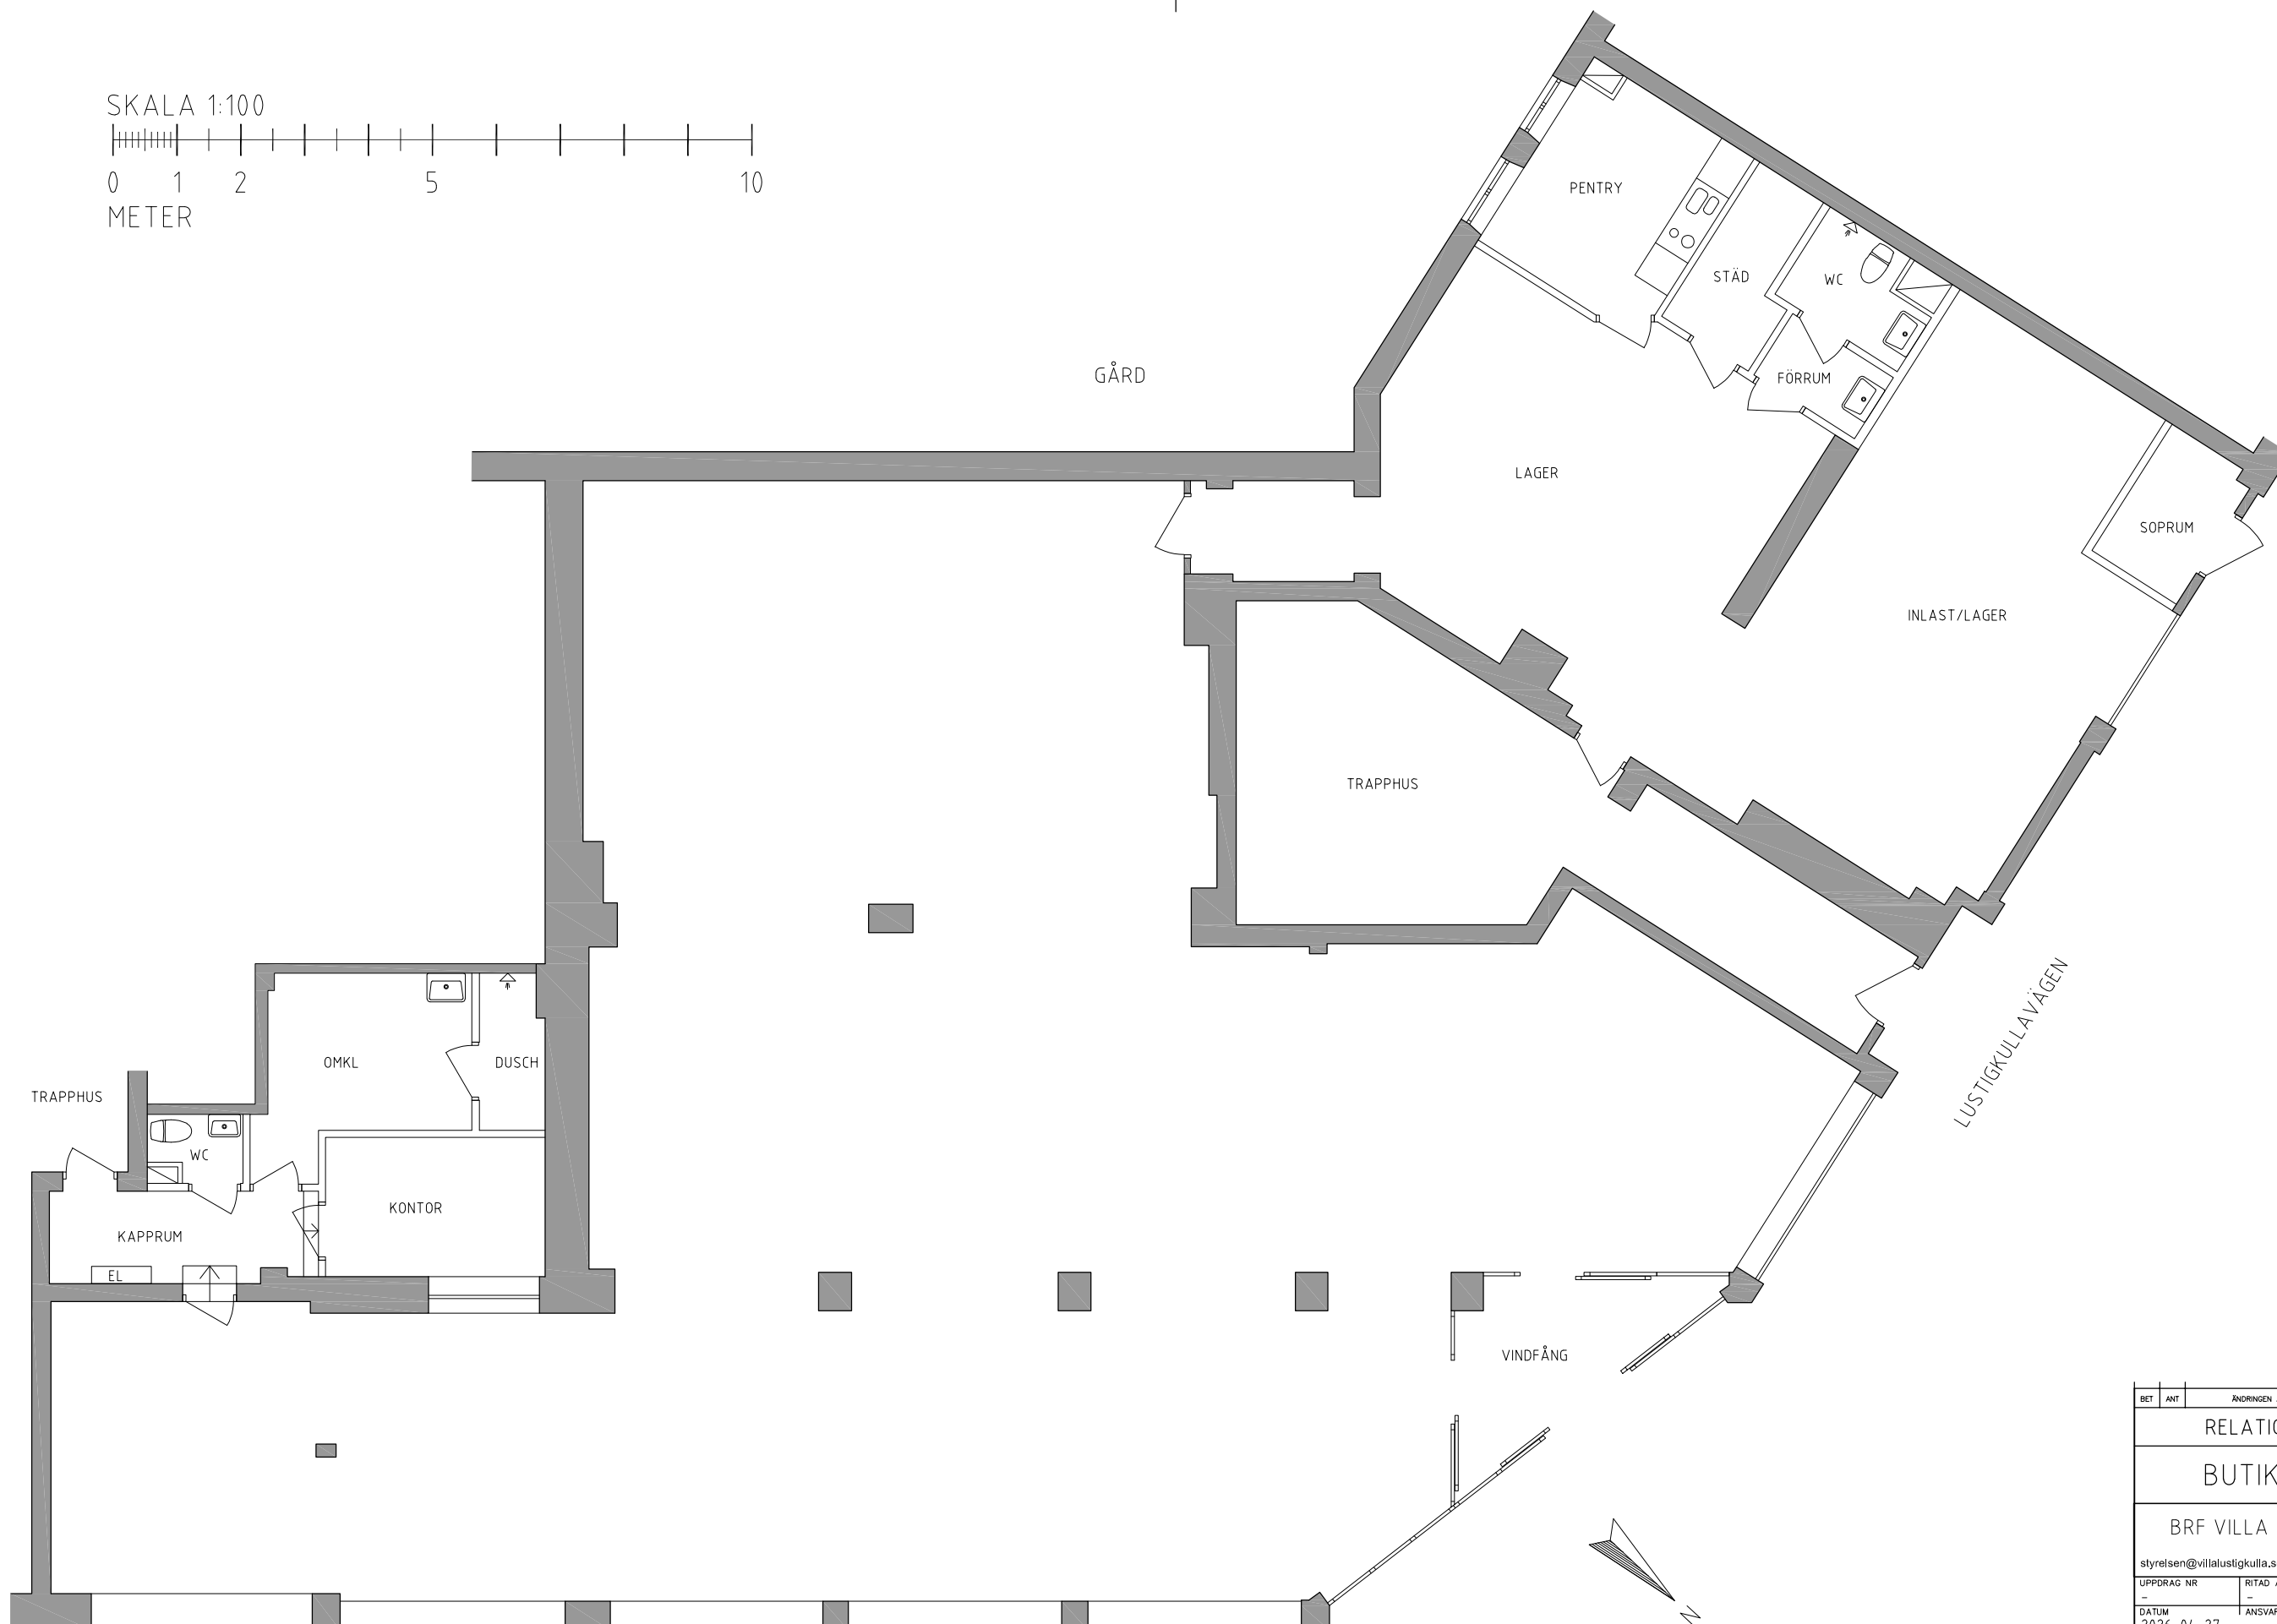


SKALA 1:100

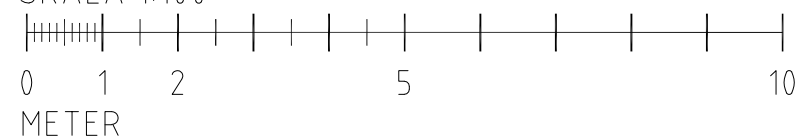

BET	ANT	ÄNDRINGEN AVSER	SIGN	DATUM
RELATIONSRITNING				
BUTIKSLOKAL				
BRF VILLA LUSTIGKULLA				
styrelsen@villalustigkulla.se www.villalustigkulla.com				
UPPDRAG NR	2026-04-27	RITAD AV	ANSVARIG	HANDLÄGGARE
DATUM	2026-04-27			
KV.CHARLOTTENDAL_4				
GRÖNDALSV.19/LUSTIGKULLAV.1_STOCHOLM				
PLAN				
SKALA/RITN. FORMAT	1/100(A3)	NUMMER	A-40.1-01	BET
				-