
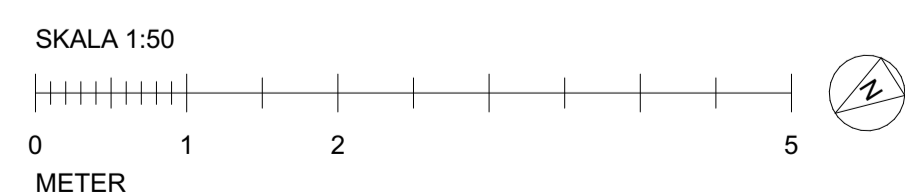


RITNINGAR SKALL, FÖR ATT VARA GÄLLANDE PÅ BYGGARBETSPLATSEN ELLER FÖR ATT ANVÄNDAS FÖR BESTÄLLNING AV SNICKERIER, INREDNING M.M. VARA FÖRSEDD MED BENÄMNING "BYGGHANDLING".

SAMTLIGA MÅTT KONTROLLERAS PÅ PLATS INNAN TILLVERKNING SKER. ENTREPRENÖREN SKALL FÖRSÄKRA SIG OM ATT HEN ERHÅLLIT DEN SENASTE VERSIONEN AV RITNINGEN INNAN ARBETE PÅBÖRJAS. VID EVENTUELLA OKLARHETER; KONTAKTA ARKITEKTEN.

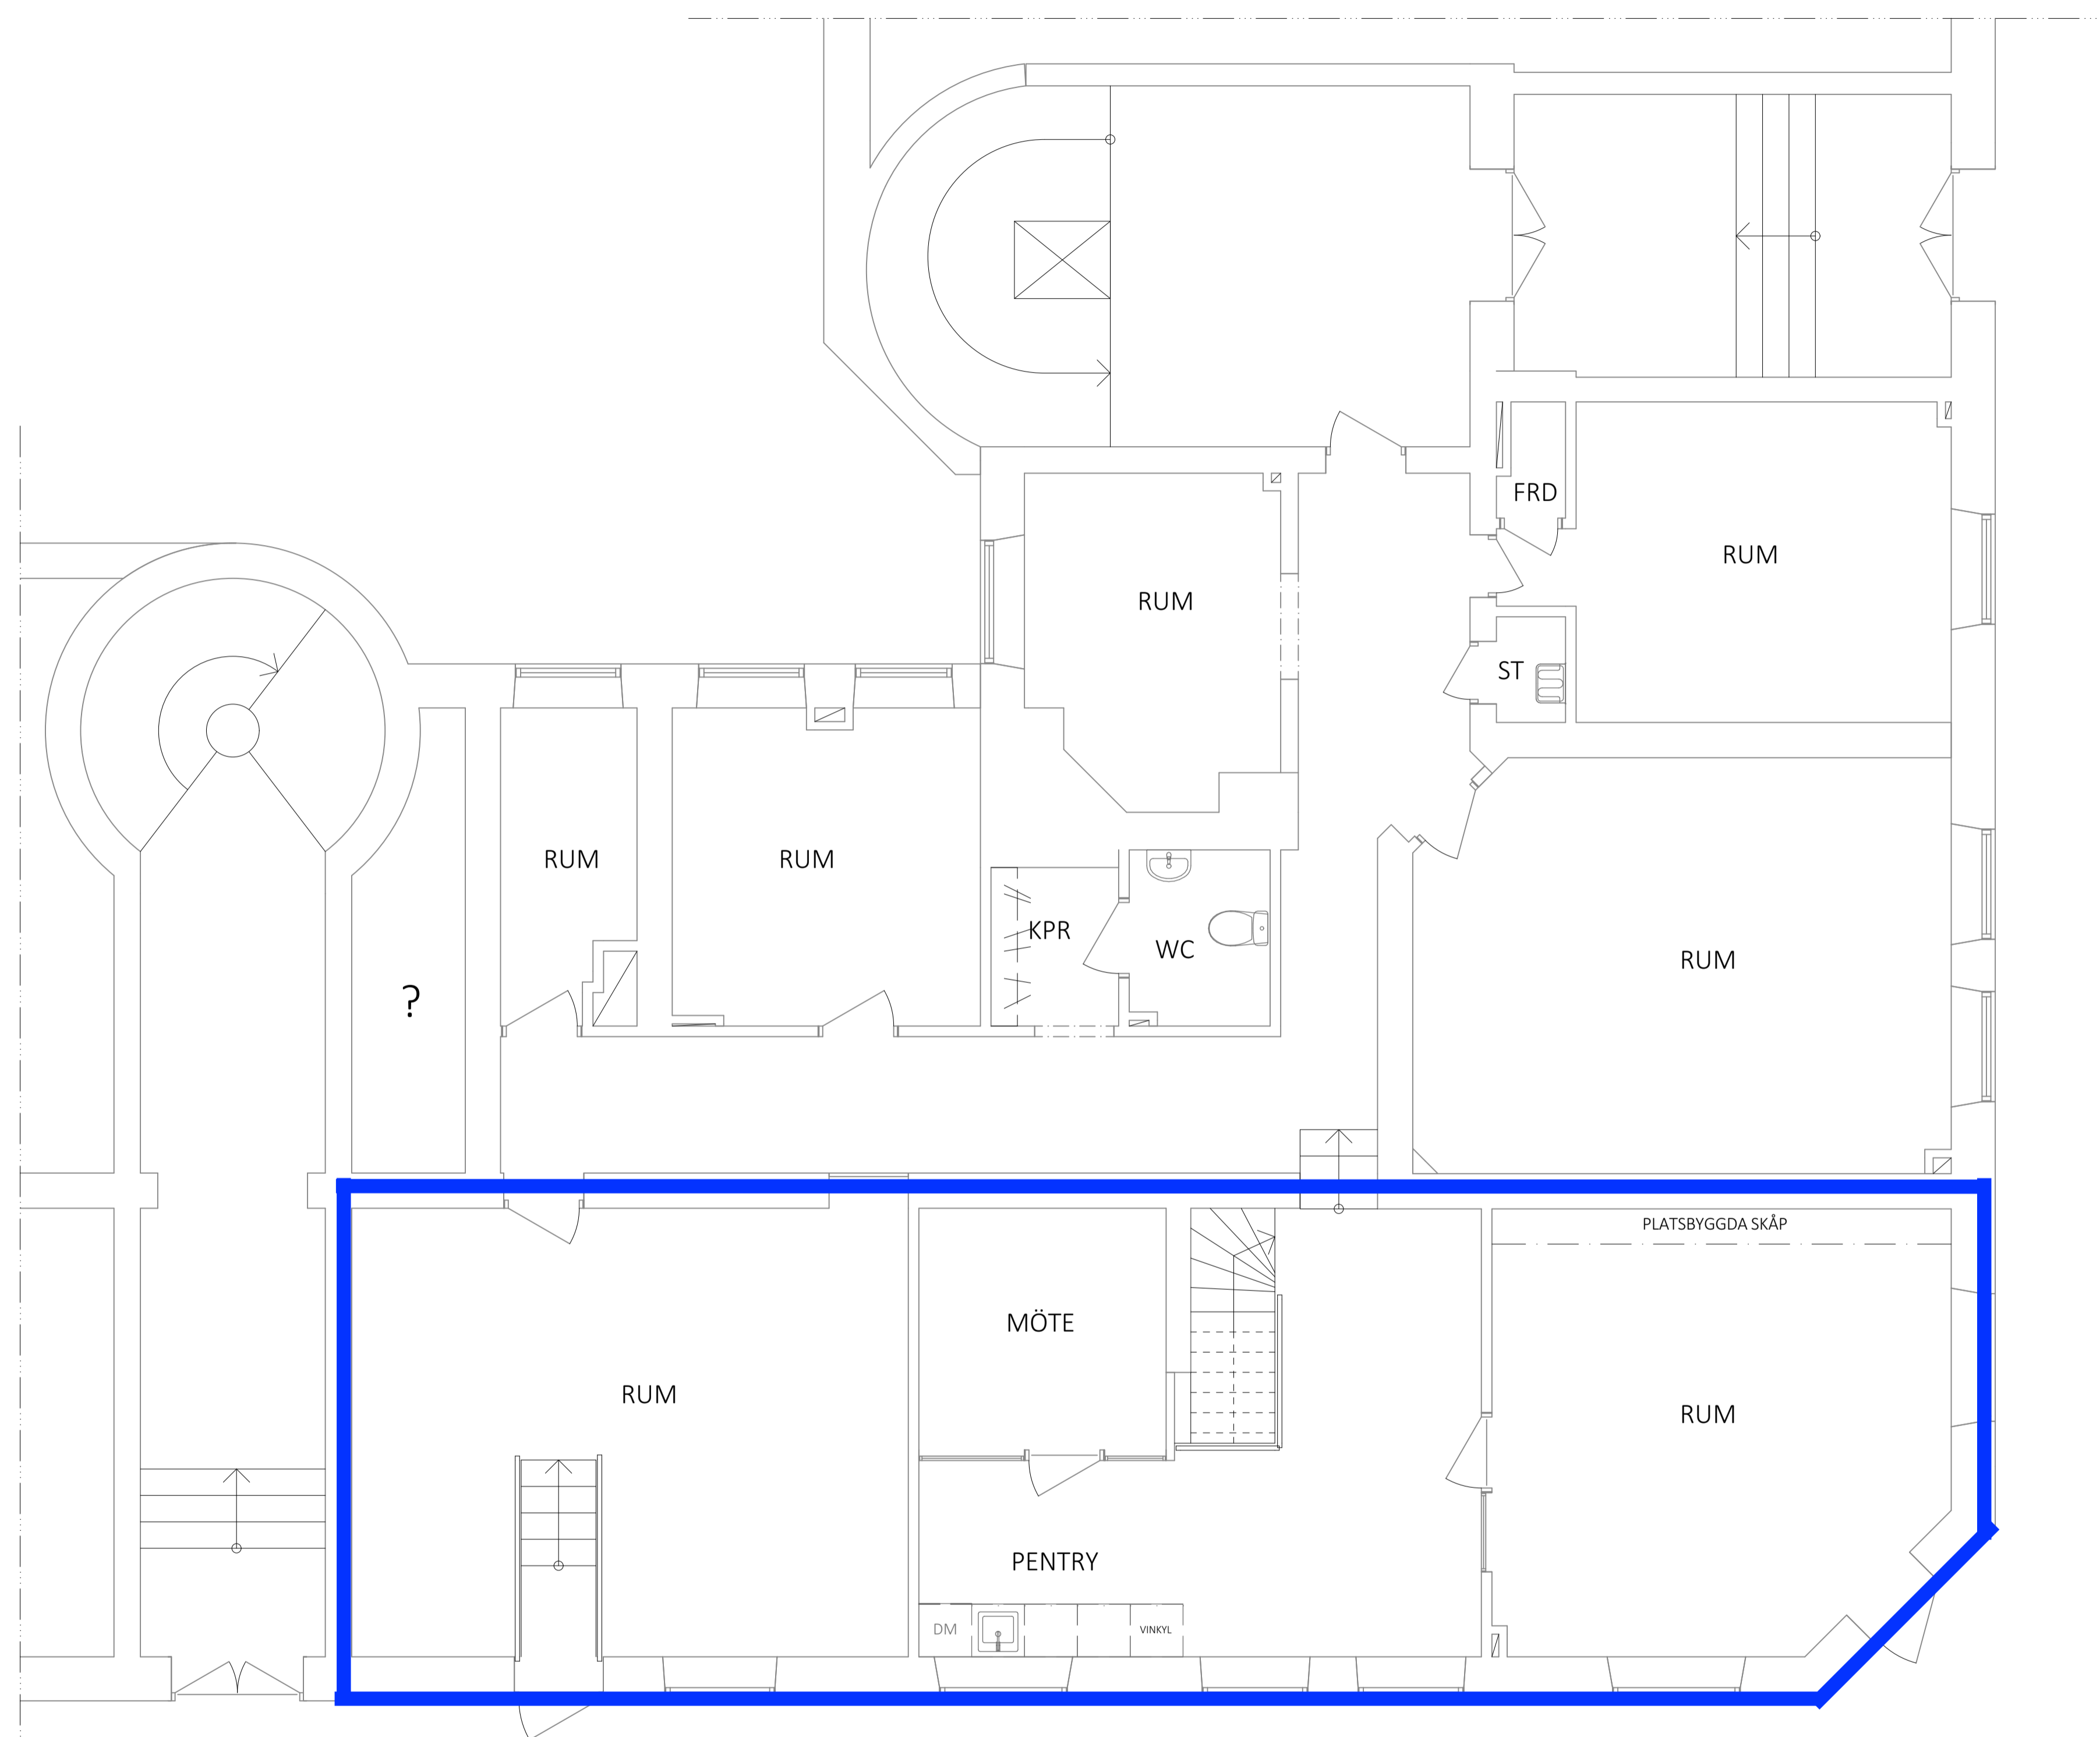

BET	ANT	ÄNDRING AVSER	DATUM	Sign.

RELATIONSHANDLING

MINAN 8
STOCKHOLMS KOMMUN

BYGG-
HERRE
A VIZ ARKITEKTKONTOR AB



UPPDRAG NR RITAD AV HANDLÄGGARE
ANSVARIG E. A. ANDRONOVA A. LINDQVIST
DATUM 2026-03-27 A. LINDQVIST

RELATIONSHANDLING
MINAN 8
ENTRÉPLAN

SKALA A1 A3 NUMMER BET
1:50 1:100 A-40.1-010

RITNINGAR SKALL, FÖR ATT VARA GÄLLANDE PÅ BYGGARBETSPLATSEN ELLER FÖR ATT ANVÄNDAS FÖR BESTÄLLNING AV SNICKERIER, INREDNING M.M. VARA FÖRSEDD MED BENÄMNING "BYGGHANDLING".

SAMTLIGA MÅTT KONTROLLERAS PÅ PLATS INNAN TILLVERKNING SKER. ENTREPRENÖREN SKALL FÖRSÄKRA SIG OM ATT HEN ERHÅLLIT DEN SENASTE VERSIONEN AV RITNINGEN INNAN ARBETE PÅBÖRJAS. VID EVENTUELLA OKLARHETER; KONTAKTA ARKITEKTEN.

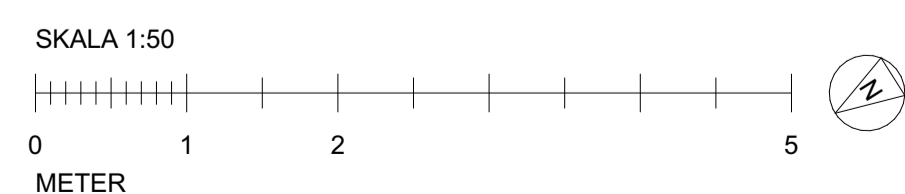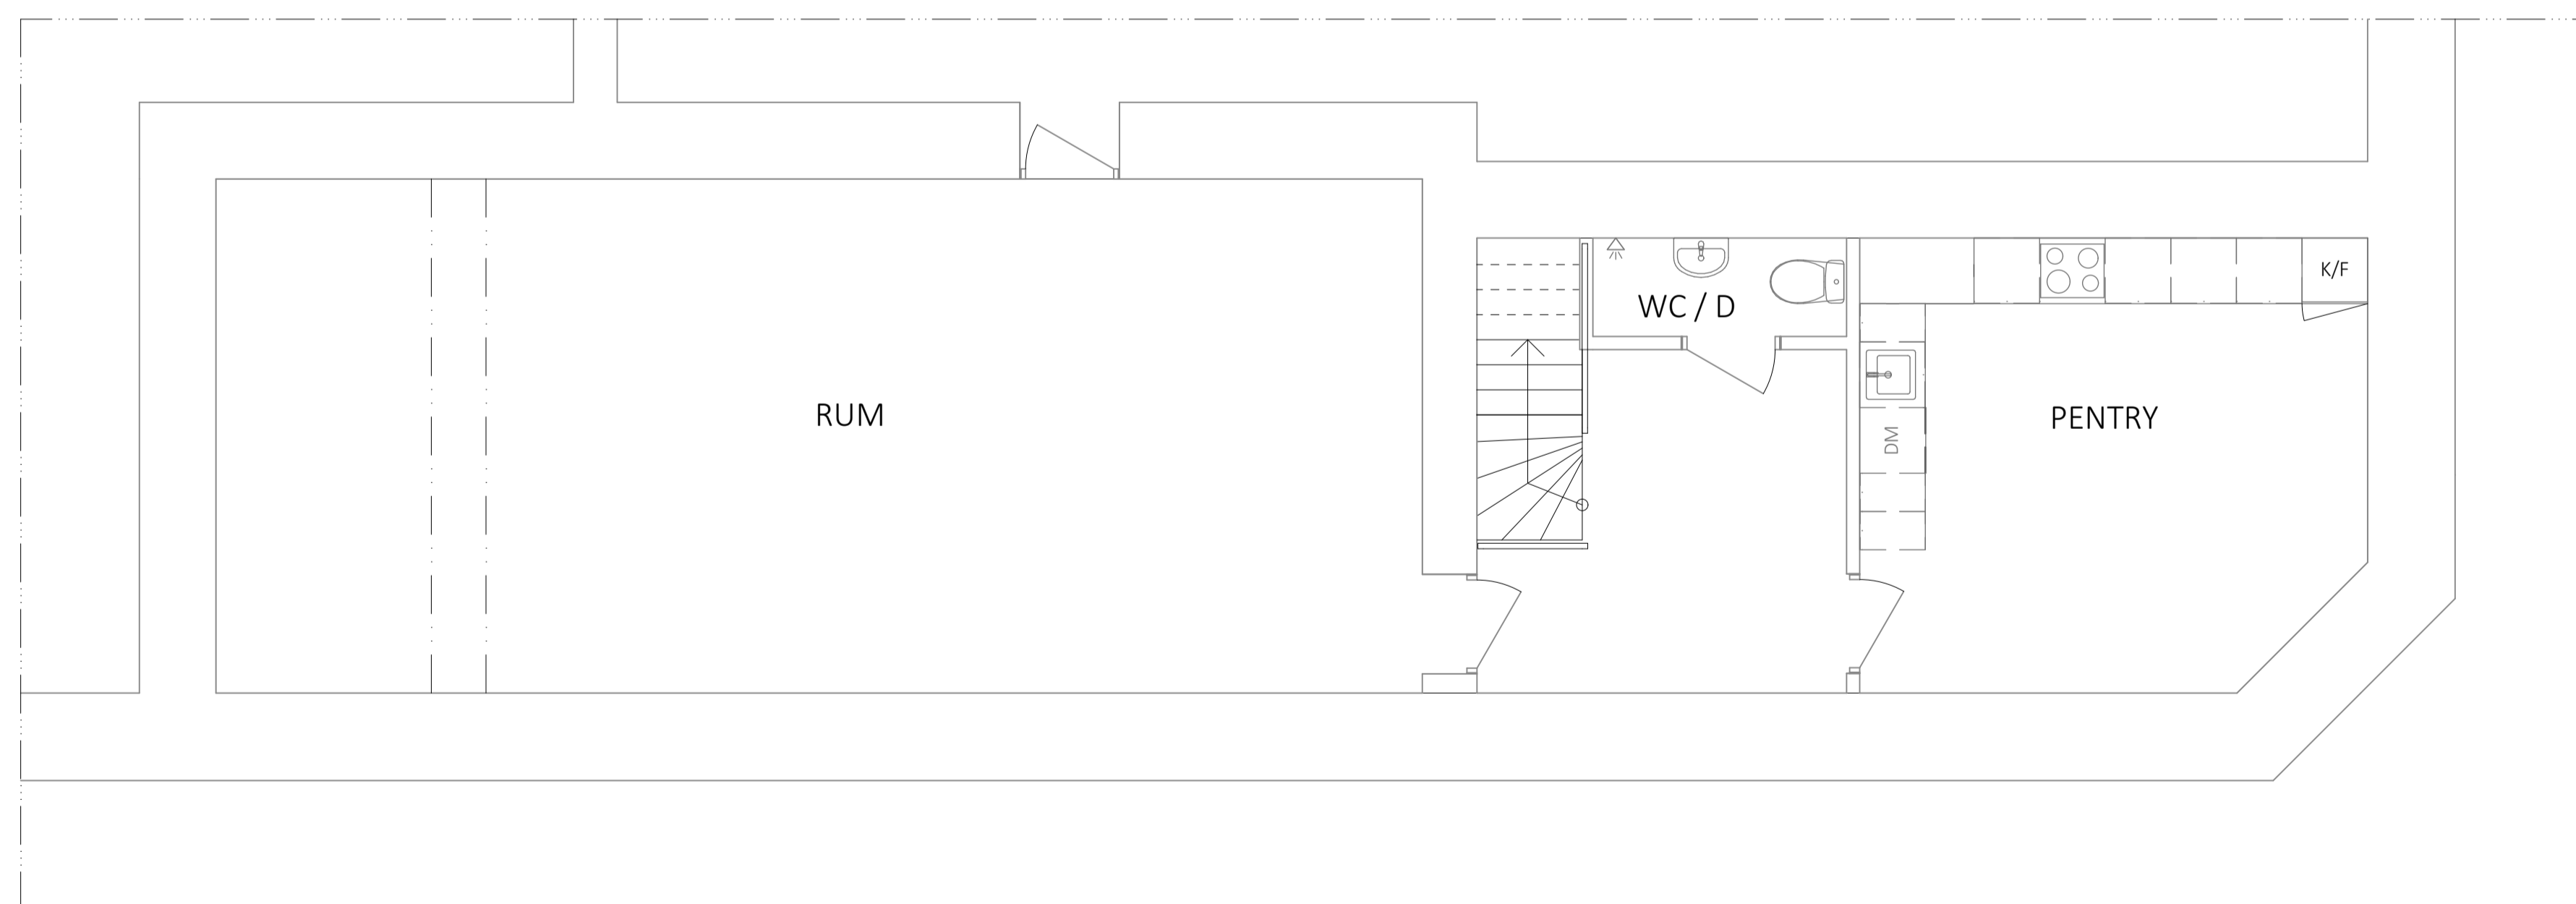

BET	ANT	ÄNDRING AVSER	DATUM	Sign.

RELATIONSHANDLING

MINAN 8
STOCKHOLMS KOMMUN

BYGG- HERRE	
A	VIZ ARKITEKTKONTOR AB

UPPDRAG NR	RITAD AV	HANDELAGGARE
	E. A. ANDRONOVA	A. LINDQVIST
DATUM	ANSVARIG	
2026-03-27	A. LINDQVIST	

RELATIONSHANDLING
MINAN 8
KÄLLARPLAN

SKALA A1 A3	NUMMER	BET
1:50 1:100	A-40.1-000	