
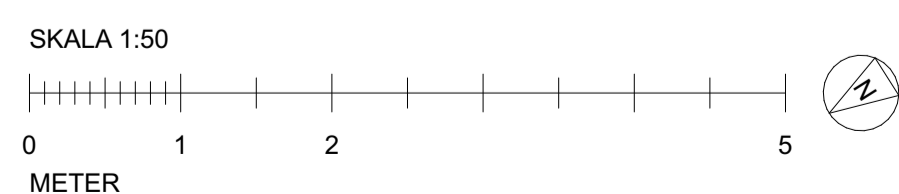


RITNINGAR SKALL, FÖR ATT VARA GÄLLANDE PÅ BYGGARBETSPLATSEN ELLER FÖR ATT ANVÄNDAS FÖR BESTÄLLNING AV SNICKERIER, INREDNING M.M. VARA FÖRSEDD MED BENÄMNING "BYGGHANDLING".

SAMTLIGA MÅTT KONTROLLERAS PÅ PLATS INNAN TILLVERKNING SKER. ENTREPRENÖREN SKALL FÖRSÄKRA SIG OM ATT HEN ERHÅLLIT DEN SENASTE VERSIONEN AV RITNINGEN INNAN ARBETE PÅBÖRJAS. VID EVENTUELLA OKLARHETER; KONTAKTA ARKITEKTEN.

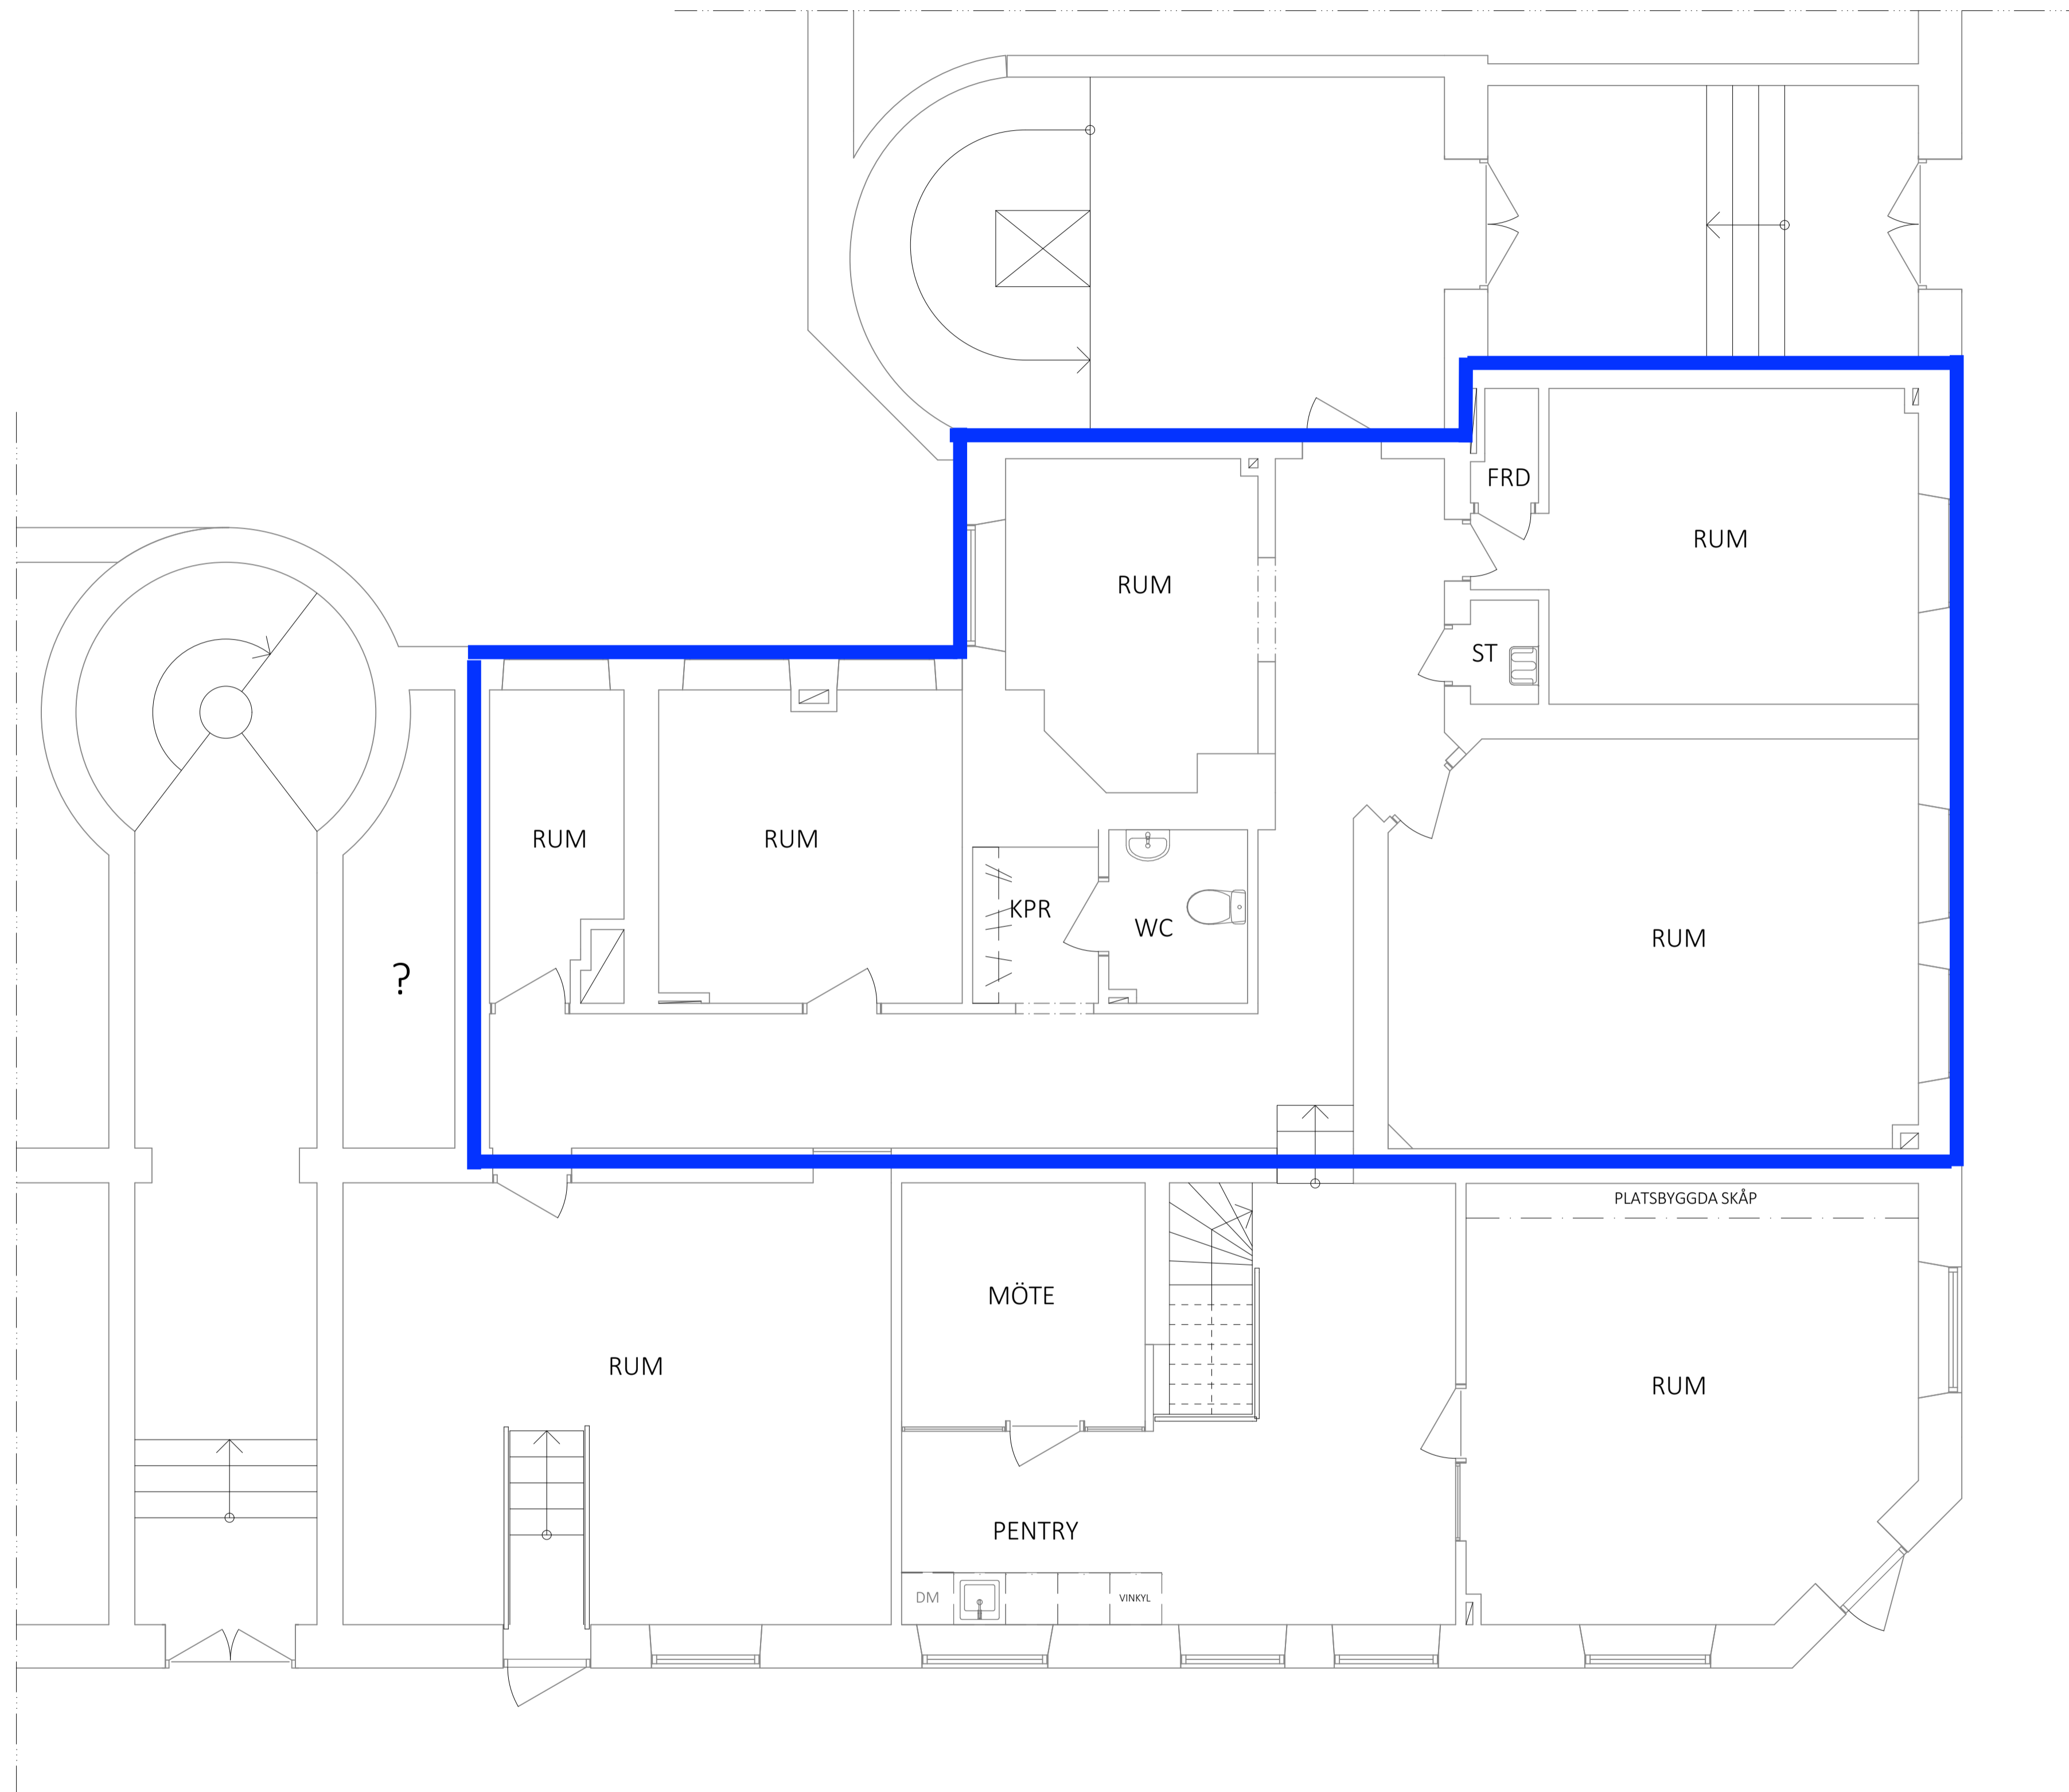

BET	ANT	ÄNDRING AVSER	DATUM	Sign.

RELATIONSHANDLING

MINAN 8
STOCKHOLMS KOMMUN



BYGG-HERRE	A	VIZ ARKITEKTKONTOR AB
------------	---	-----------------------

UPPDRAG NR	RITAD AV	HANDLÄGGARE
DATUM	ANSVÄRIG	
2026-03-27	A. LINDQVIST	A. LINDQVIST

RELATIONSHANDLING
MINAN 8
ENTRÉPLAN

SKALA A1 A3	NUMMER	BET
1:50	1:100	A-40.1-010