



### FÖRKLARINGAR

ALLA MÅTT I MILLIMETER.  
ALLA HÖJDER I METER.

BEFINTLIGA BYGGNADSDELAR ÄR  
UPPRITADE EFTER GAMLA  
PAPPERSKOPIOR. MÅTTRIKTIGHET KAN  
EJ GARANTERAS.

ALLA MÅTT KONTROLLERAS PÅ PLATS.

YTAVVIKELSER KAN FÖREKOMMA.

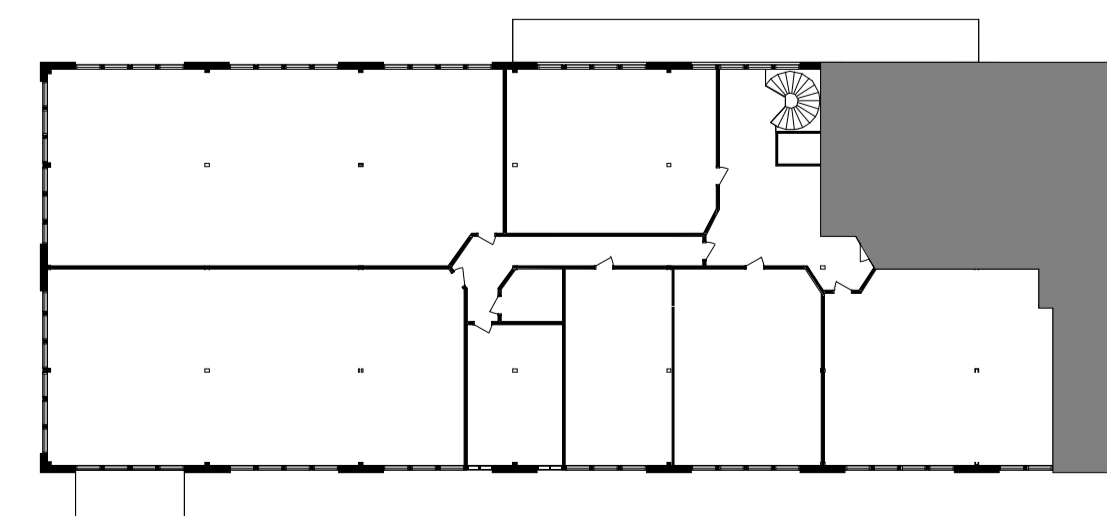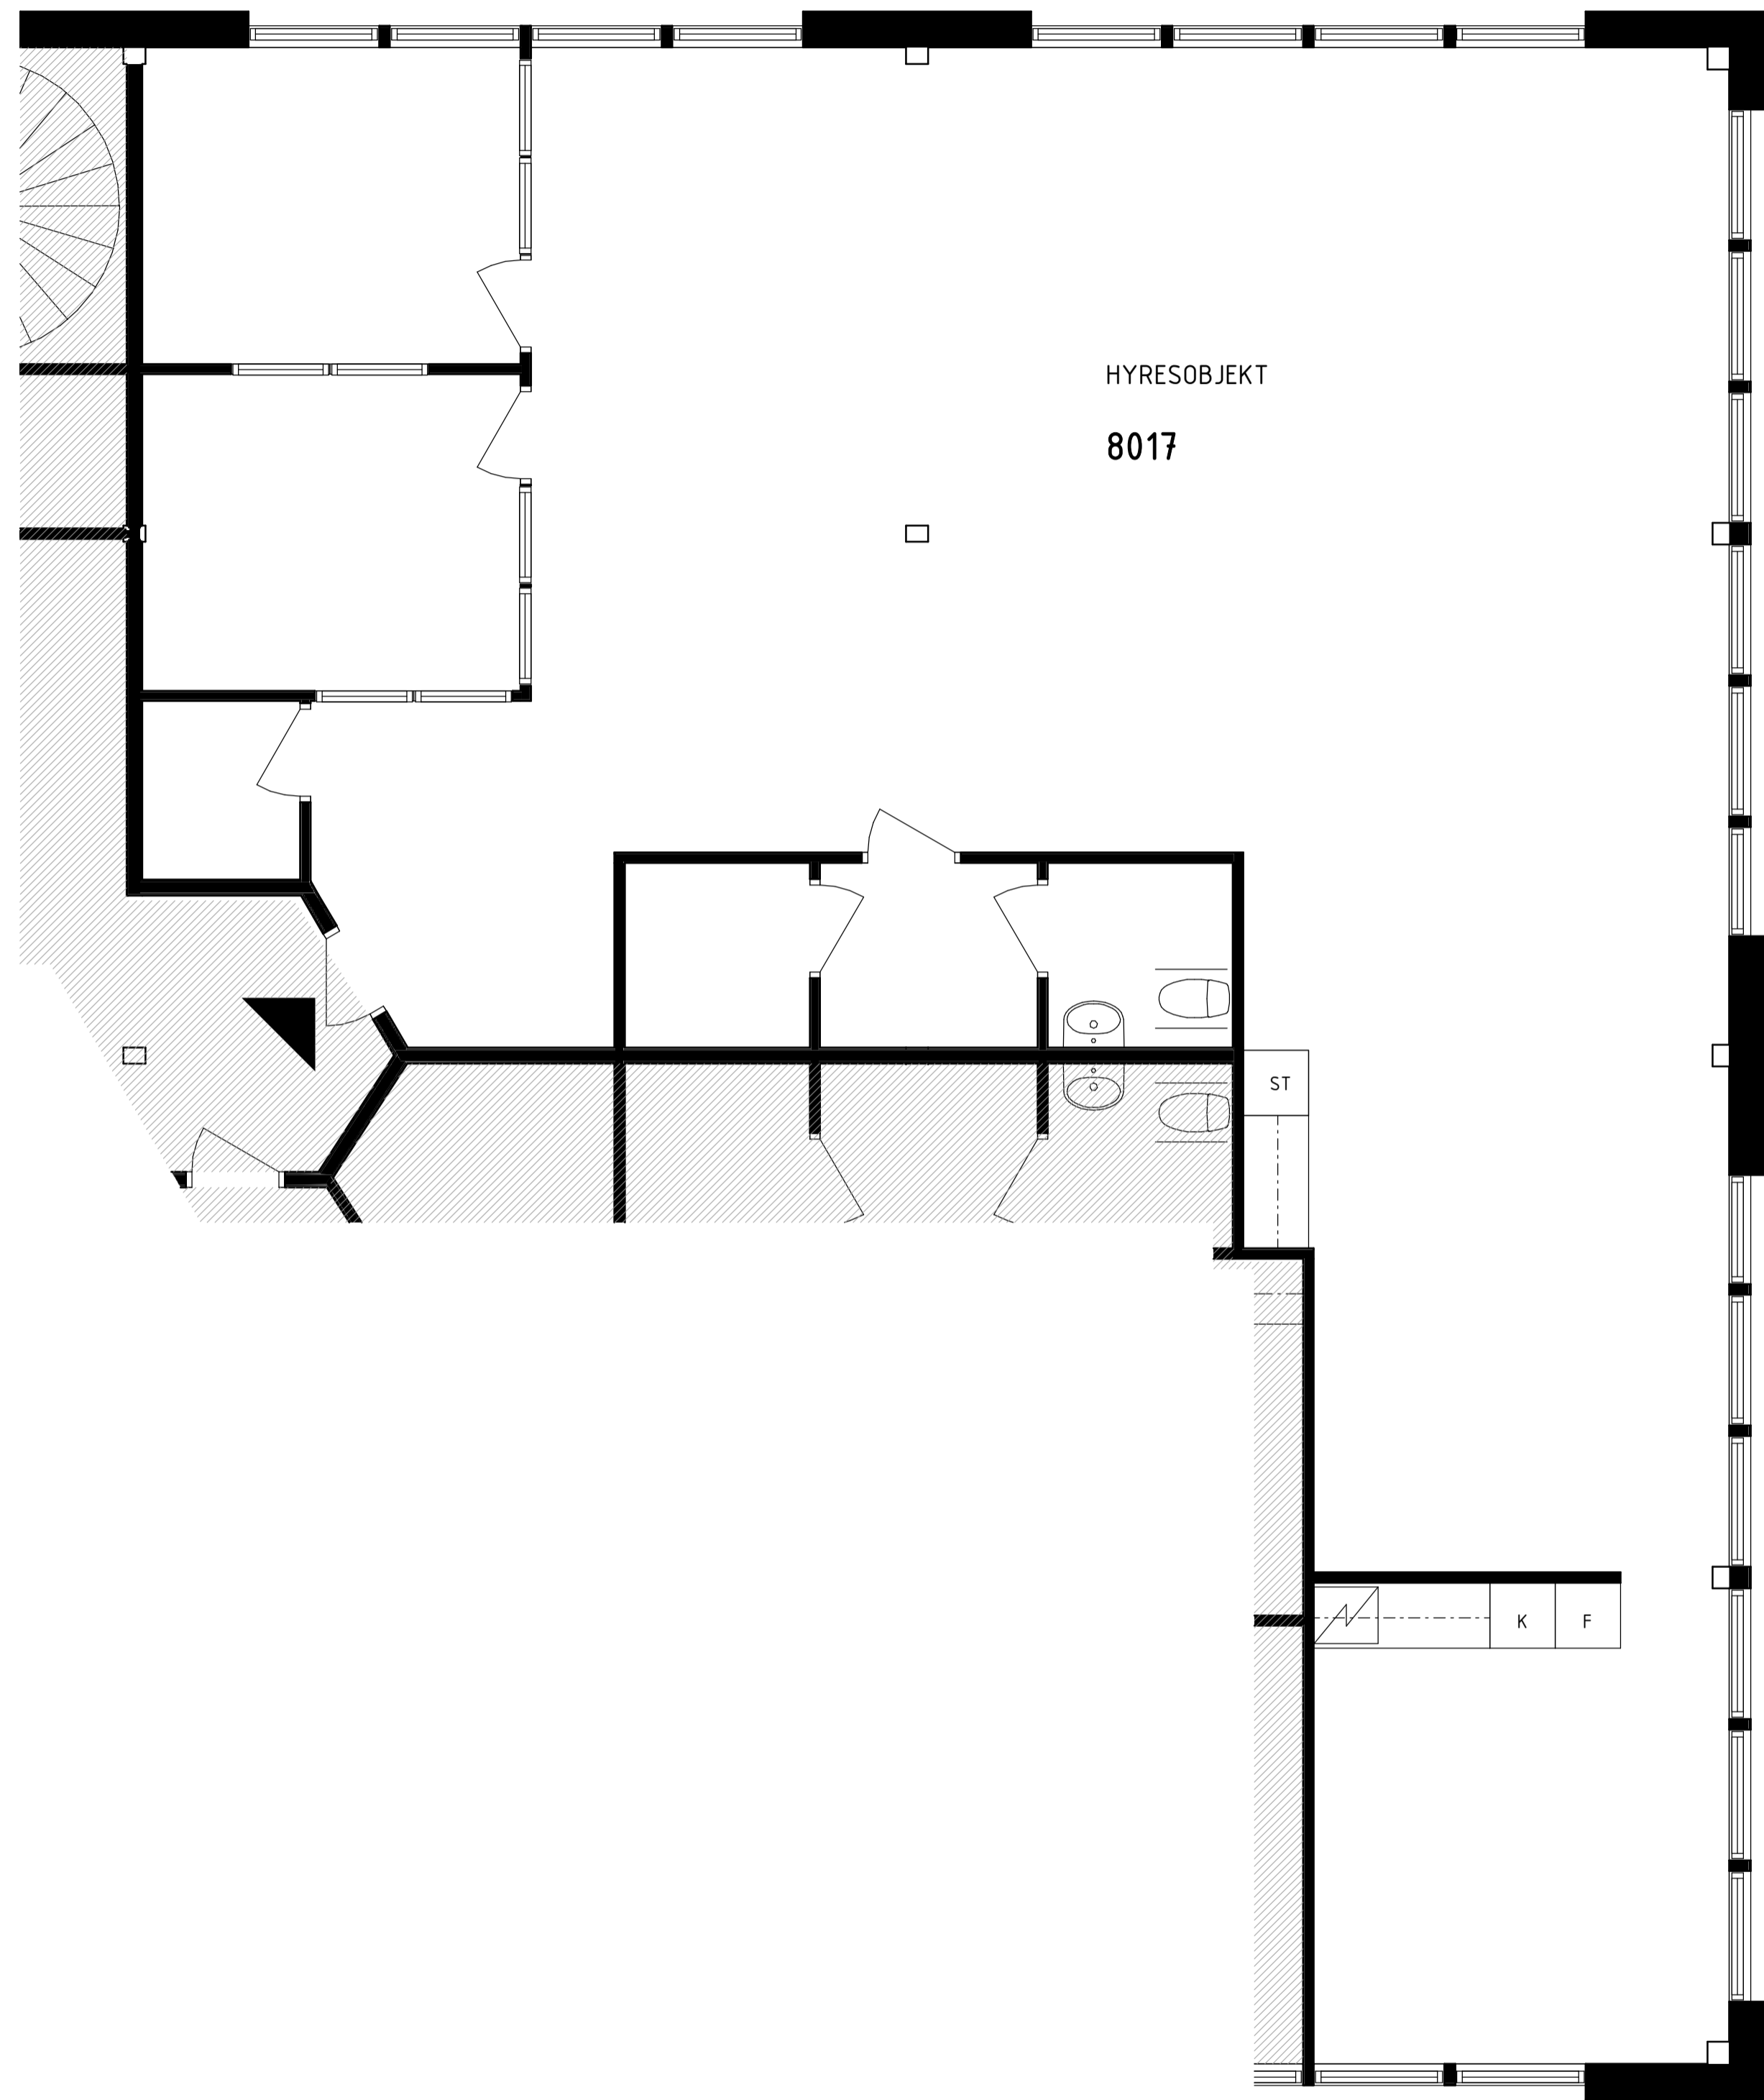

SKALA 1:50, VID A1 METER

0 1 2 5

BET	ÄNDRINGEN AVISER	DATUM	SIGN
<b>RELATIONSHANDLING</b>			
KV HEJAREN 2, VÄSTERÅS HEJARGRÄND 6C			
UPPDRAG NR A2415	RITAD/KONSTR. AV JHL	HANDLÄGGARE KATR	
DATUM 2024-06-25	ANSVÄRIG OLLE MELLINGER		
PLAN 2 HYRESOBJEKT 8017			
SKALA A1 1:50 A3 1:100	NUMMER A-40-1-8017		BET

