


FÖRKLARINGAR

ALLA MÅTT I MILLIMETER.
ALLA HÖJDER I METER.

BEFINTLIGA BYGGNADSEDELAR ÄR
UPPRITADE EFTER ÄLDRE UNDERLAG.
MÅTTRIKTHET KAN EJ GARANTERAS.

ALLA MÅTT KONTROLLERAS PÅ PLATS
YTAVVIKELSER KAN FÖREKOMMA

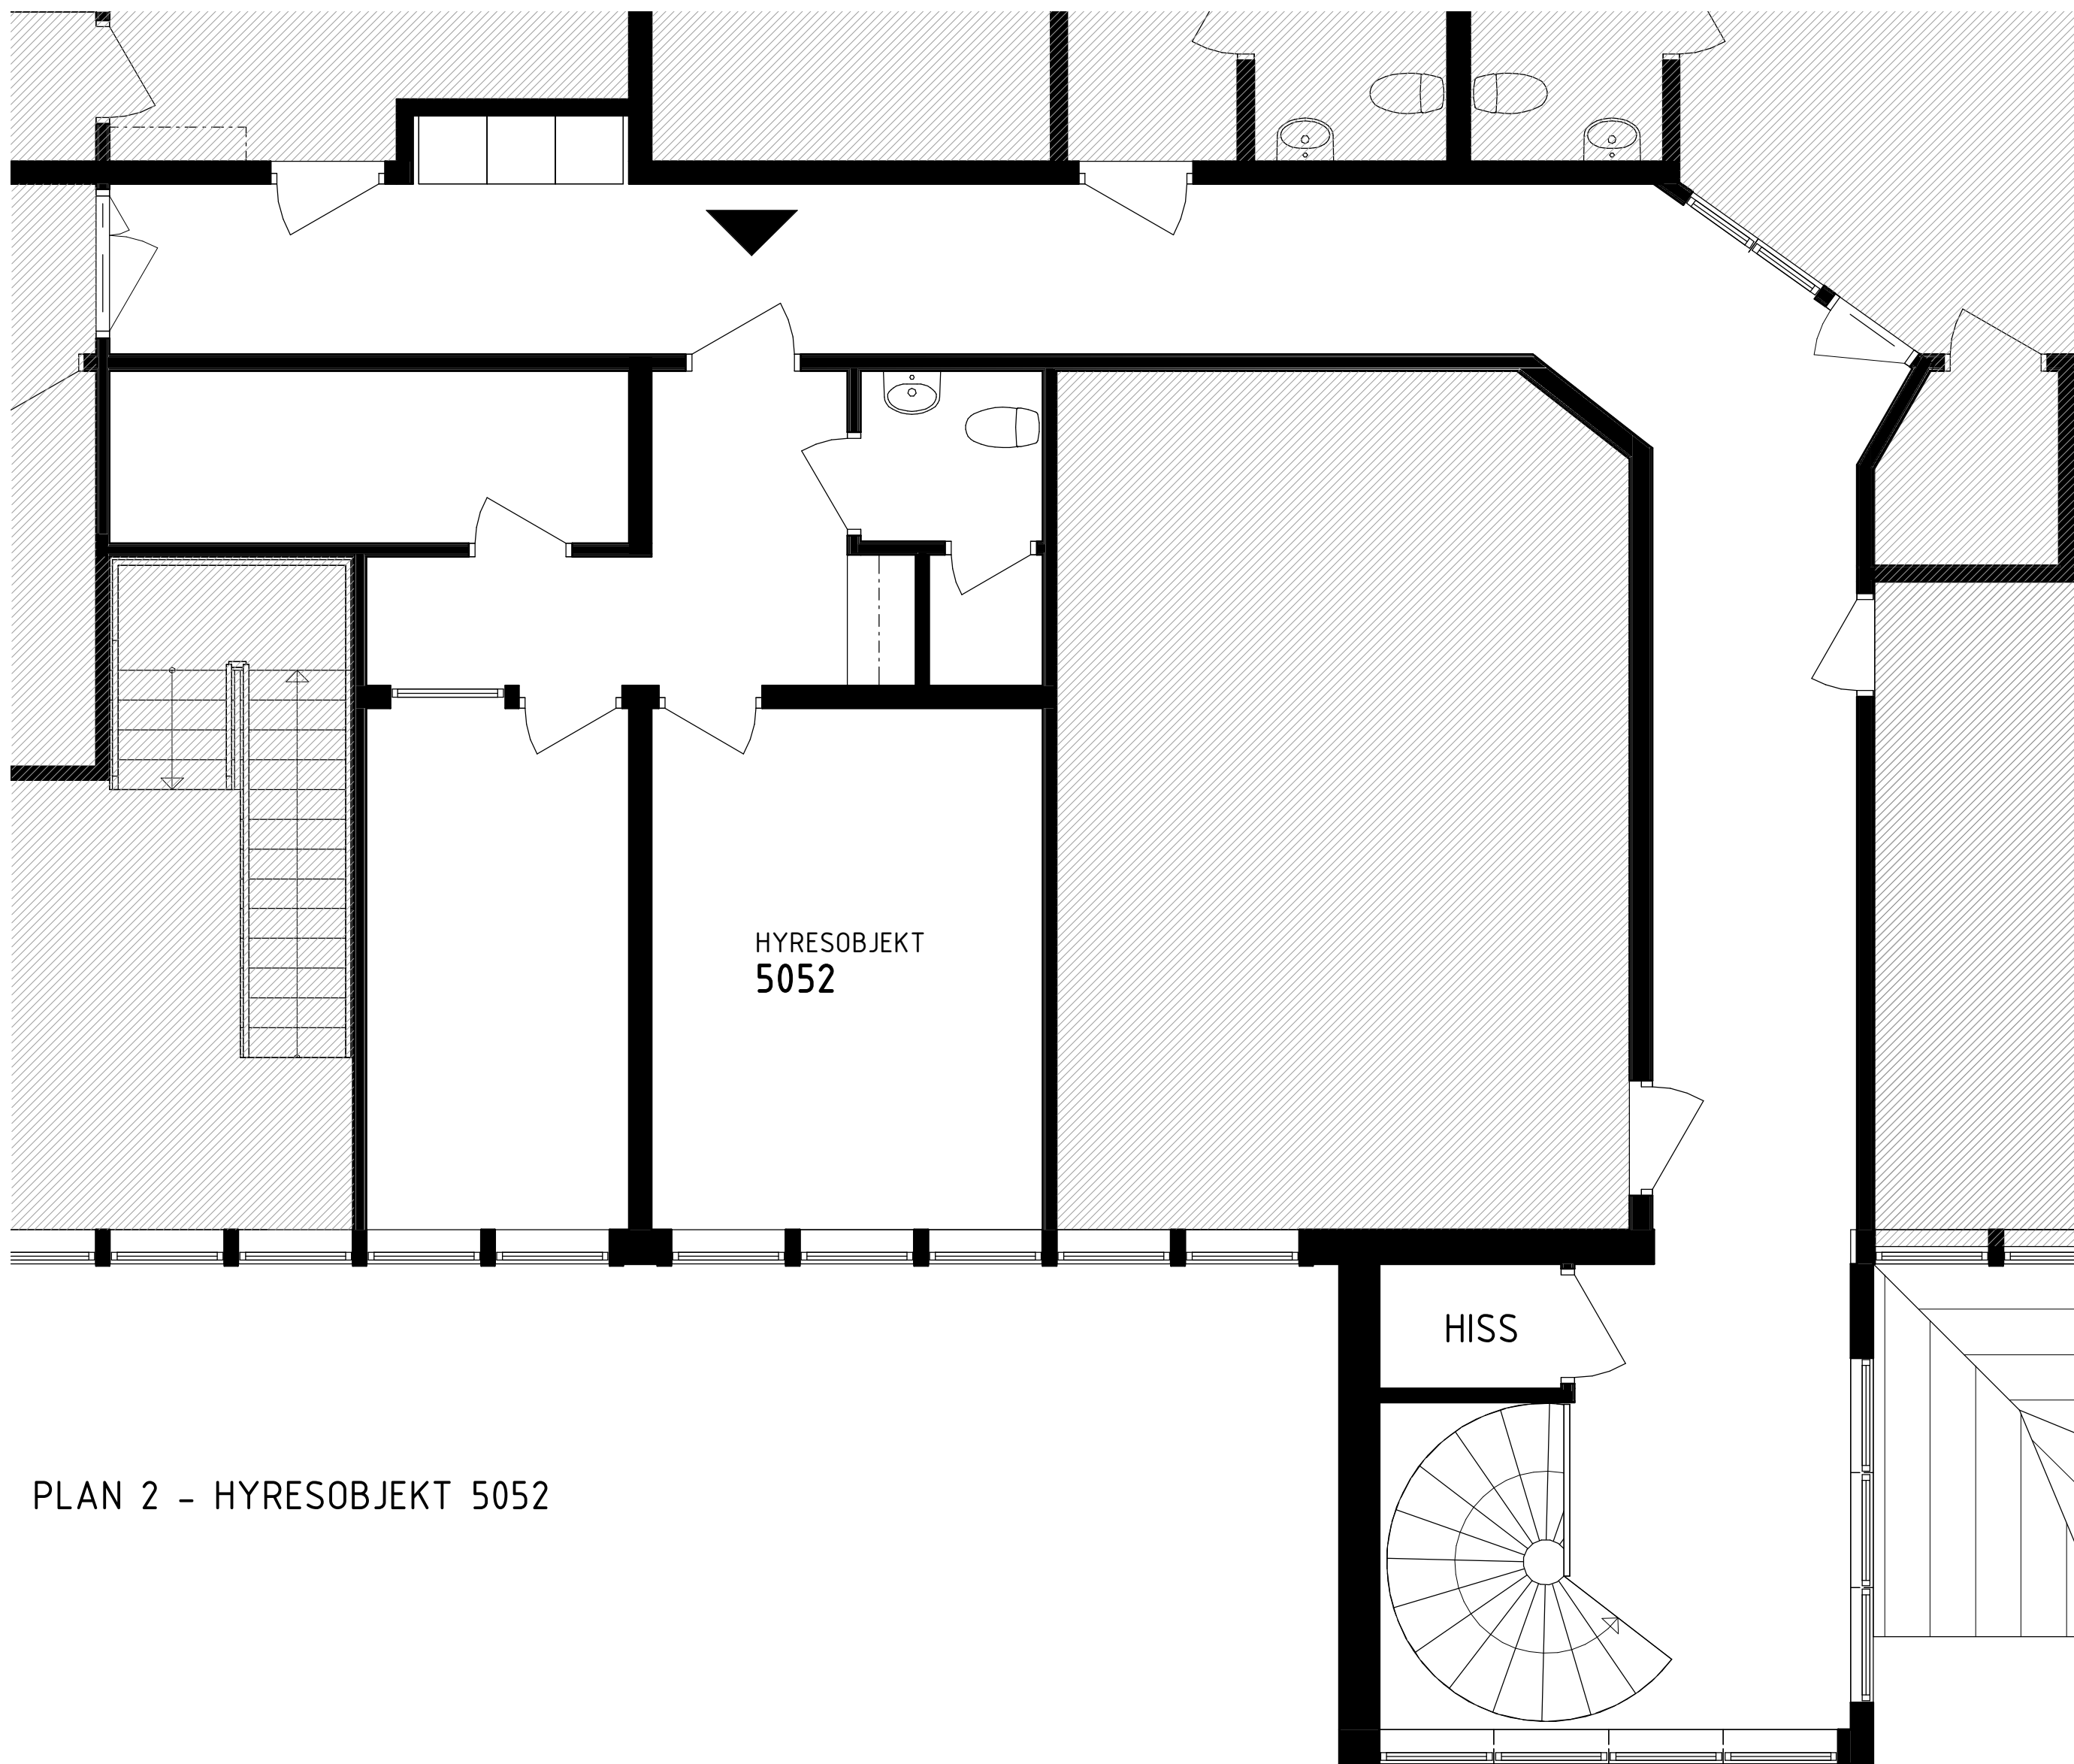


PLAN 2 - HYRESOBJEKT 5052

SKALA 1:50, VID A1

METER

0 1 2 5

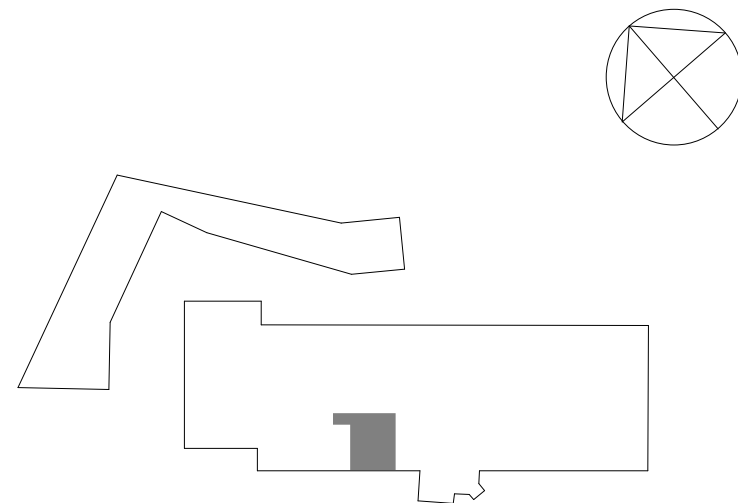

SJÖHAGSVÄGEN

BET		ÄNDRINGEN AVSER	DATUM	SIGN
RELATIONSHANDLING				
STENSBORG 5, VÄSTERÅS				
SJÖHAGSVÄGEN 6B				
 MELLINGER FASTIGHETER				
UPPDRAG NR A2414		RITAD/KONSTR. AV EBGU	HANDLÄGGARE KATR	
DATUM 2024-08-22		ANSVÄRIG OLLE MELLINGER		
HYRESOBJEKT 5052				
PLAN 2				
SKALA A1 1:100 A3 1:200		NUMMER A-40-1-5052		BET