



FÖRKLARINGAR
ALLA MÅTT I MILJETER
ALLA HÖDER I METER
BEFINTLIGA BYGGNADSDETAL ÄR
UPPTAGDA EFTER ÅLDRE UNDERLAG
MÄTNINGEN KAN EJ GARANTERAS
ALLA MÅTT KONTOLENS PÅ PLATS

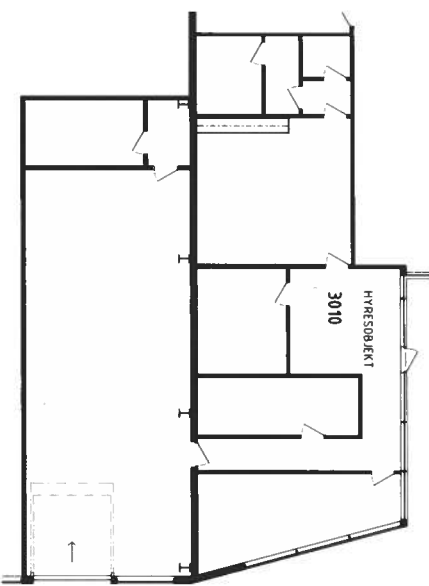

PLAN 1

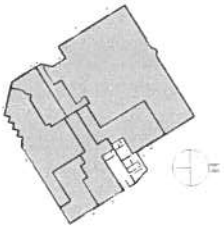

MÄTNINGSFÖRTECKNING		ANMÄRKNING	REMARK
RELATIONSHANDLING			
HEJAREN 3			
HEJARGRÄND 2A, VÄSTERÅS			
MELLINGER FASTIGHETER			
A2216	JUN	KATR	
221206	OLLE MELLINGER		
PLAN			
HYRESOBJEKT 3010			
SKALA	1:100	1:100	1:100
SKALA	A3 1:200	A4-0-1-3010	1:100