


FÖRKLARINGAR

ALLA MÅTT I MILLIMETER.
ALLA HÖJDER I METER.


BEFINTLIGA BYGGNADSEDLAR ÄR
UPPRITADE EFTER ÄLDRE UNDERLAG.
MÄTTRIKTIGHET KAN EJ GARANTERAS.

ALLA MÅTT KONTROLLERAS PÅ PLATS

YTAVVIKELSER KAN FÖREKOMMA

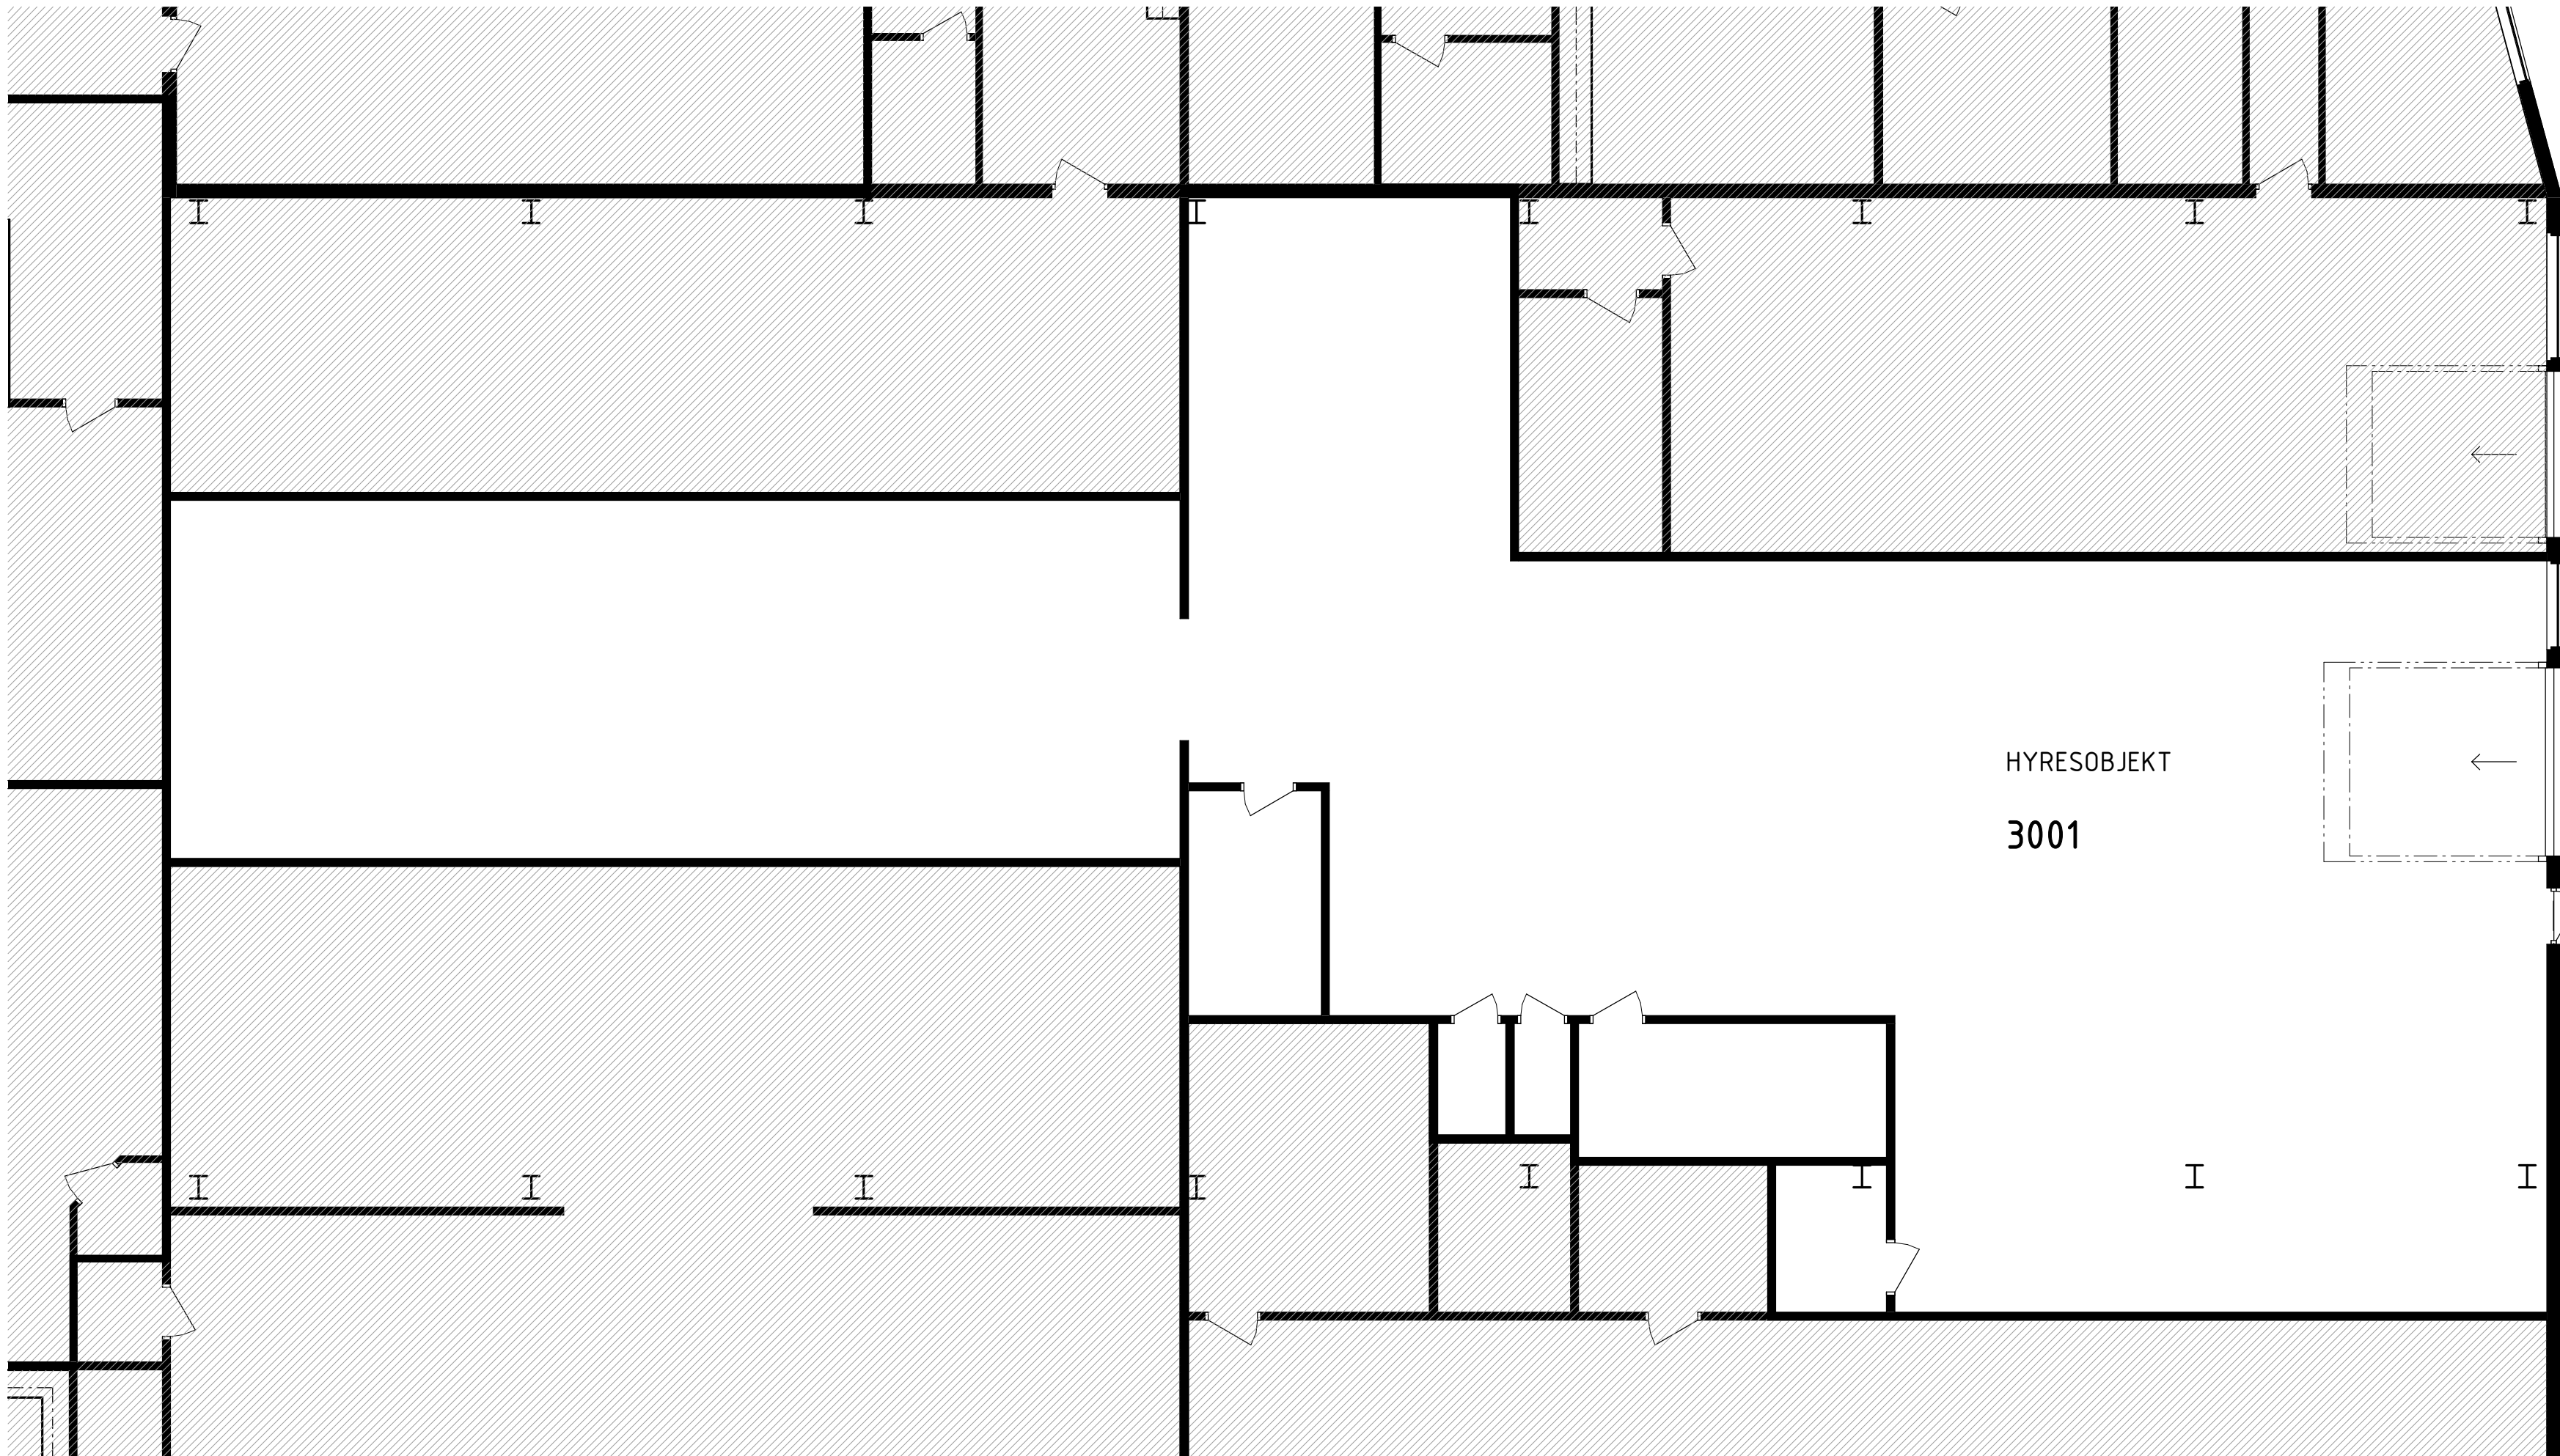

PLAN 1

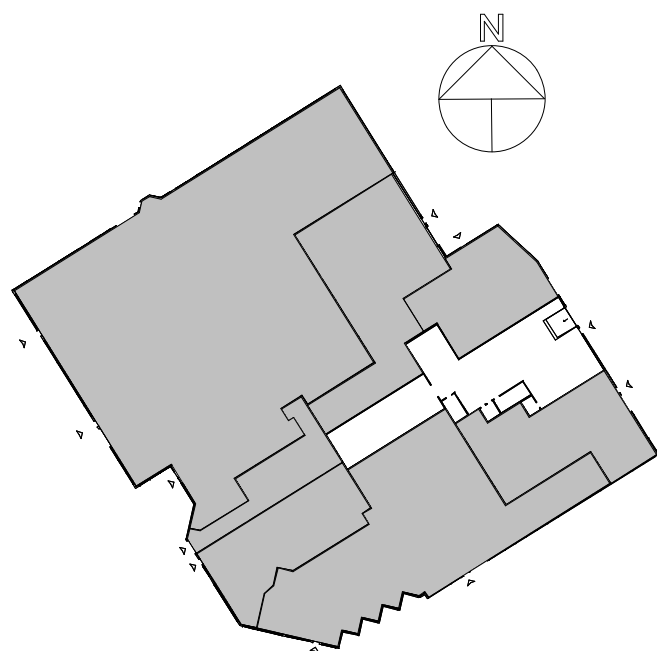

BET	ÄNDRINGEN AVSER	DATUM	SIGN
RELATIONSHANDLING			
HEJAREN 3			
HEJARGRÄND 2A, VÄSTERÅS			
			
UPPDRAG NR	RTAD/KONSTR. AV	HANDLÄGGARE	
A2216	JJN	KATR	
DATUM	ANSVARIG		
221206	OLLE MELLINGER		
PLAN			
HYRESOBJEKT 3001			
SKALA	NUMMER		BET
A1 1:100	A-40-1-3001		
A3 1:200			