

FÖRKLARINGAR




ALLA MÅTT I MILLIMETER
ALLA HÖJDER I METER

BEFINTLIGA BYGGNADSDELAR ÄR
UPPRITADE EFTER ÄLDRE UNDERLAG.
MÄTTRIKTHET KAN EJ GARANTERAS.

ALLA MÅTT KONTROLLERAS PÅ PLATS
YTAVVIKELSER KAN FÖREKOMMA

PLAN 2 - HYRESOBJEKT 5057

PLAN 2 - HYRESOBJEKT 5057

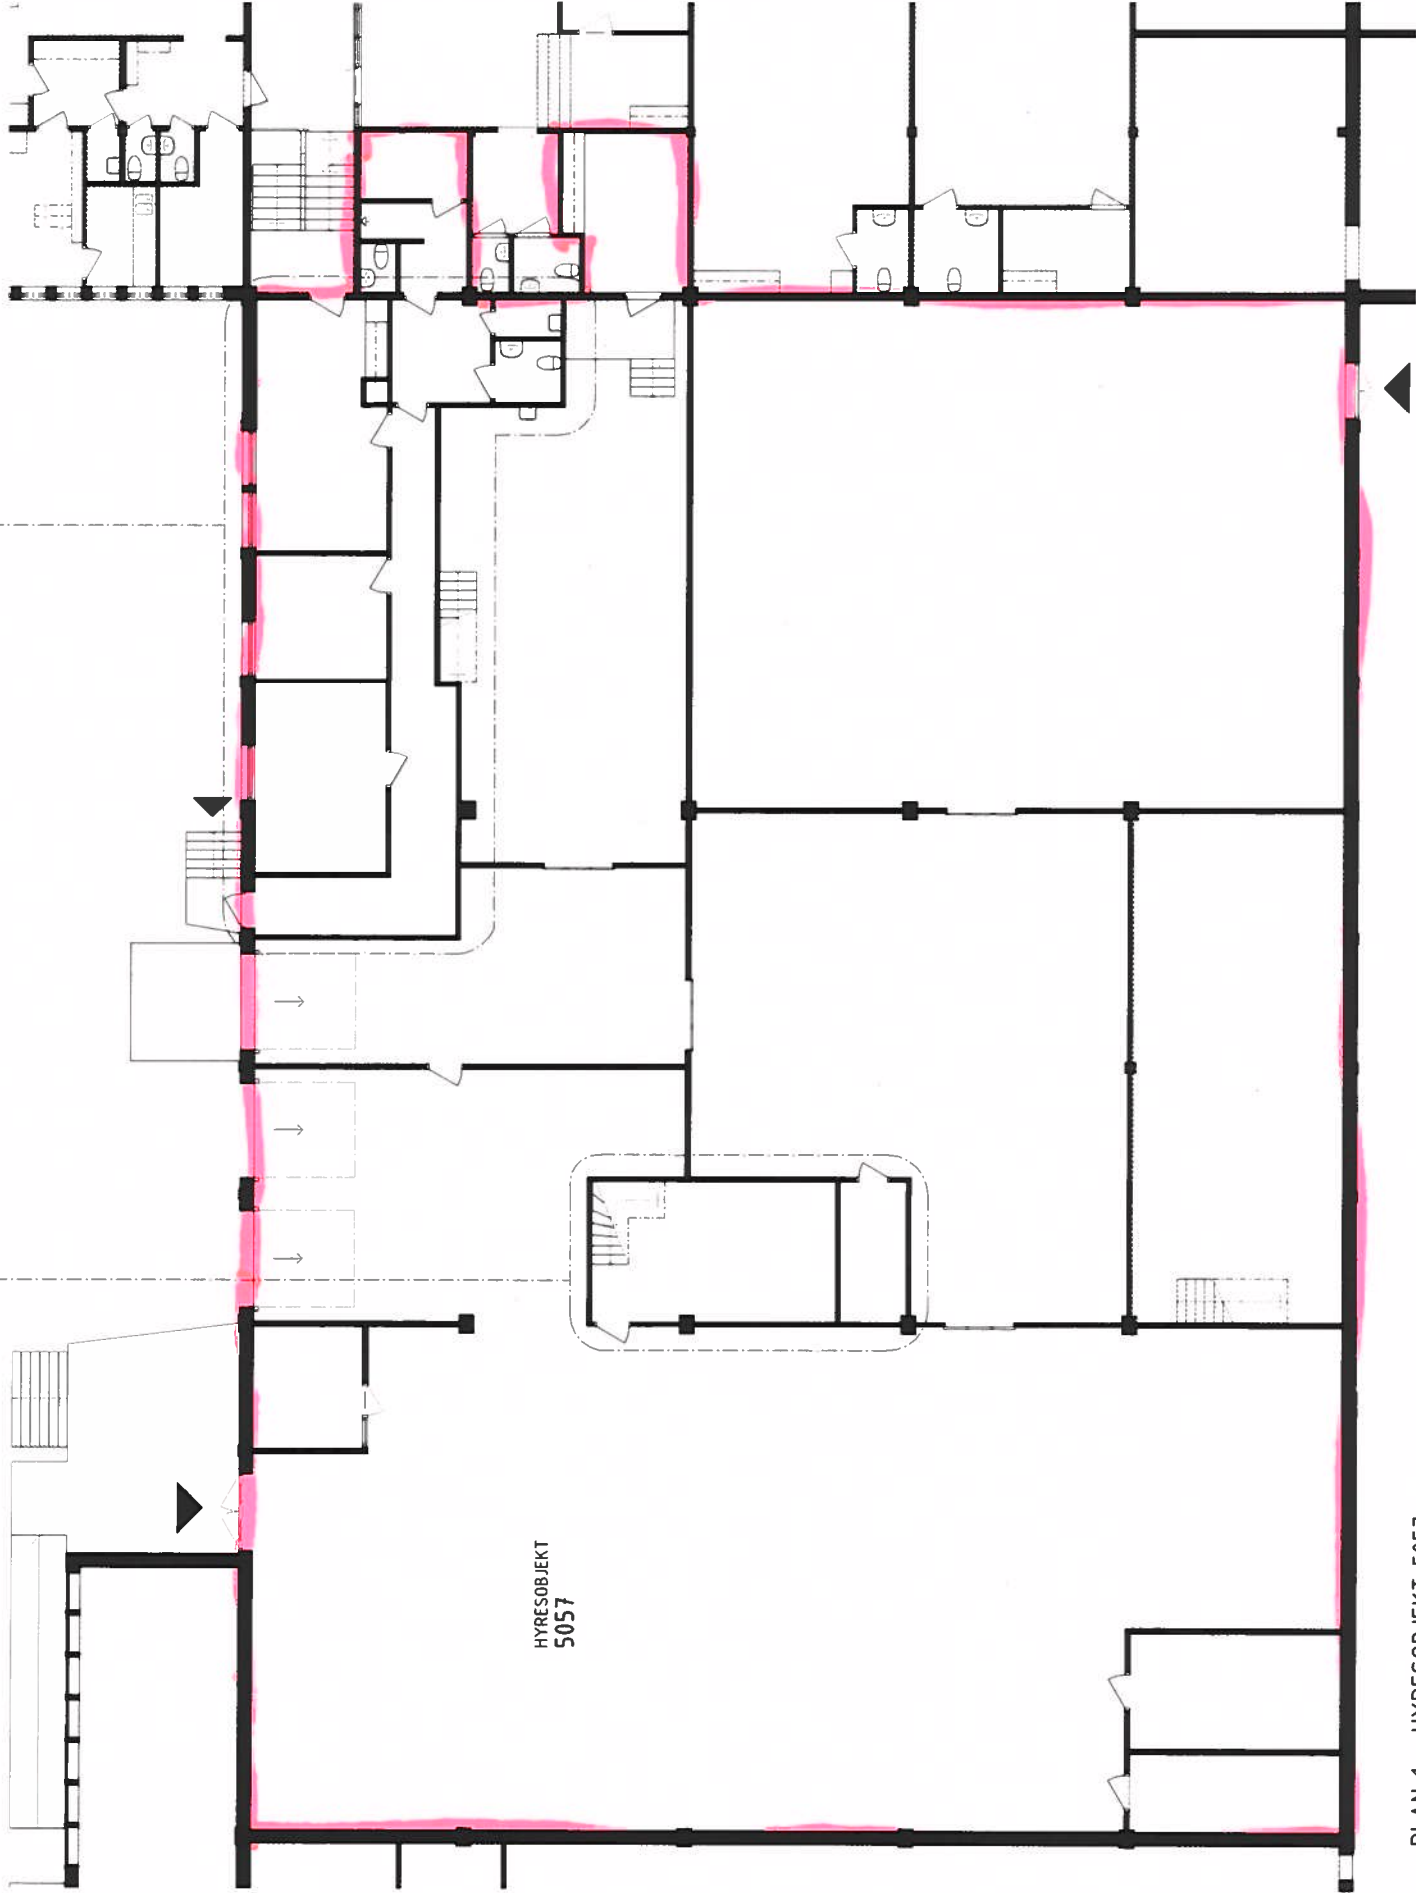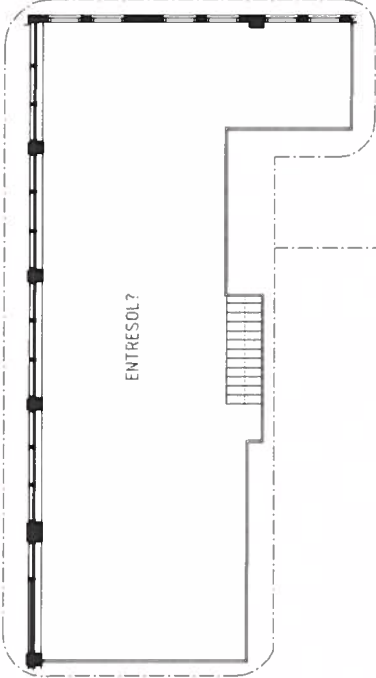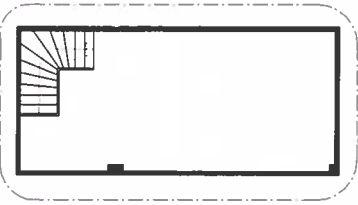

PLAN 1 - HYRESOBJEKT 5057

SKALA 1:100, VID A1

METER

0 1 2 5 10

SJÖHAGSVÄGEN

DUPHAMNSVÄGEN

BET	ÄNDRINGEN AVSEER	DATUM	SKALA
RELATIONSHANDLING			
STENSBORG 5, VÄSTERÅS			
SJÖHAGSVÄGEN 6A			
MELLINGER FASTIGHETER			
UPPDRAGS NR	REDAVONTR. AV	HAUS. SÖKARE	
A24.14	EBGU	KATR	
DATUM	ANSÖKAN		
2024-08-22	OLLE MELLINGER		
HYRESOBJEKT 5057			
PLAN 1 OCH 2			
SKALA	MASTRIK		
A1 1:100			
A3 1:200			
A-40-1-5057			