


FÖRKLARINGAR

ALLA MÅTT I MILLIMETER
ALLA HÖJDER I METER
BEHÖVLIGA BYGGNADSÖDLAR ÄR
UPPRITADE EFTER ALDRE UNDERLAG
MÄTTIKTIGHET KAN EJ GARANTERAS
ALLA MÅTT KONTROLLERAS PÅ PLATS
YTAVVINKELER KAN FÖREKOMMA

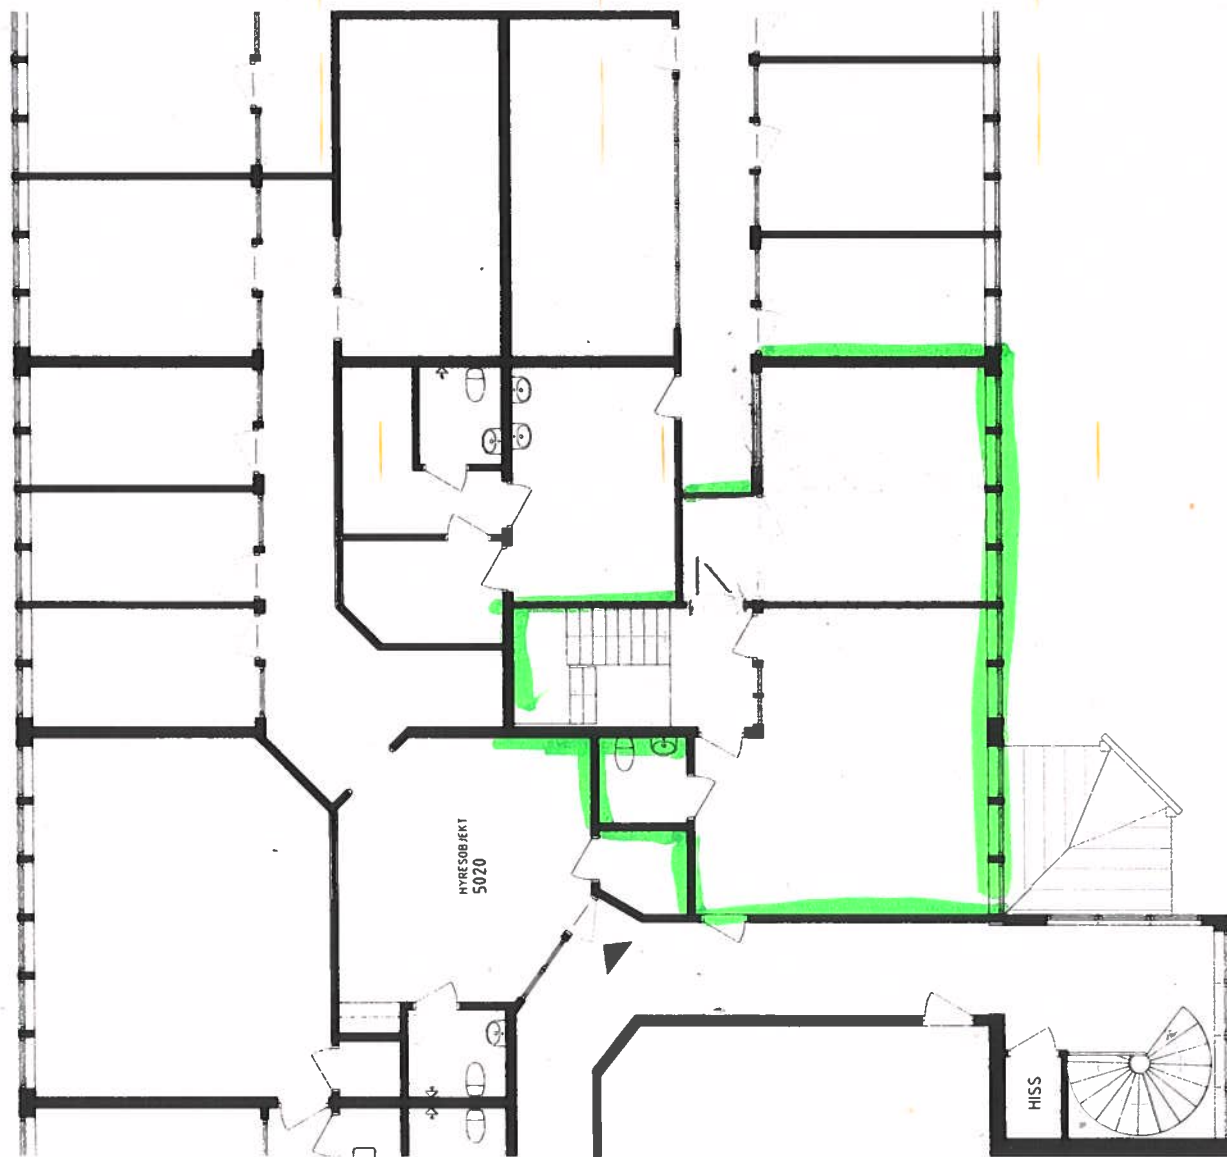

PLAN 2 - HYRESOBJEKT 5020

SKALA 1:50, VID A1

METER




SJÖHAGSVAGEN

Proj. nr	Proj. namn	Proj. typ	Proj. status
RELATIONSHANDLING	STENSBORG S, VÄSTERÅS	SJÖHAGSVAGEN 68	
MELLINGER FASTIGHETER			
Arkiv	Byggnadsnr	Byggnadsnamn	Byggnadsår
A2/L16	1500	KATR	
2024-08-22	OLLE MELLINGER		
HYRESOBJEKT 5020			
PLAN 2			
Skala	1:100	1:200	A-40-1-5020



FÖRKLARINGAR
ALLA MÅTT I MILLIMETER
ALLA HÖJDER I METER
BETÄNKLIGA BYGGNADSDETALJER ÄR
UPPRITADE EFTER ÅLDRE UNDERLAG
MÄTTÖRTHET KAN EJ GARANTERAS
ALLA MÅTT KONTROLLERAS PÅ PLATS
TAV/IVELSER KAN FÖREKOMMA

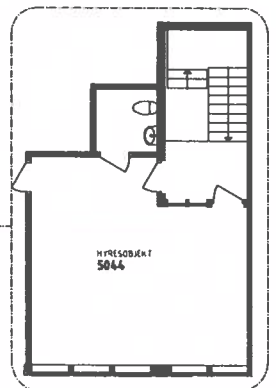

RELATIONSHANDLING			
STENSBORG S, VÄSTERÅS			
SÖNDRAGSVAGEN 6B			
EMELLINGER FASTIGHETER			
PROJEKT	BYGGNAD	BYGGNAD	KART
A2416	EB00		
2016	2016-08-27	OLLE MELLINGER	
HYRESOBJEKT 5044			
PLAN 1 OCH 2			
AVT 1:100			A-40-1-5044
A3 1:200			

SKALA 1:50, KO A1
5 1 2 3 4 5 6 7 8 9 10
METER

REL-40-1-5044