


FÖRKLARINGAR

Samtliga mått anges i millimeter.
Vid revidering av ritning är utgående slipstext genomstruken.
Exempel: ~~Denna text utgår.~~
Ny text är understruken.
Exempel: Ny text.

FÖRESKRIFTER

Ritningen är upprättad utifrån äldre ritningsunderlag samt uppmätning på plats.
Vissa avvikelser kan förekomma, kritiska mått kontrolleras på plats.

HÄNVISNINGAR

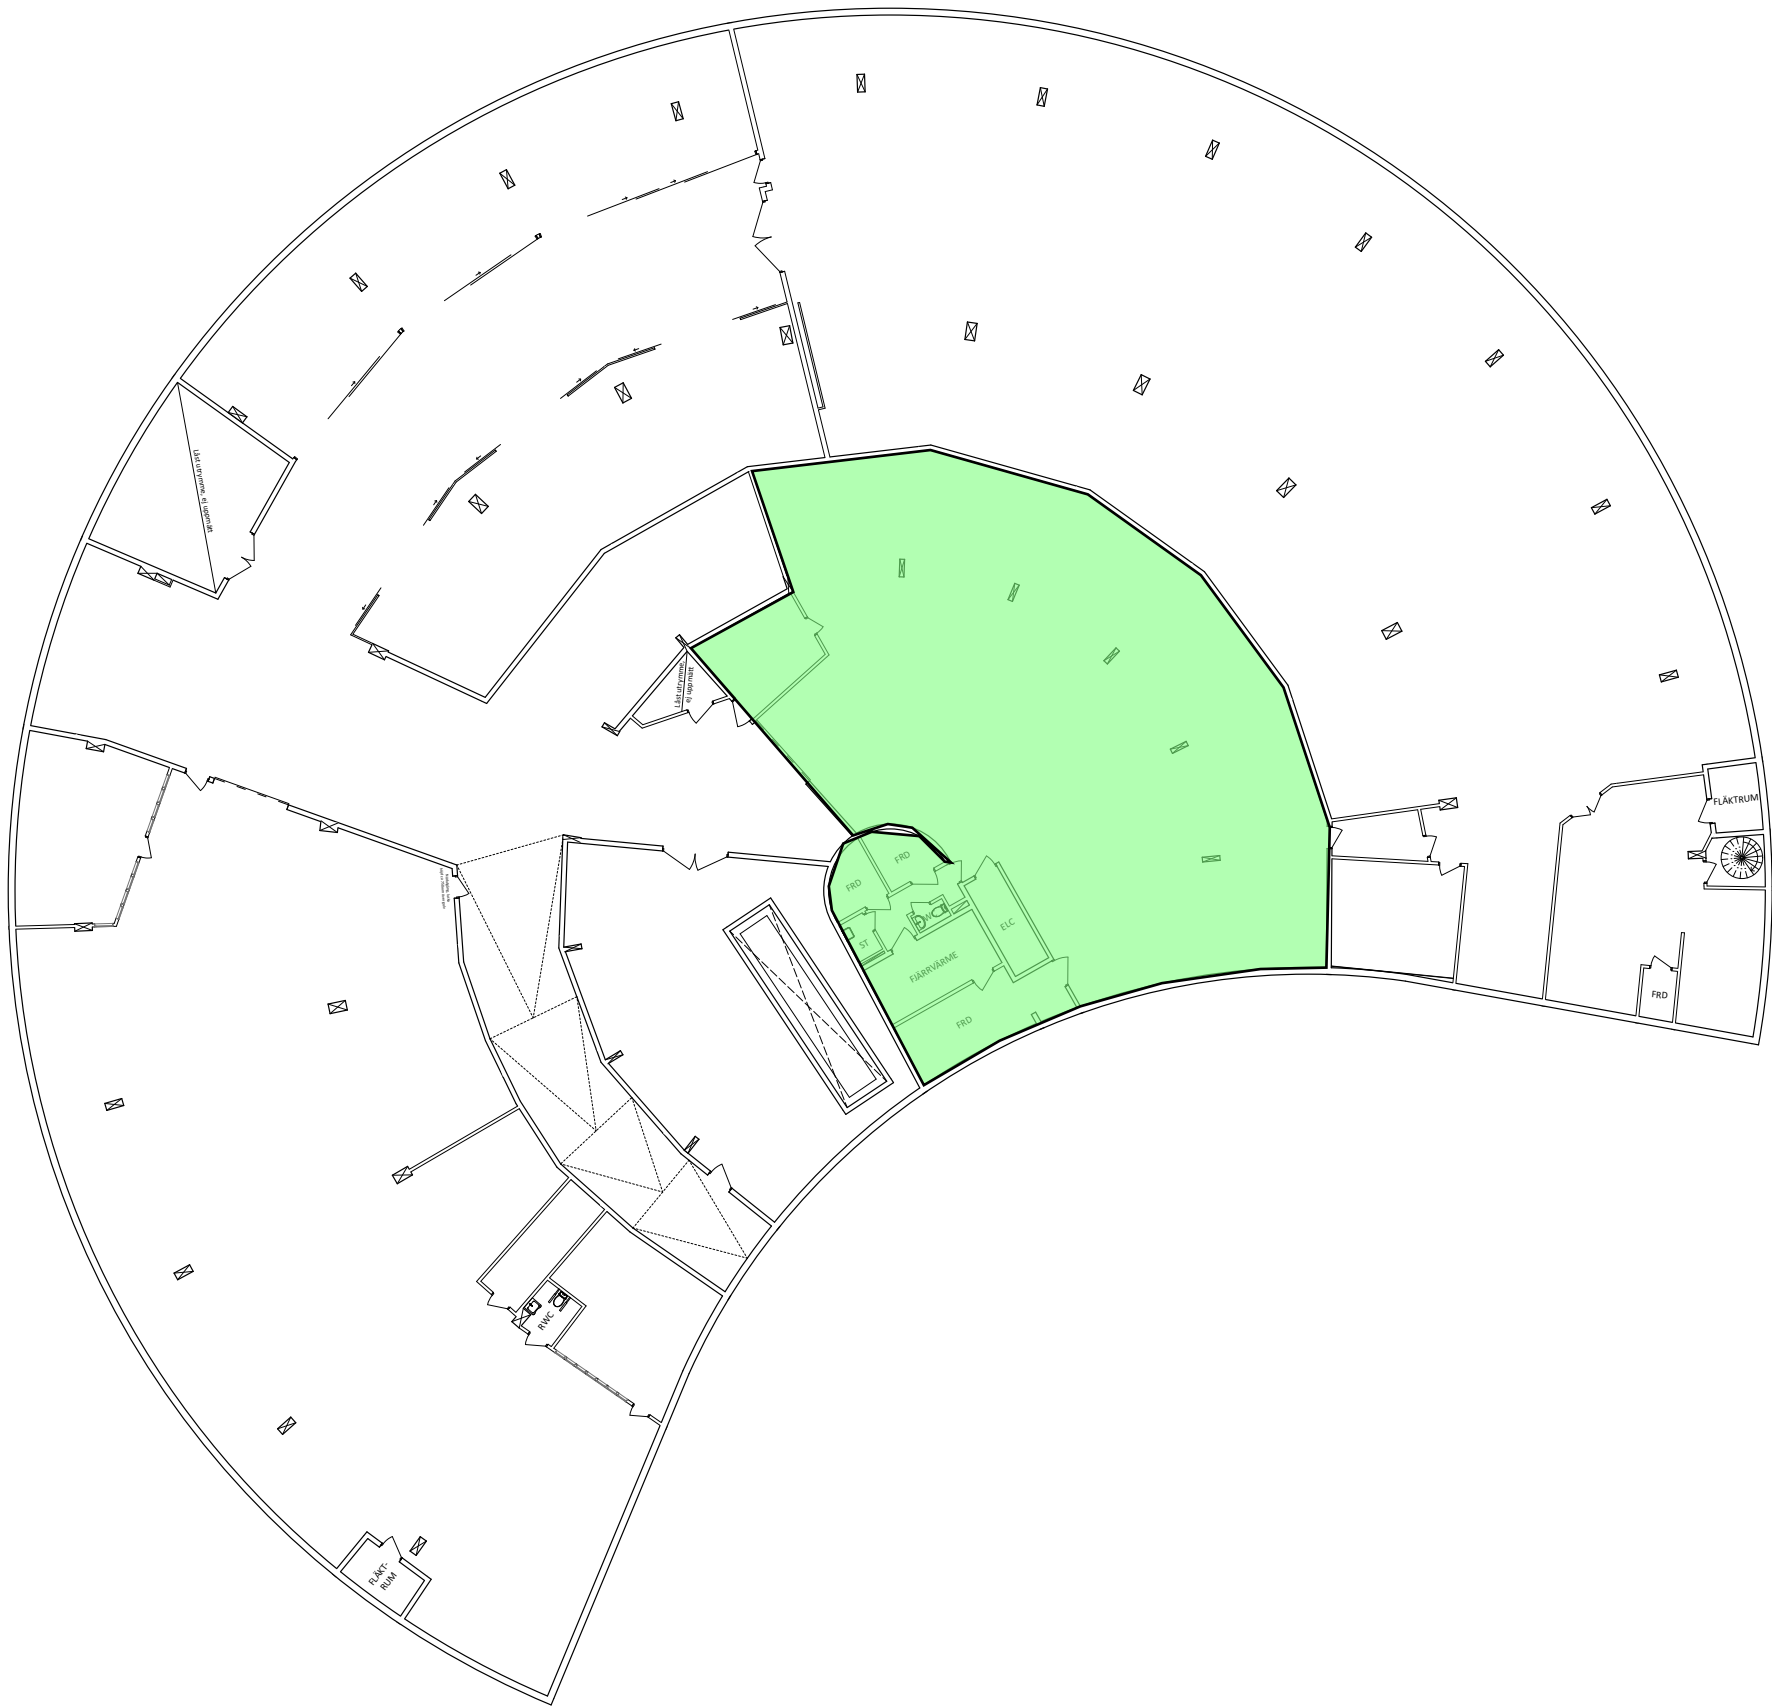

BET	ANT	ÄNDRINGEN AVSER	SIGN	DATUM
RELATIONSHANDLING				
SICKLAÖN 88:1 NACKA				
TILLSAMMANS ARKITEKTER & PROJEKTLEDARE ST. ERIKSGATAN 15 · 112 39 STOCKHOLM · 08-526 924 24 · www.tillsammans.com				
PROJEKTNUMMER 563	BITAD AV ER		HANDLÄGGARE ER	
DATUM 2025-02-11	ANSVARIG MD			
Plan -1				
SKALA 1:300/A3 1:150/A1	NUMMER A-40-1-100			BET

