

FÖRKLARINGAR

ALLA MÅTT ANGES I MILLIMETER  
MÅTT KONTROLLERAS PÅ PLATS FÖRE  
PRODUKTION



BRANDCELLSGRÄNS



BYGGNADSDEL SOM OPTION





NY VÄGG



NY DÖRR



BEFINTLIG DÖRR

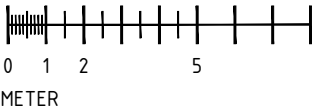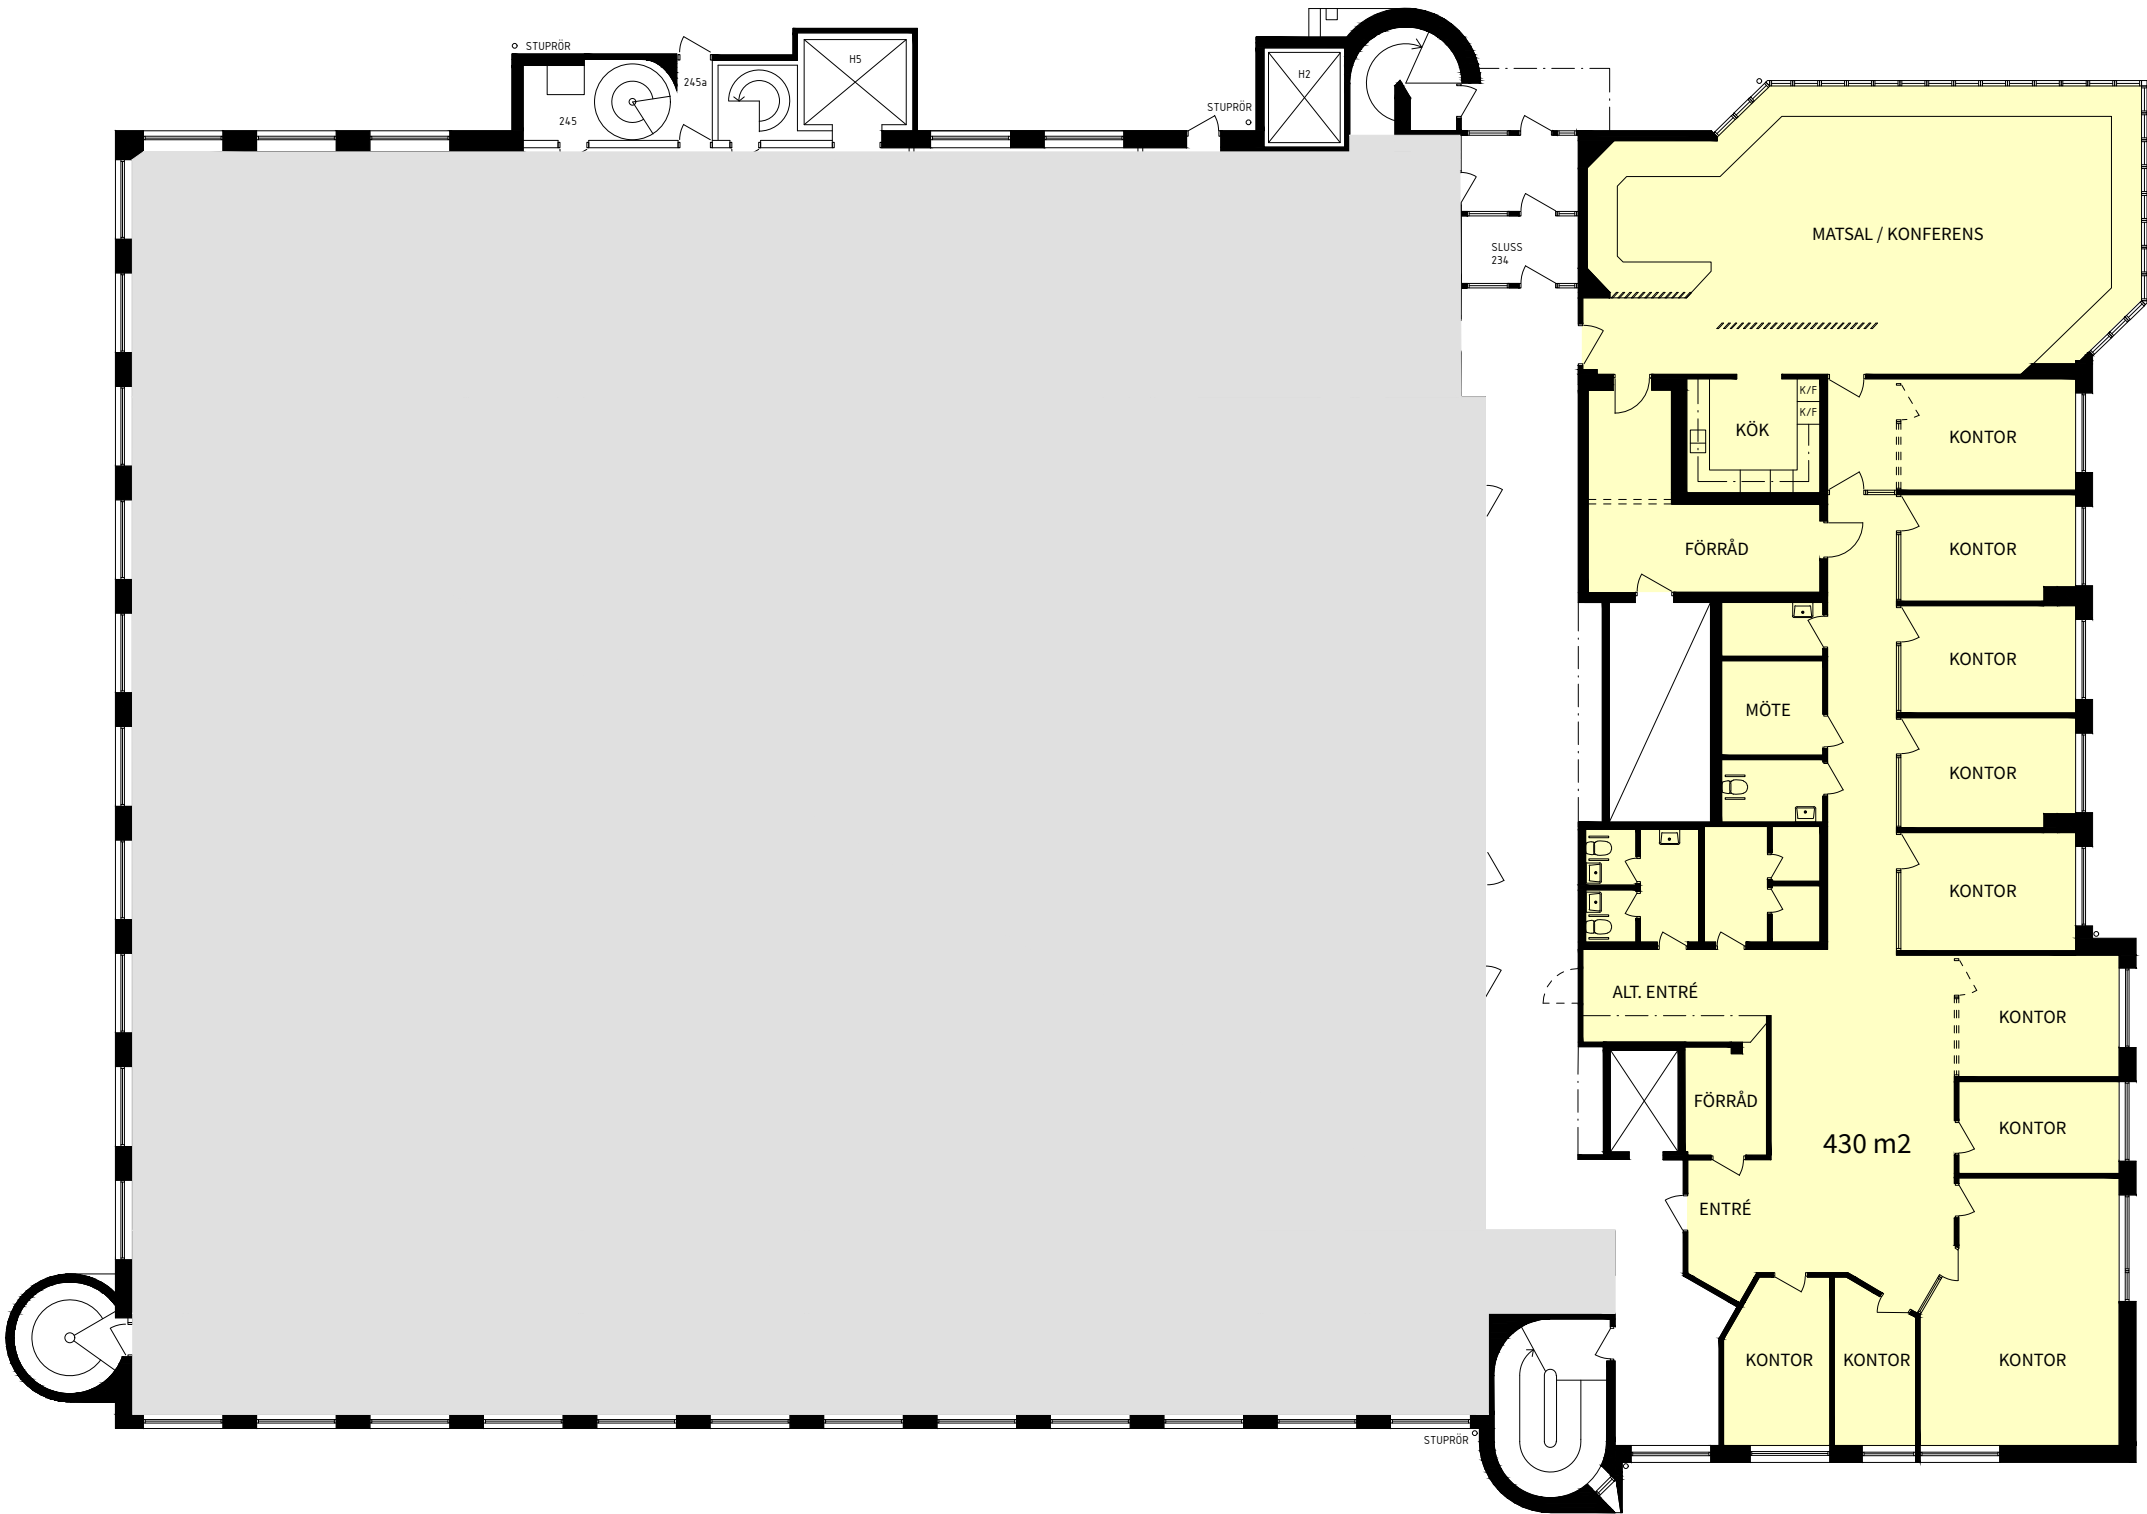

RELATIONSHANDLING

JURISTEN 2  
TORGGATAN 5  
431 35 MÖLNDAL

2026-09-11

FÖRVALTNINGSRITNING  
PLAN 1

BEFINTLIGT UTSEENDE

A-40-1-100

1:200 (A3)