

FÖRKLARINGAR

ALLA MÅTT ANGES I MILLIMETER
MÅTT KONTROLLERAS PÅ PLATS FÖRE
PRODUKTION



BRANDCELLSGRÄNS



BYGGNADSDEL SOM OPTION





NY VÄGG



NY DÖRR



BEFINTLIG DÖRR

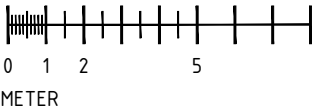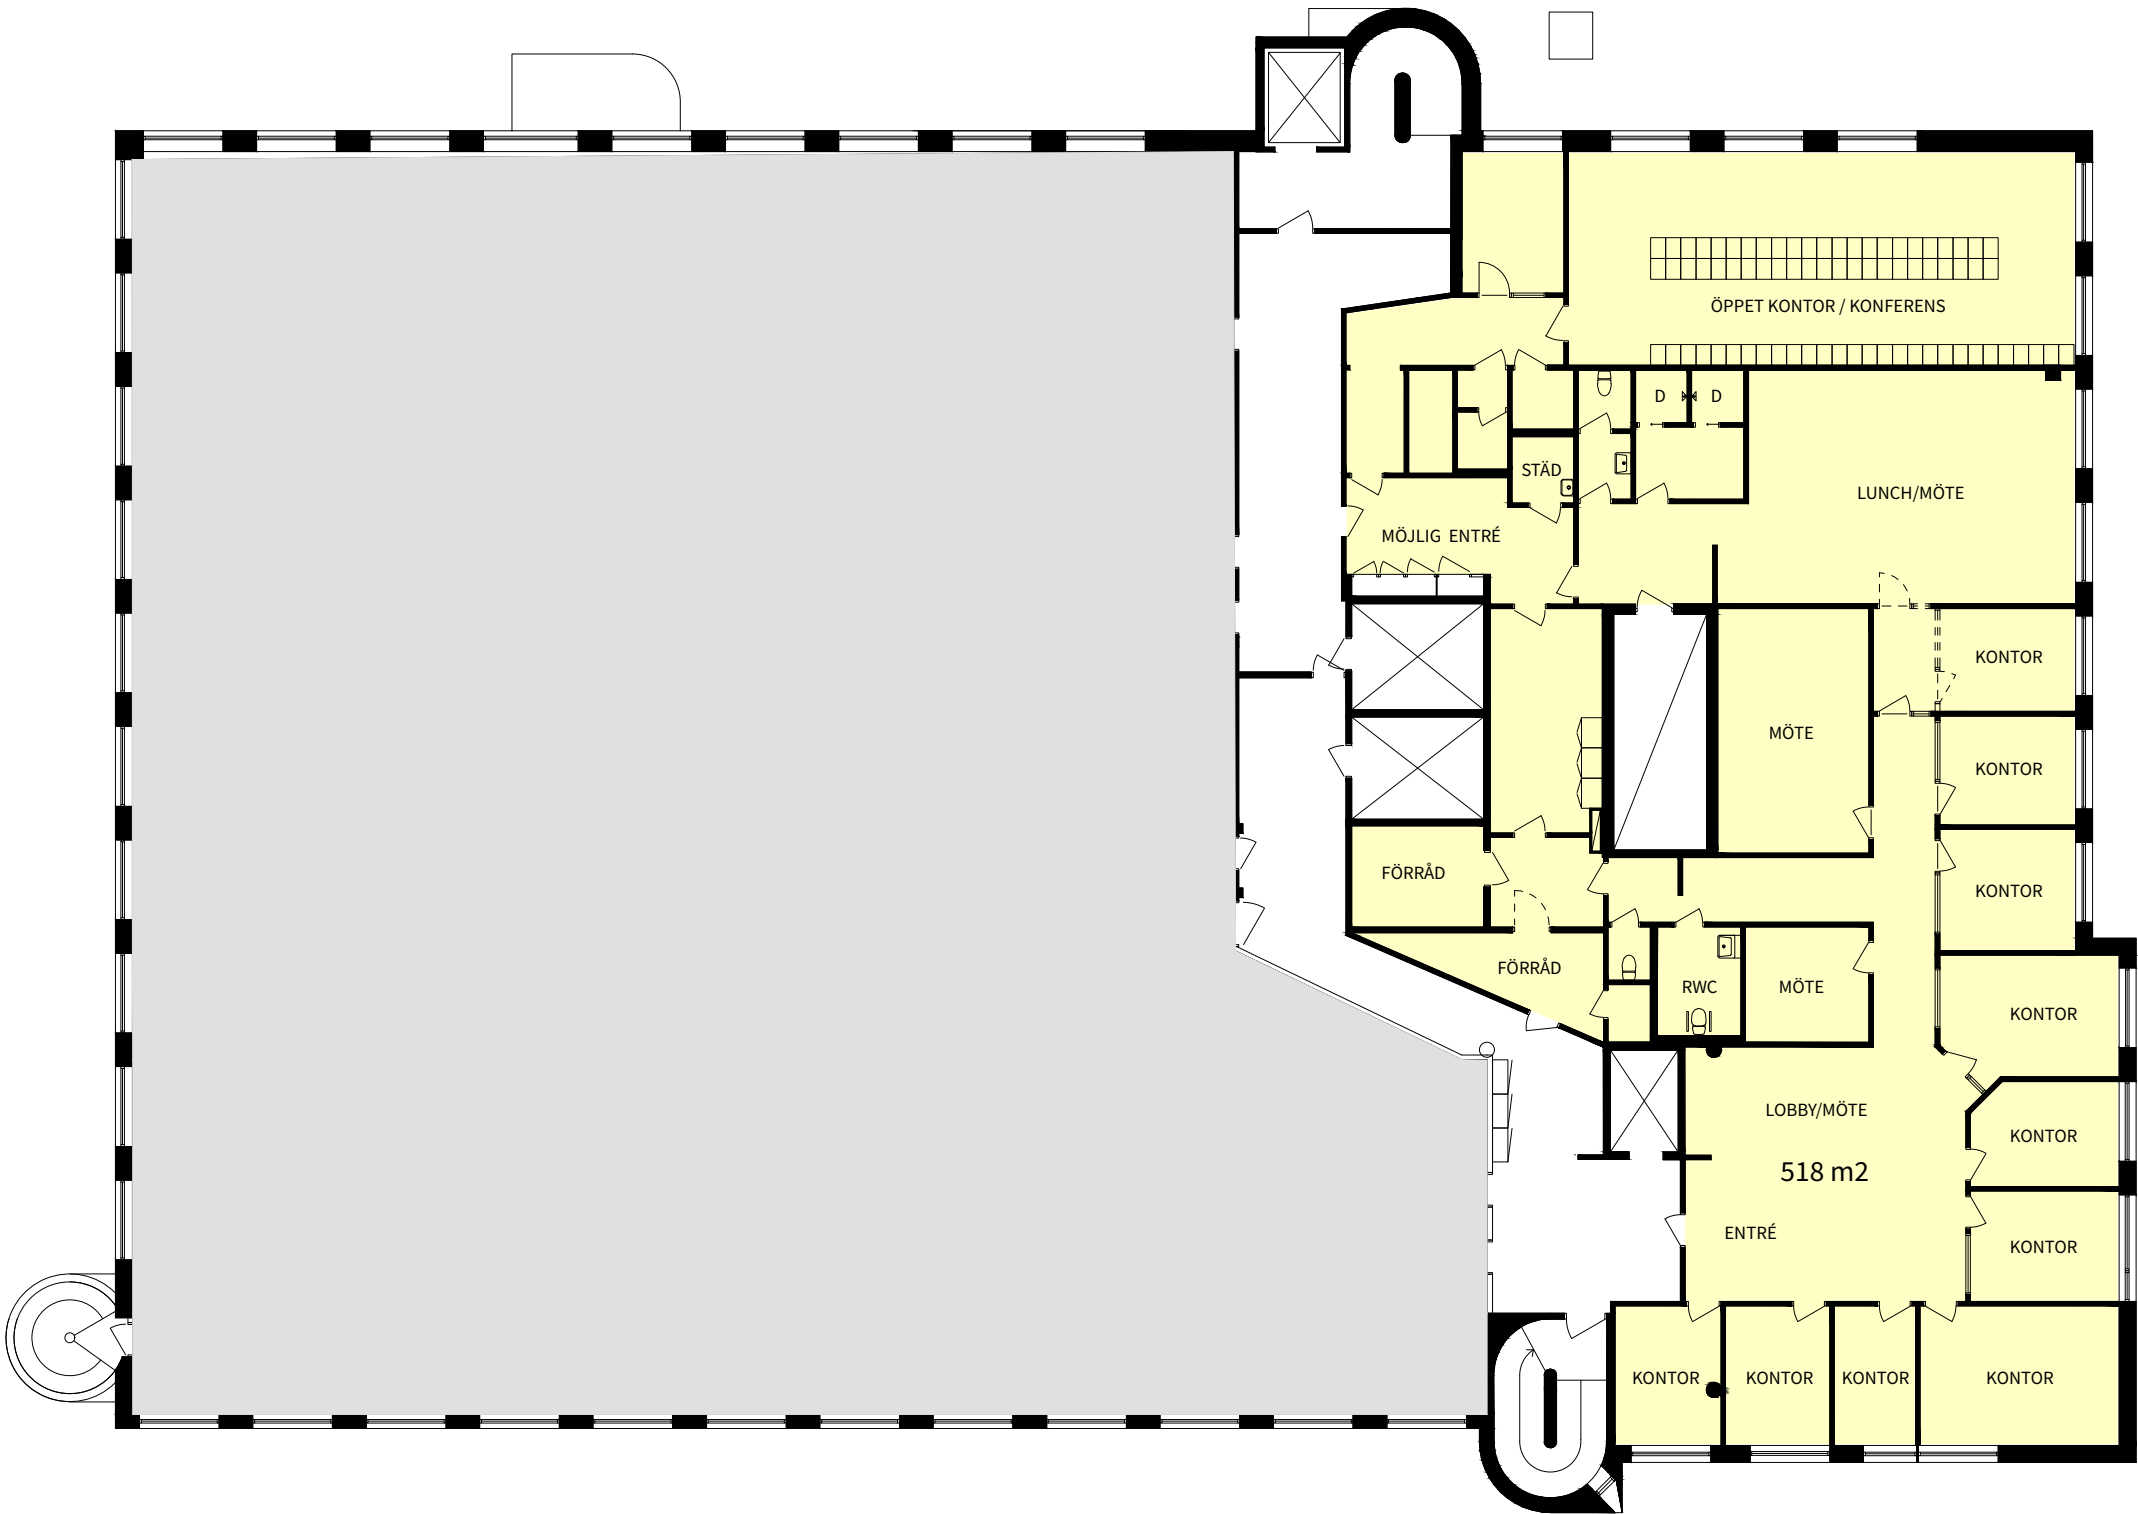

RELATIONSHANDLING

JURISTEN 2
TORGGATAN 5
431 35 MÖLNDAL

2026-09-11

FÖRVALTNINGSRITNING
PLAN 2

BEFINTLIGT UTSEENDE

A-40-1-200

1:200 (A3)