


VÖSTER

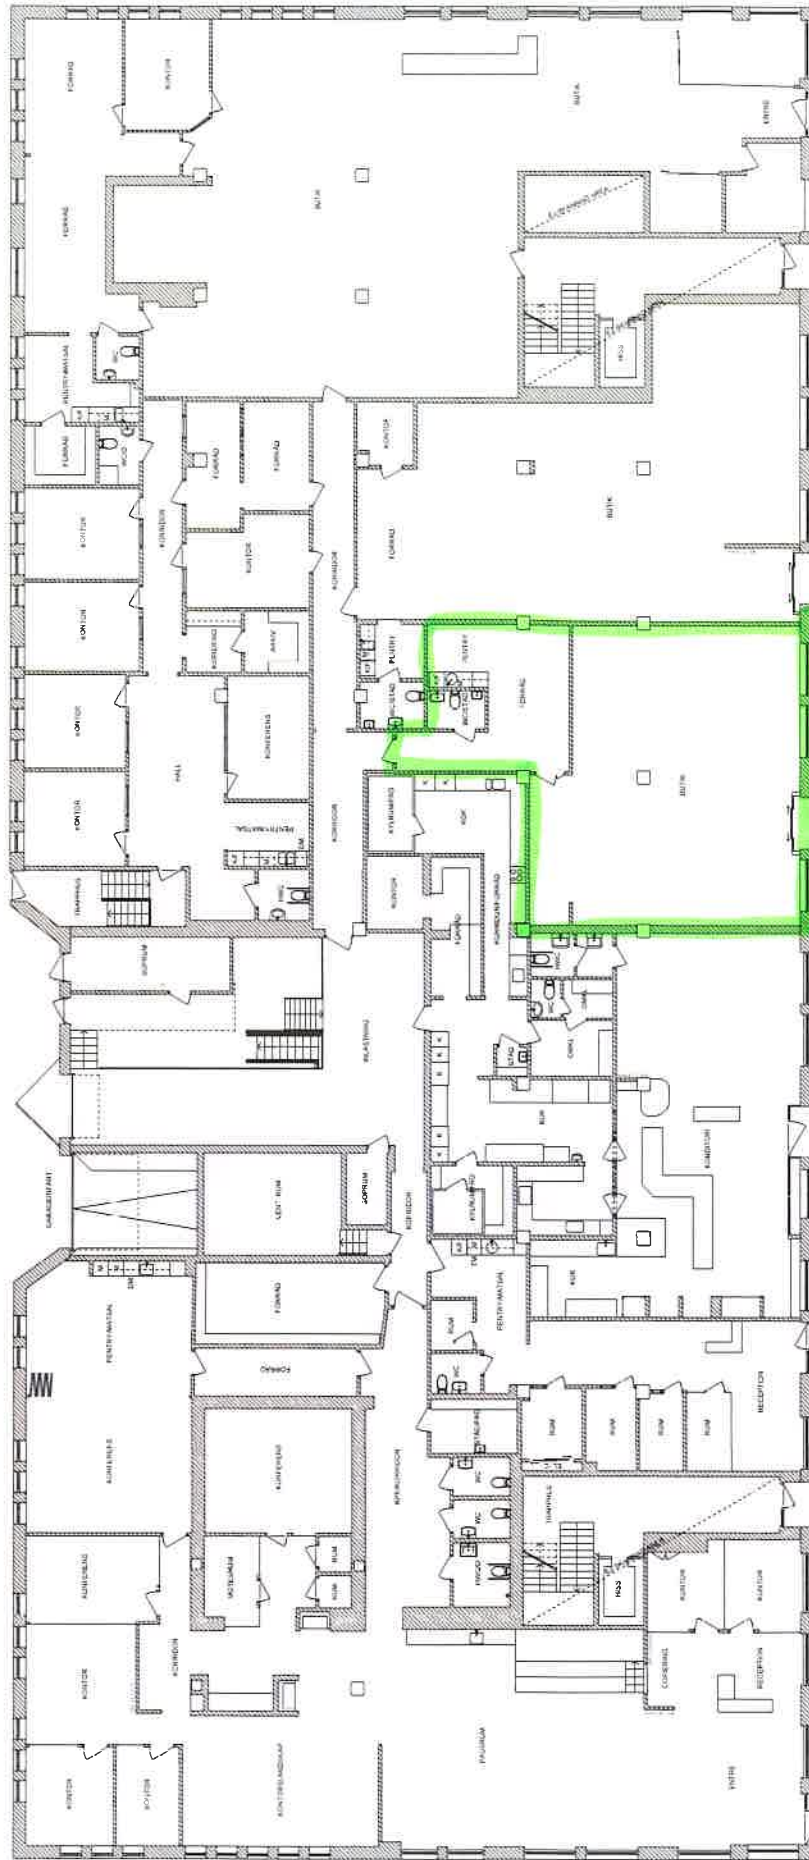

NORD

VÖSTER

PLAN 2

VÄSTER

Invändig ritning och handlingar upprättade
och utförda i 3D-modell

PROJEKT	RELATIONSHANDLING
BYGGNAD	GRIPEN 6, JÖNKÖPING
BYGGNAD	ELLER FASTIGHETER AB
BYGGNAD	RESCAN Innovations Sweden AB
BYGGNAD	Nygatan 8, 5233 VÄXJÖ
BYGGNAD	2022-07-28
BYGGNAD	PLAN 2
BYGGNAD	STYCKE 1:120
BYGGNAD	AM 1:120

NYGATAN
SKOLGATAN
BARNRUSGATAN

