


PLAN 3 +10,80



- EGD
- VÄGLEDANDE MARKERING
- GENOMLYSAND SKYLIT
- VÄGLEDANDE MARKERING
- EFTERLYSAND SKYLIT
- BRANDSÄKTATION

RELATIONSHANDLING

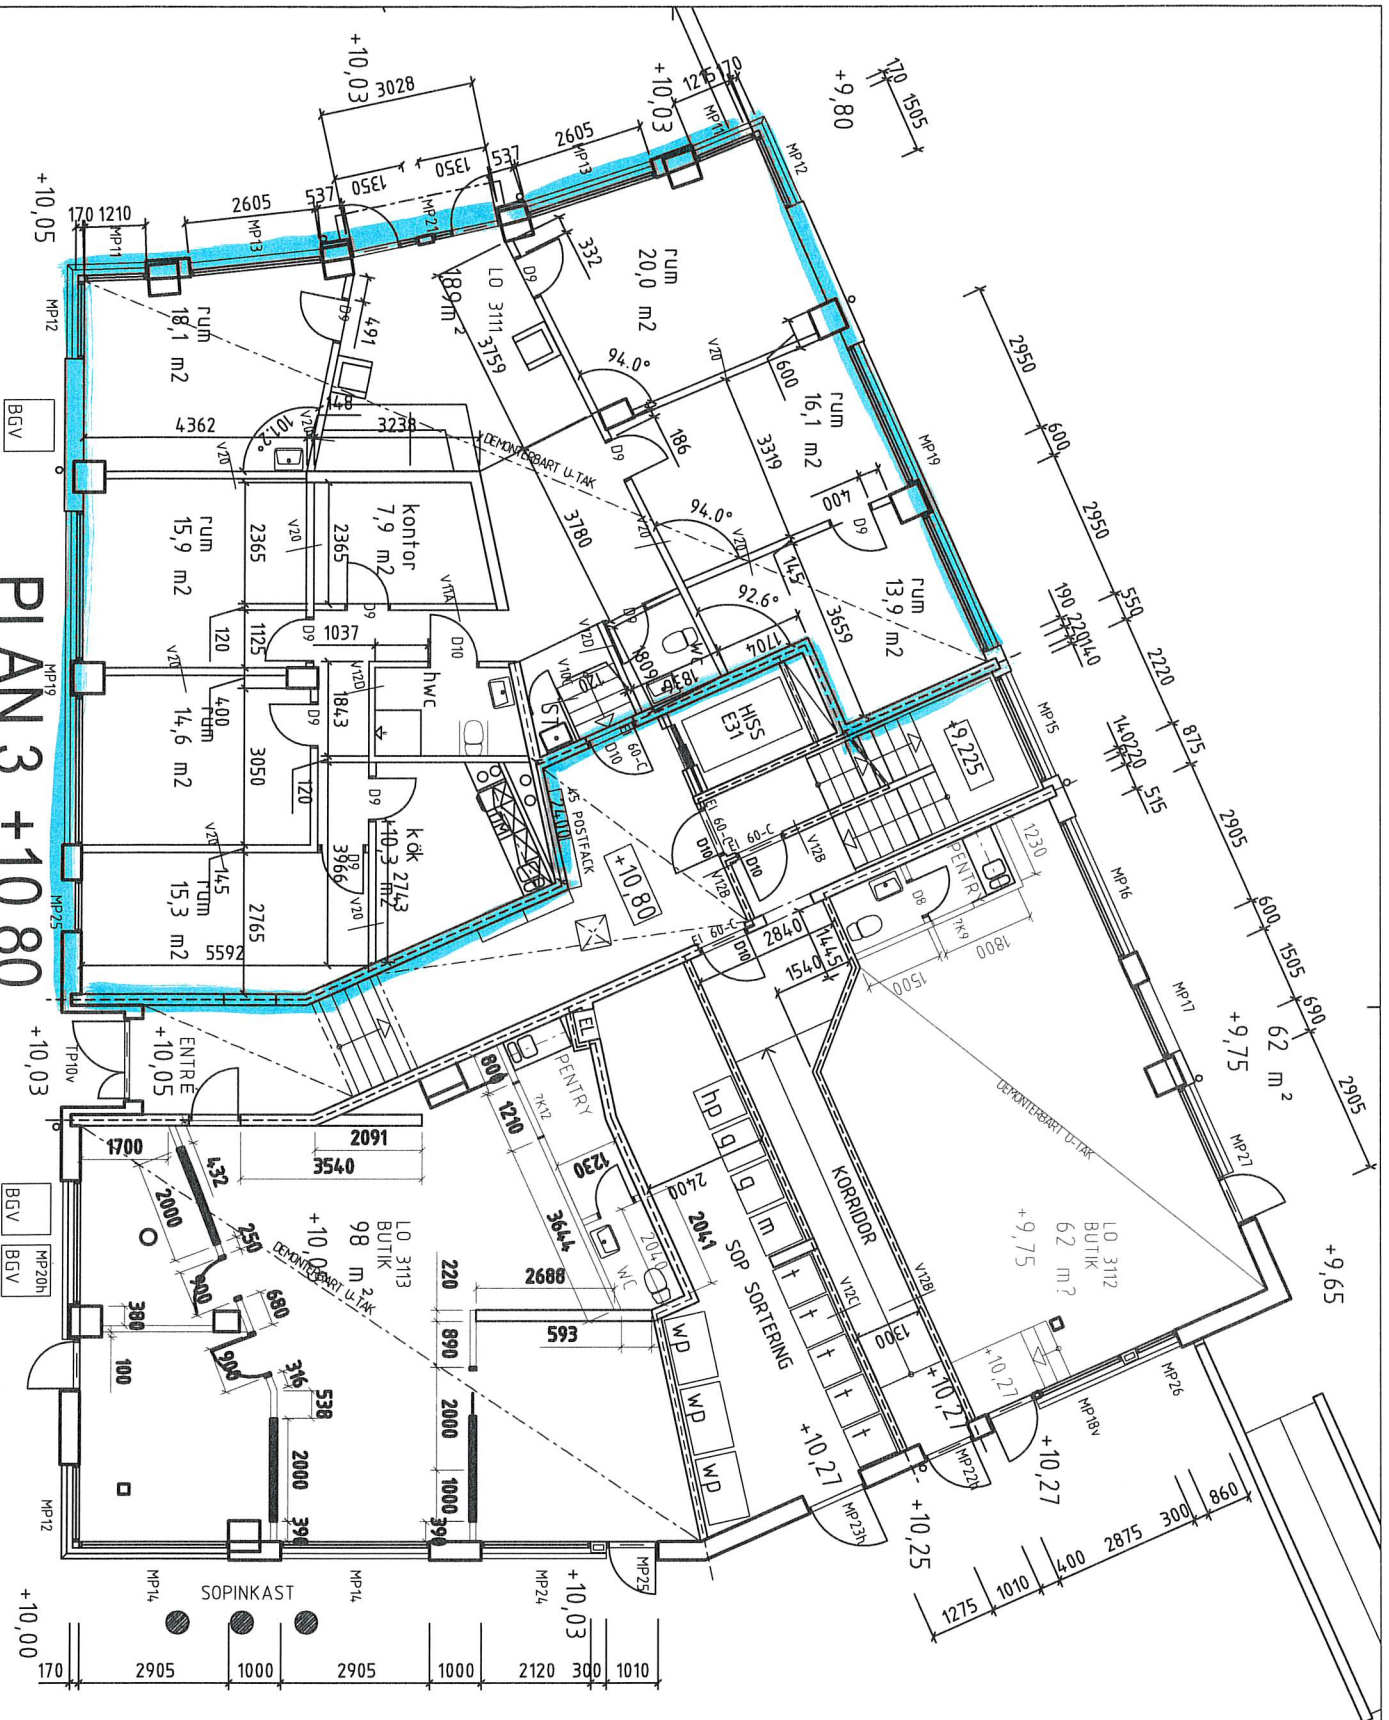

Byggskisse

A	Plan 3	Byggskisse

KV. BANGÅRDEN 1
Engelbrektsgränd 31
PLAN 3
150 (A 1) A30-01-103