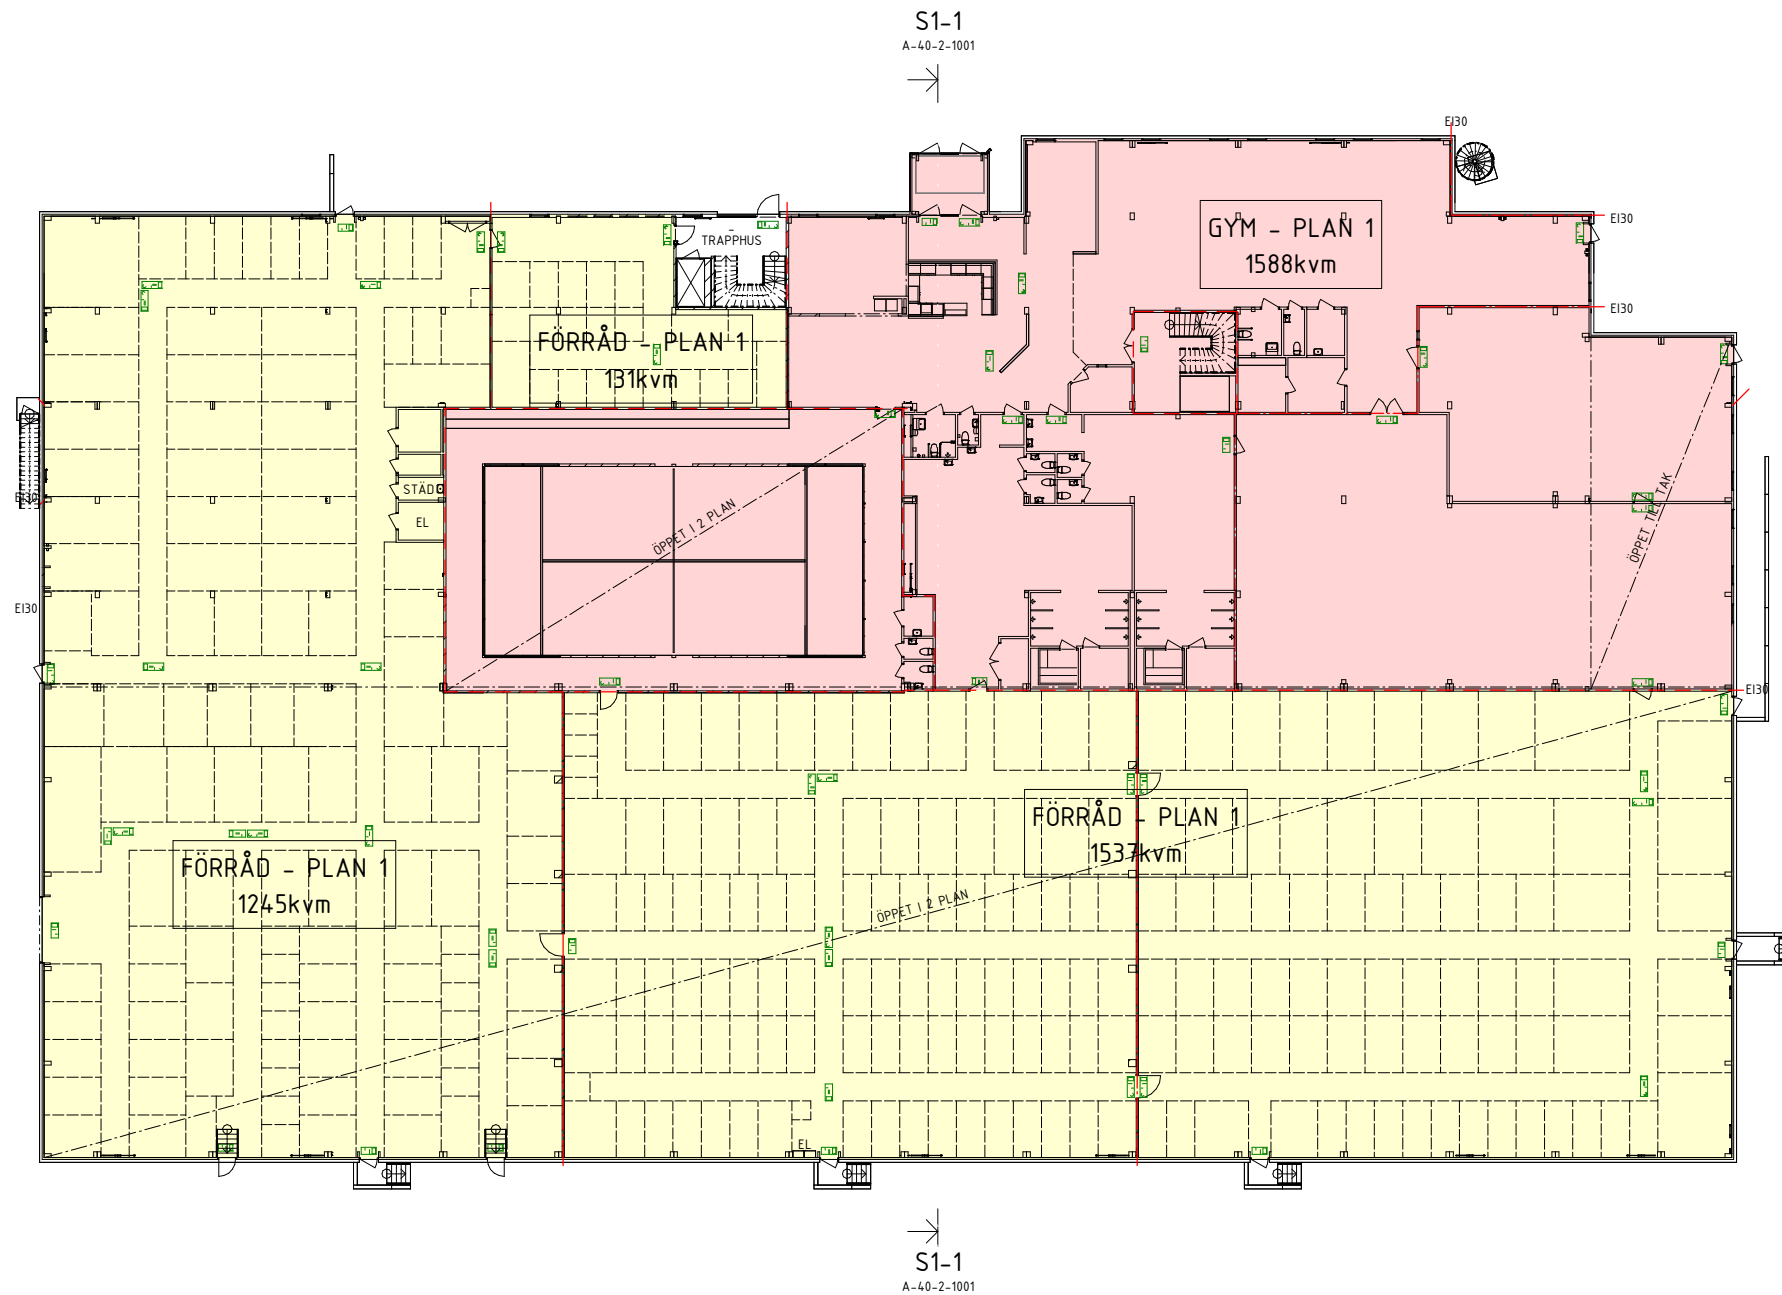


20
10
8
6
4
2
0

A	RELATIONSHANDLING		2026-01-14	NT
BET	ÄNDRINGEN AVSER		DATUM	SIGN
RELATIONSHANDLING				
SKÖVDE - TENNET 1 & 2				
Skövde Kommun				
 PE INVEST FASTIGHETSUTVECKLING				
UPPDRAG NR		RITAD/KONSTR AV	HANDLAGGARE	
04-1052 B		NT	NT	
DATUM		ANSVARIG		
2025-09-15		NT		
OMBYGGNAD AV LOKAL				
HUS 1				
40 - PLANER ÖVERSIKT				
PLAN 1				
SKALA		NUMMER		BET
A1 1:200		A-40-1-1100		A
A3 1:400				