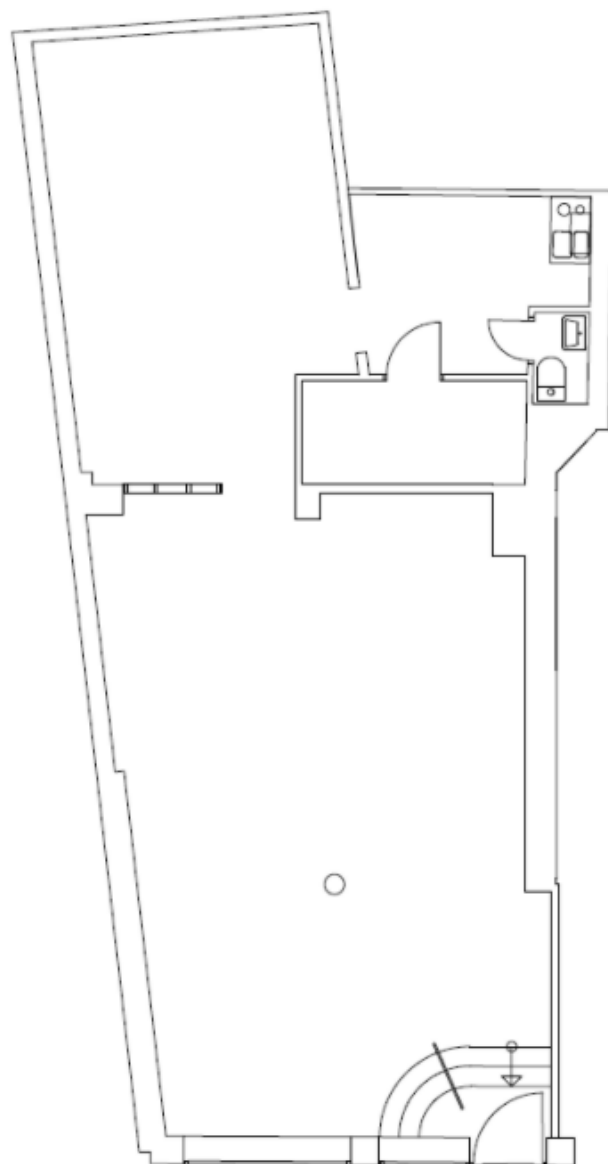


	Relationsritning			DATUM
	Borgmästaren 9			ANSVARIG
	Ågatan 25			SKALA 1:100
	UPPDRAG	RITAD AV J.Å.	HANDLÄGGARE	NUMMER BET