
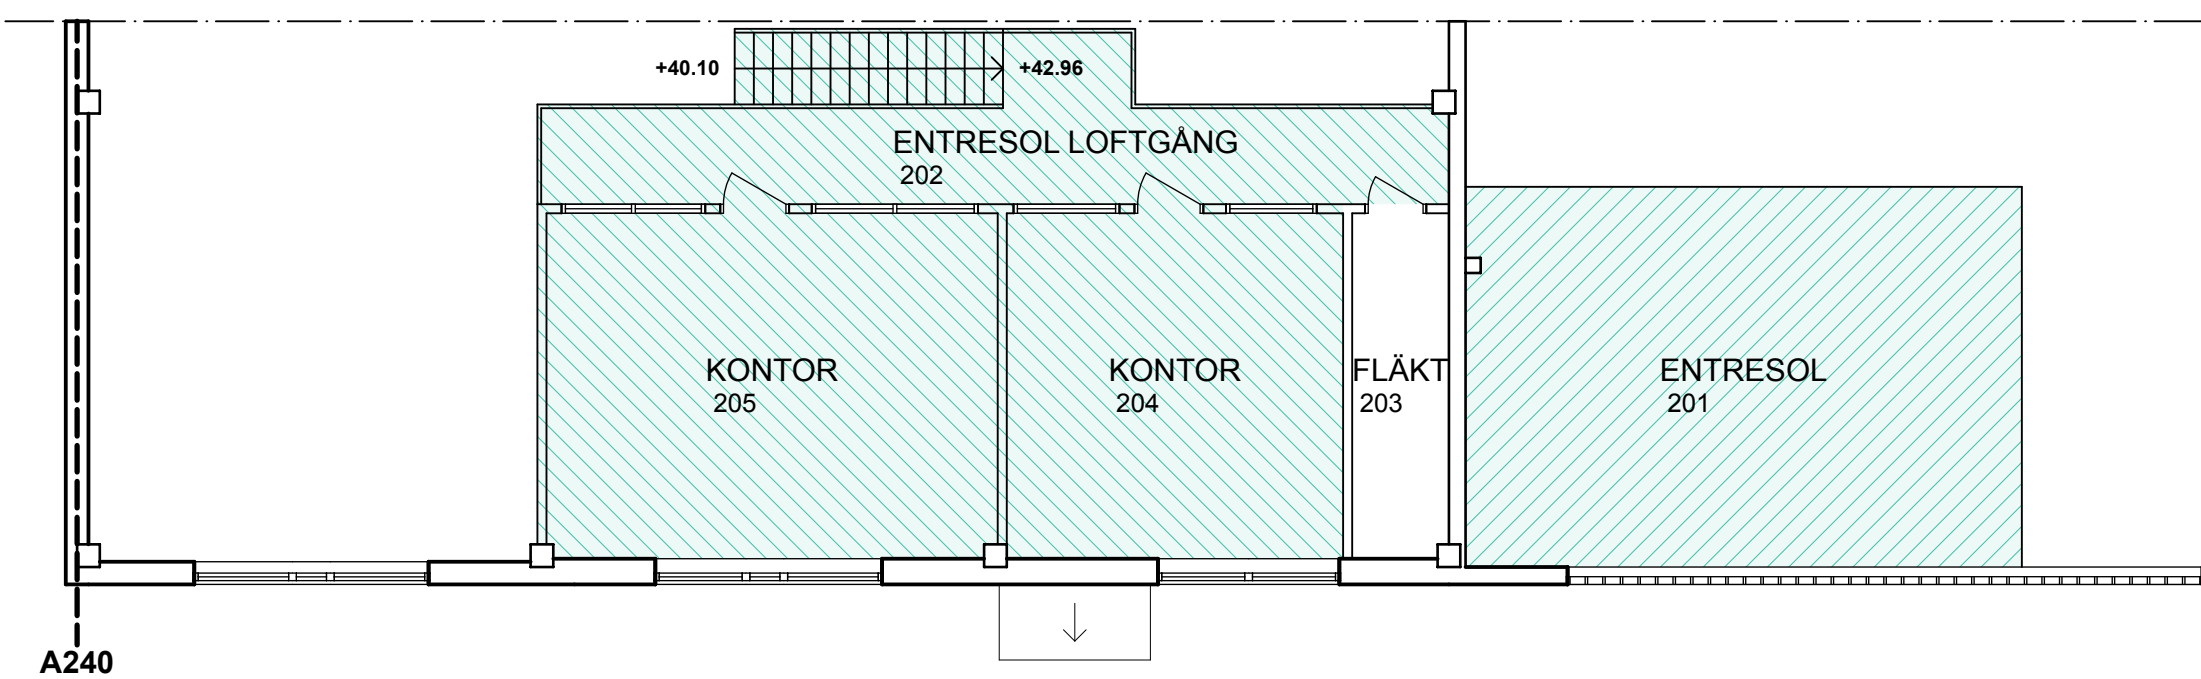


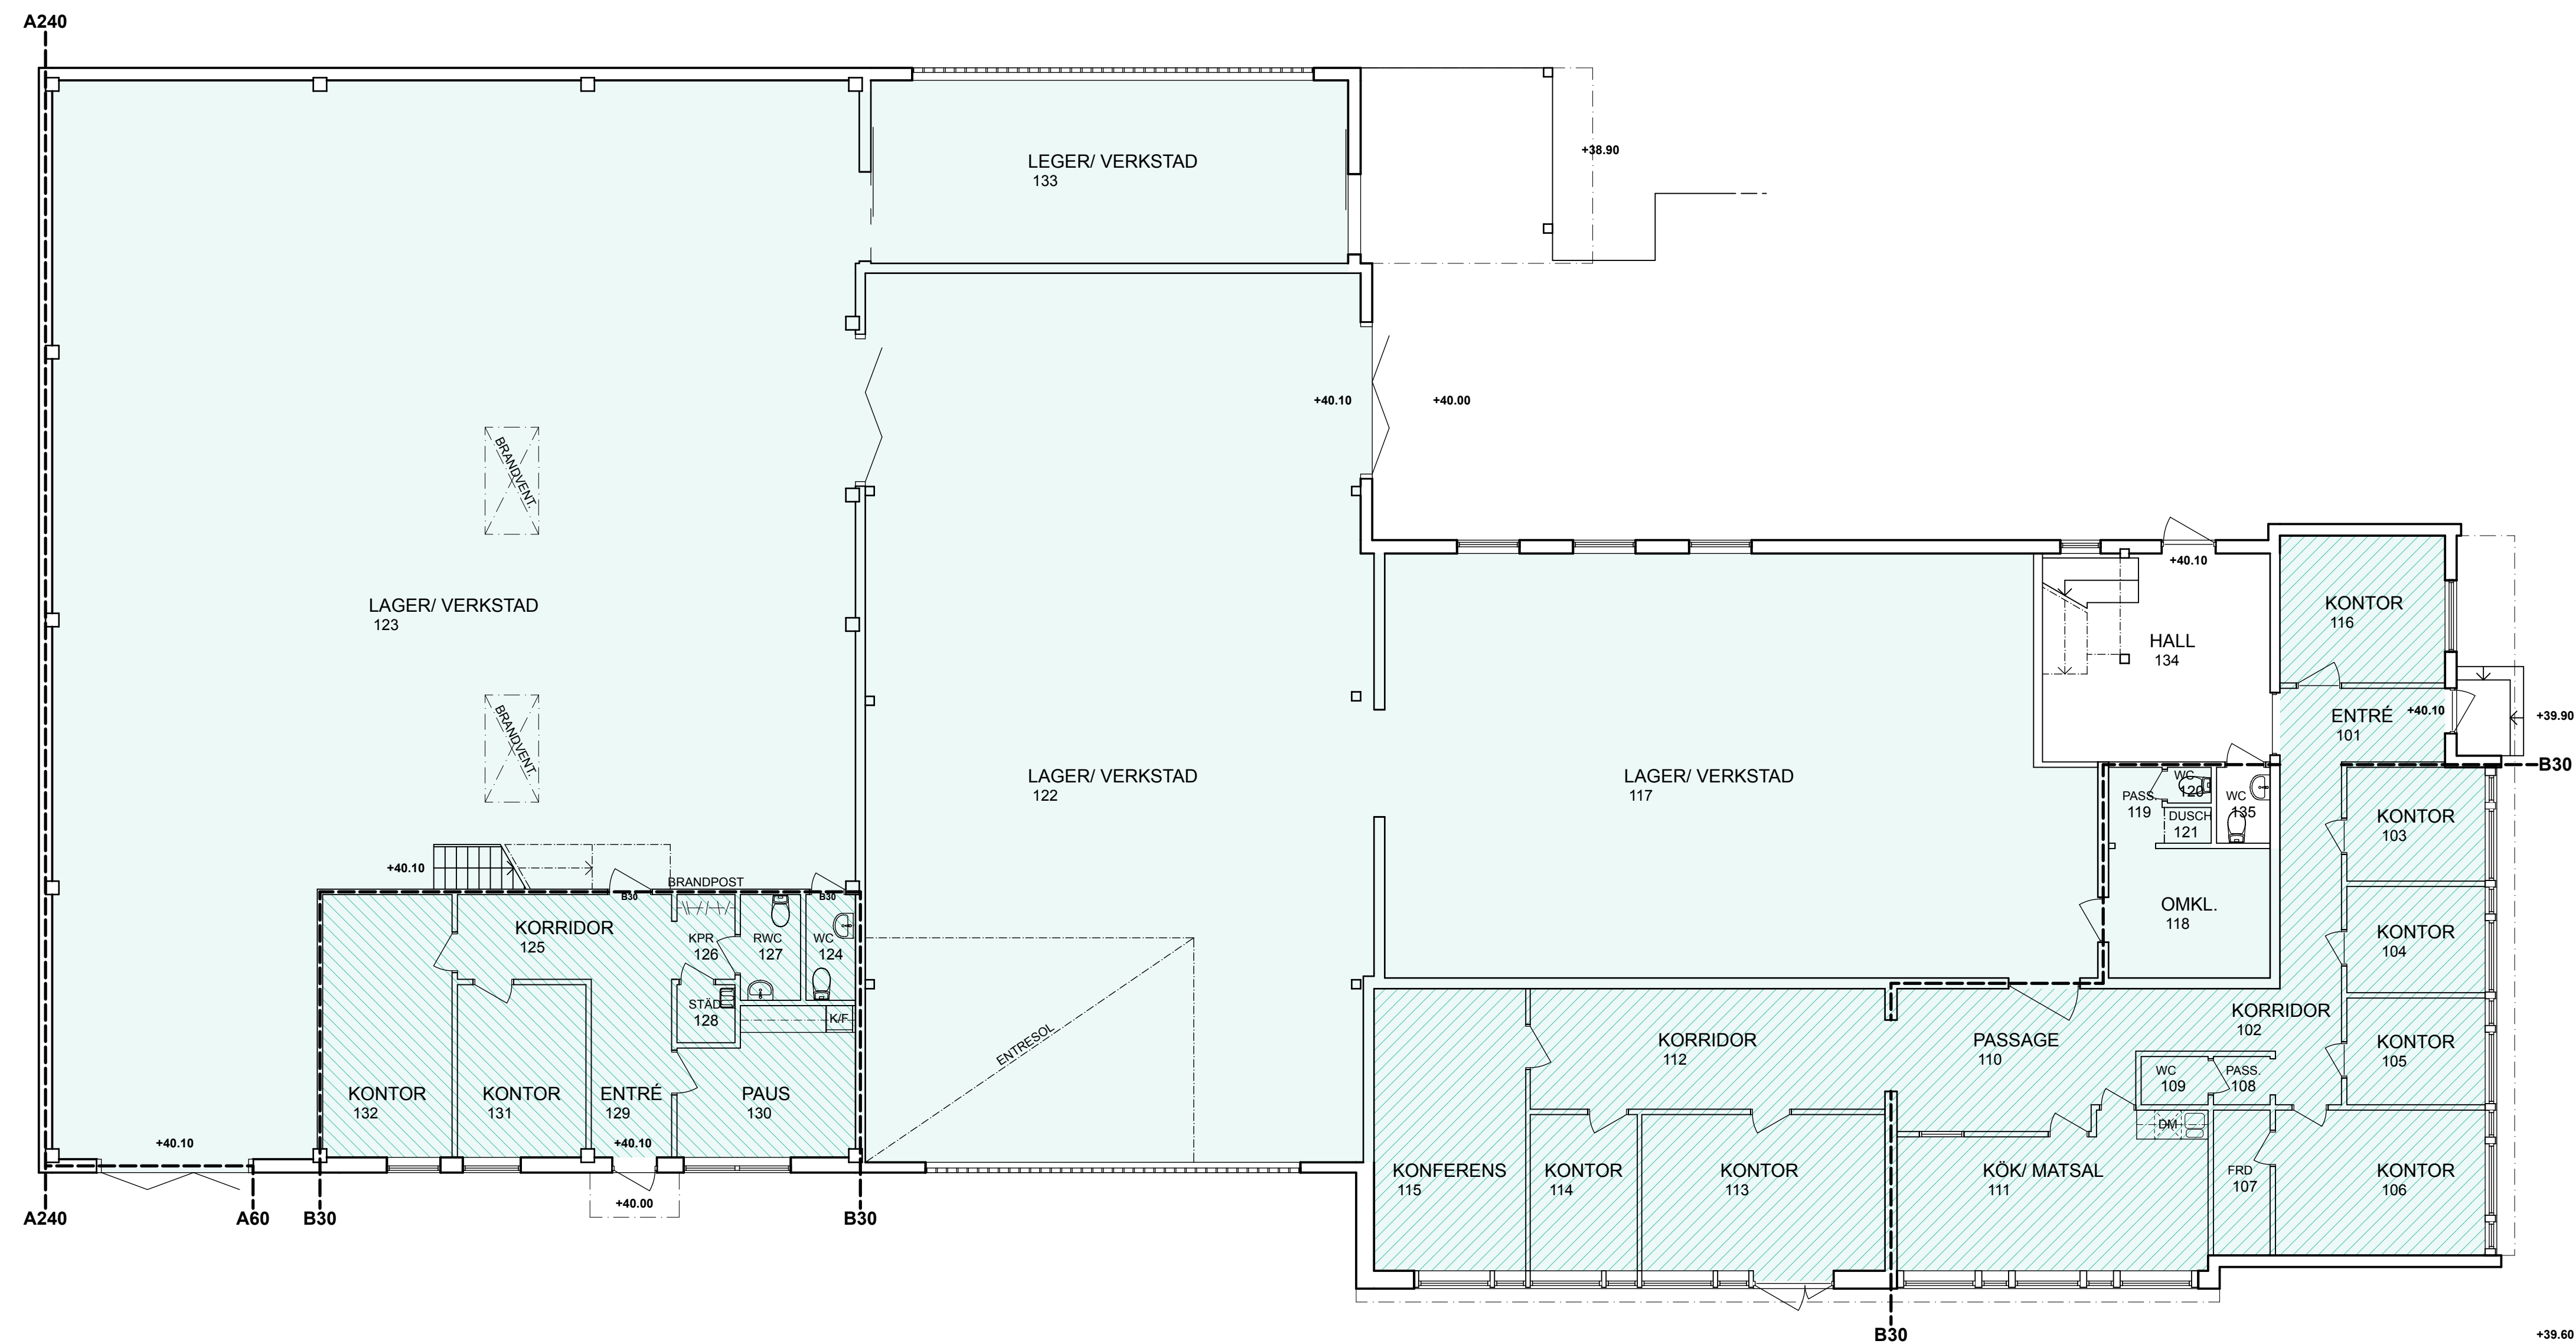

## FÖRKLARINGAR

## FÖRESKRIFTER

## HÄNVISNINGAR

### PLAN 1

- LOA PLAN 1  
A: 1 079,4 m<sup>2</sup>
- KONTOR DEL 1  
A: 197,2 m<sup>2</sup>
- KONTOR DEL 2  
A: 70,2 m<sup>2</sup>

### PLAN 2

- LOA PLAN 2  
A: 108,1 m<sup>2</sup>
- ENTRESOL LAGER  
A: 37,0 m<sup>2</sup>
- KONTOR DEL 2 ENTRESOL  
A: 71,1 m<sup>2</sup>

OBS! RITNING ÄR DIGITALISERAD IFRÅN  
UTSKRIVNA UNDERLAG, AVVIKELSER KAN  
FÖREKOMMA

| BET | ÄNDRING AVSER | DATUM | Sign. |
|-----|---------------|-------|-------|
|-----|---------------|-------|-------|

RELATIONSHANDLING  
UNDER ARBETE

KV. HUNDEN 31

diabas  
ARKITEKTER

drottninggatan 32  
602 24 norrköping  
tel. 011-13 30 50  
info@diabasarkitekter.se  
www.diabasarkitekter.se

| UPPDRAG NR | RITAD AV | HANDLAGGARE |
|------------|----------|-------------|
| DATUM      | LA       | LA          |
| 2021-08-13 | ANSVARIG | LA          |

KV HUNDEN 31, NORRKÖPING  
RELATIONSHANDLING

| PLAN 1               | NUMMER     | BET |
|----------------------|------------|-----|
| SKALA<br>1:100, 1:50 | A-40-1-101 |     |

SKALA 1:100

