



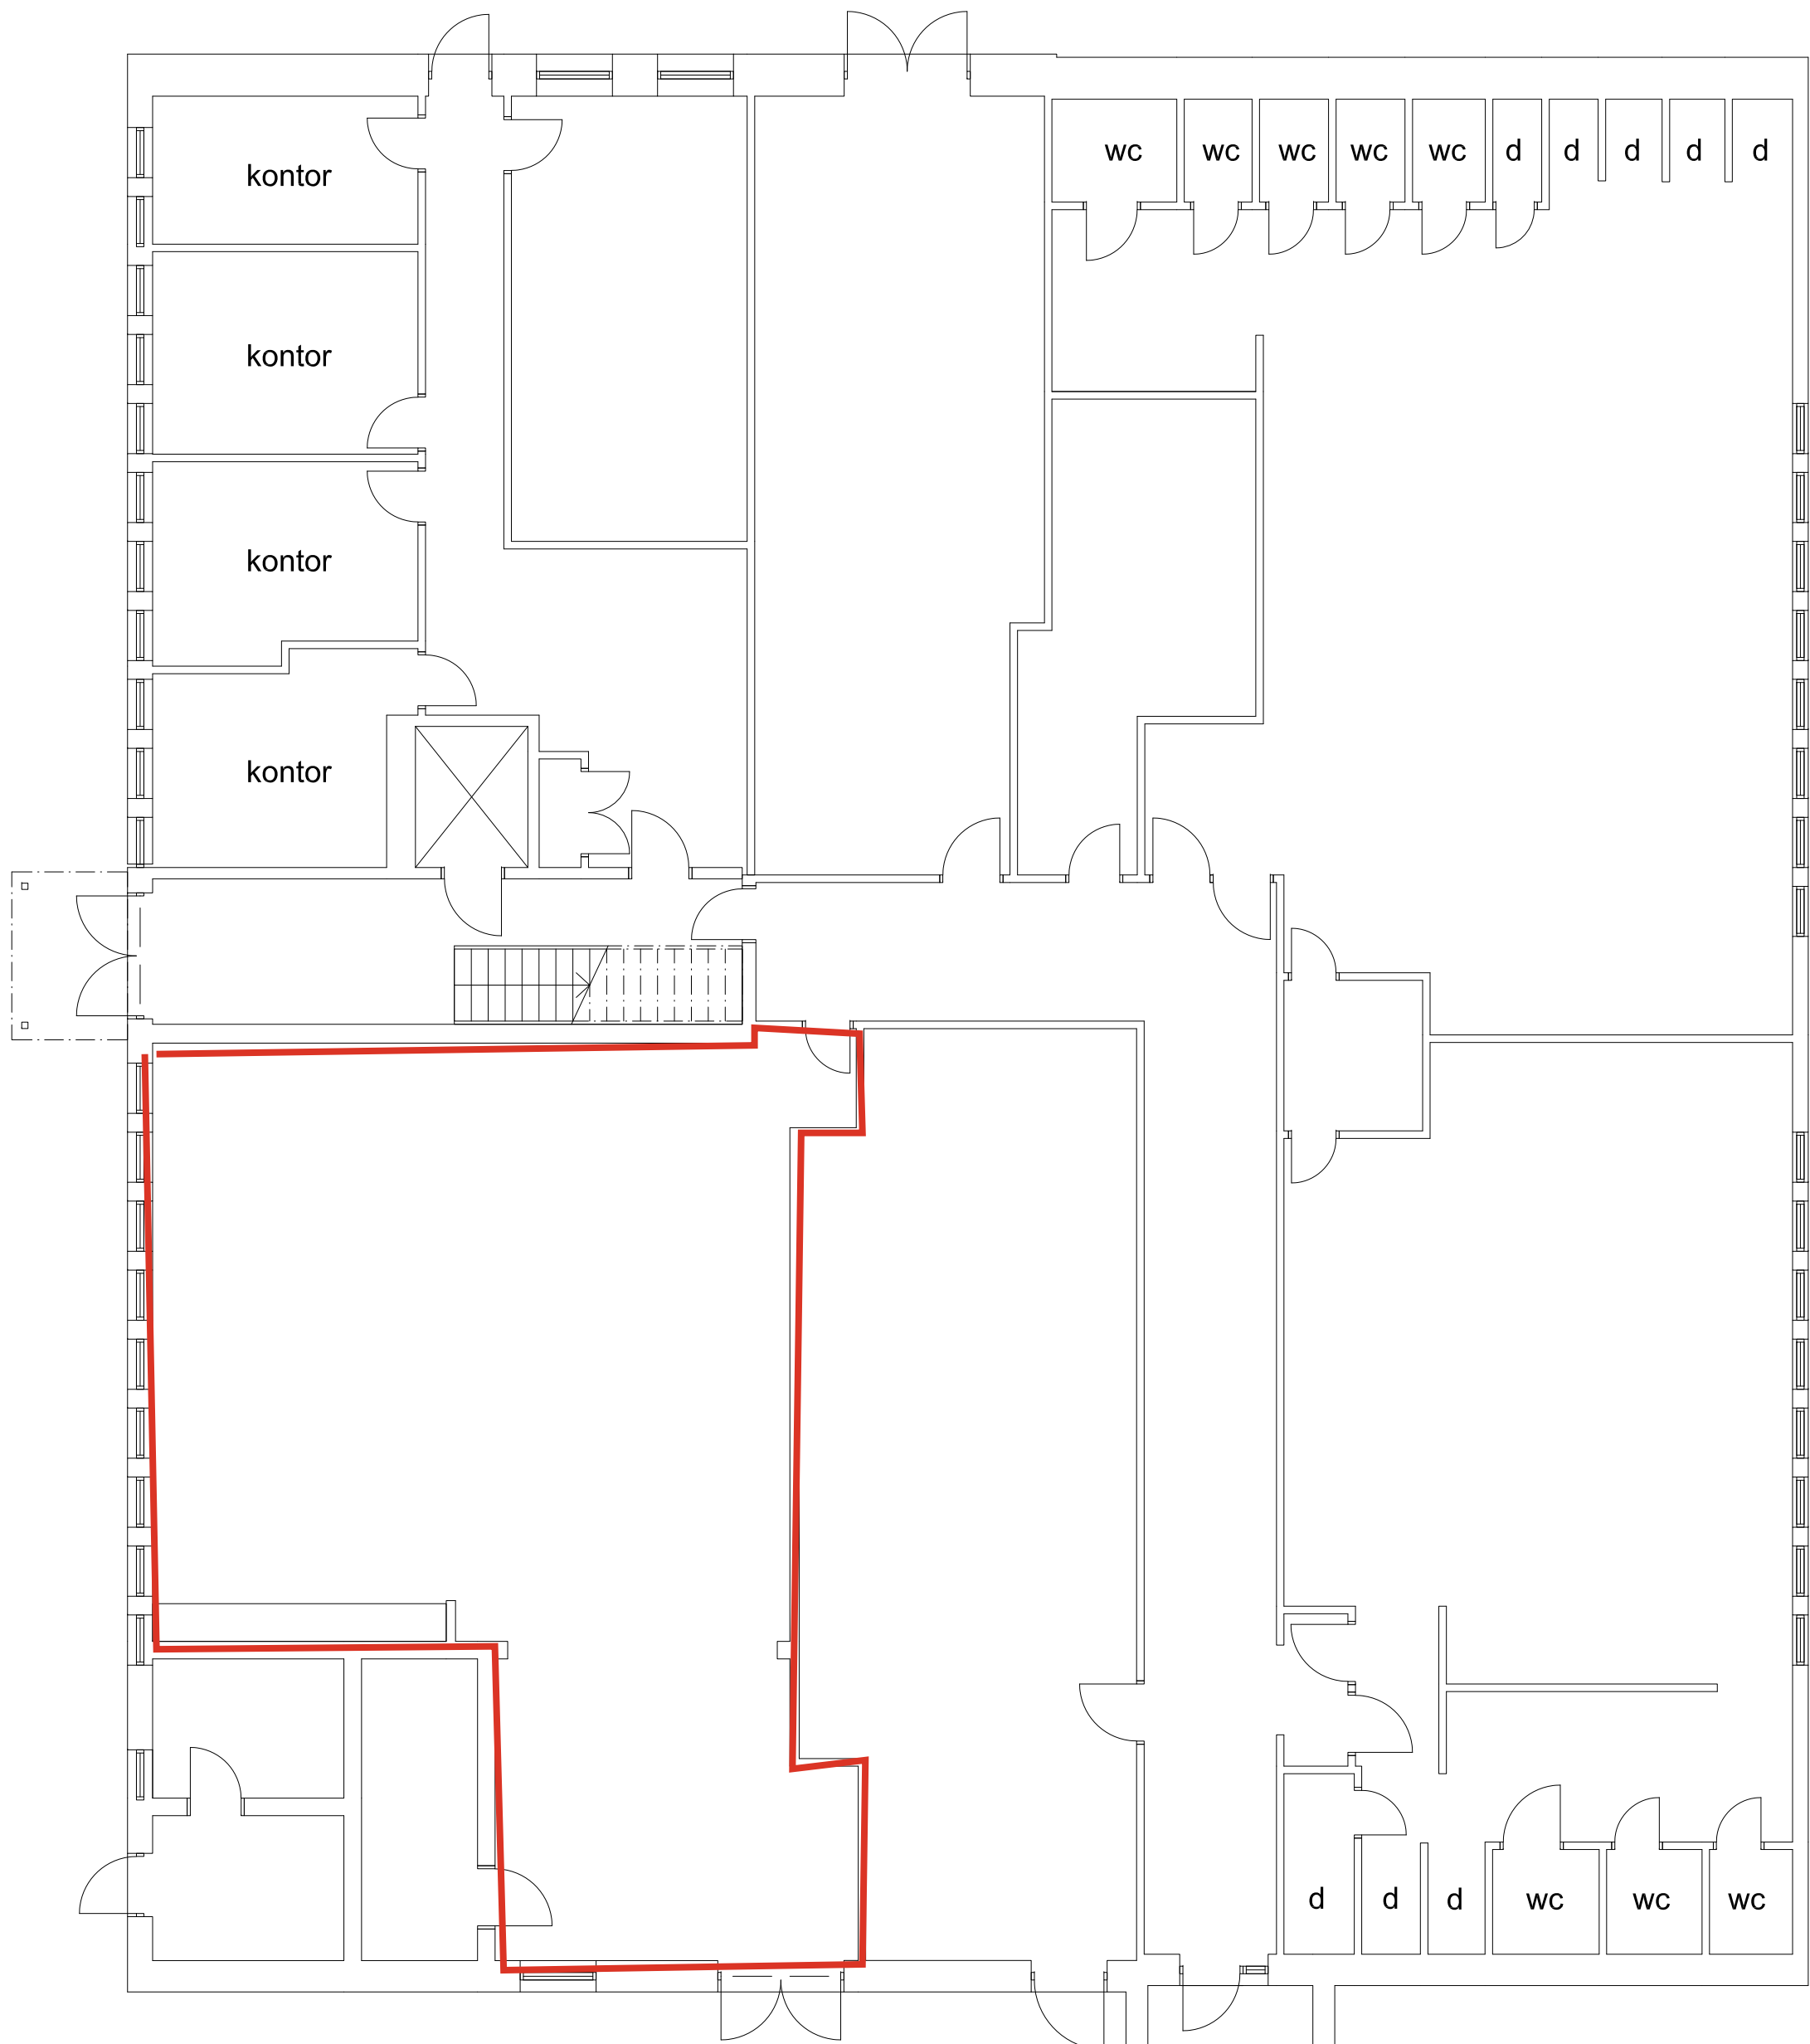


PLAN 1, BOTTENVÅNING

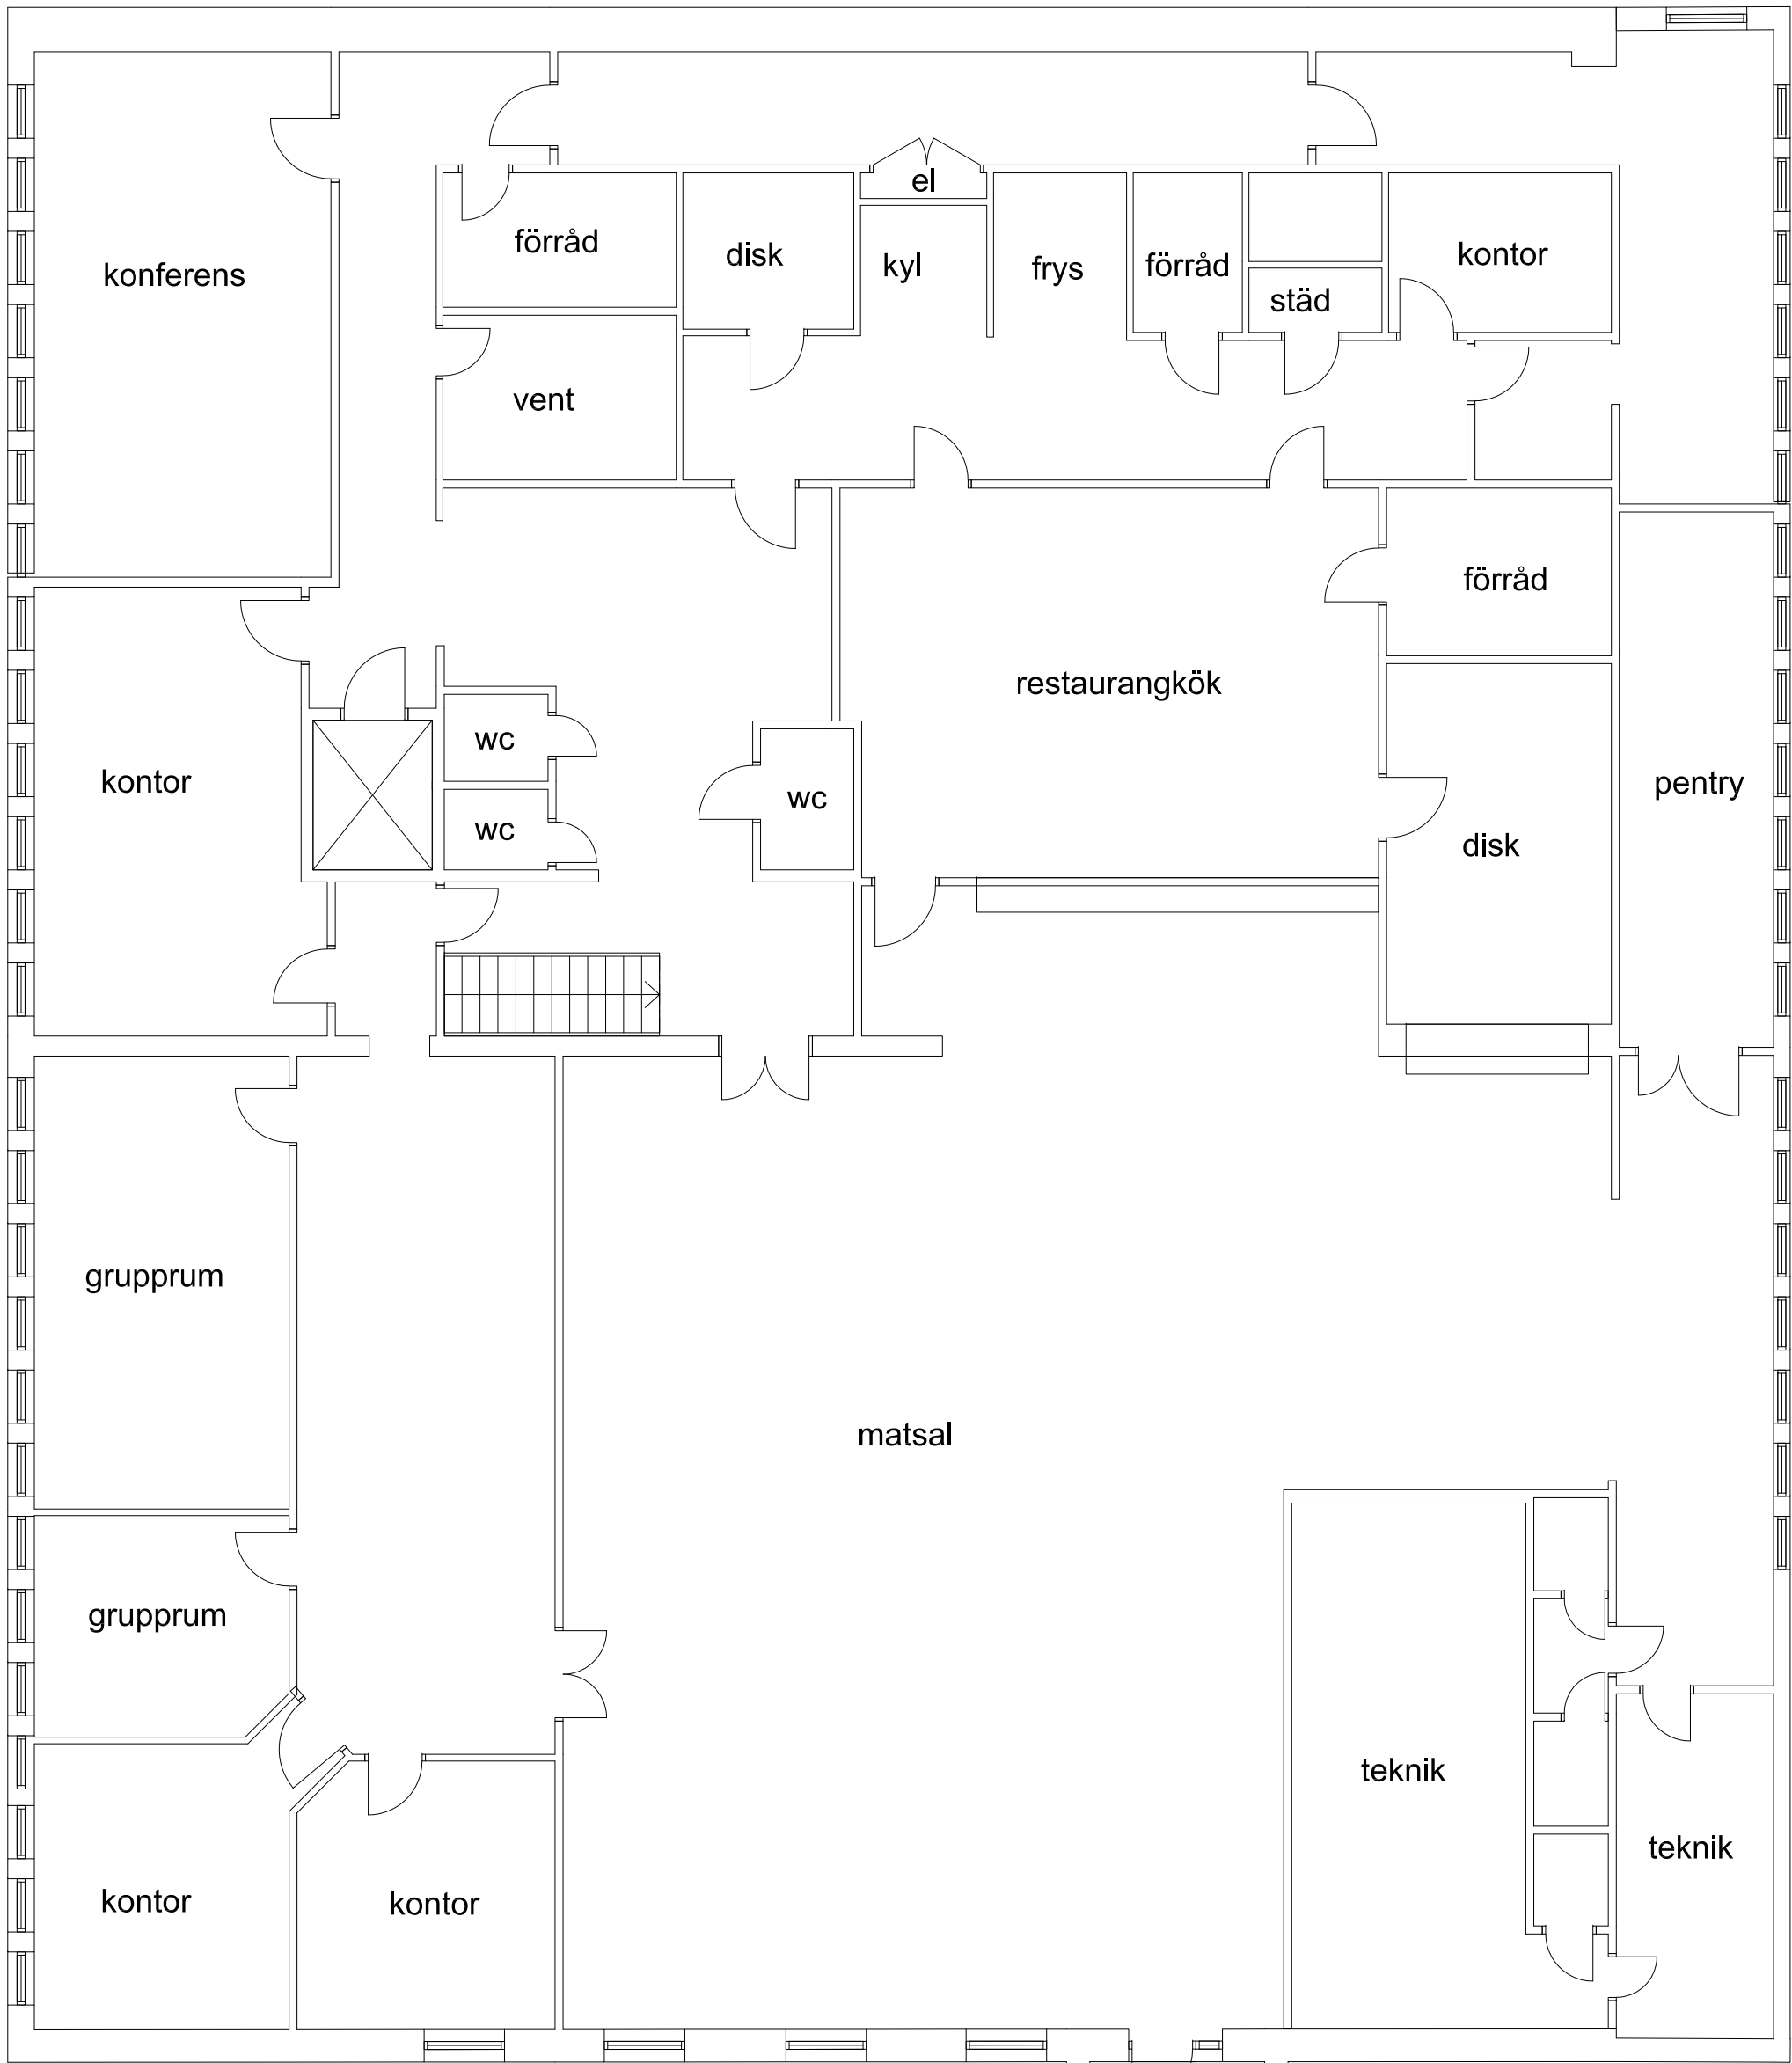

PLAN 2, OVANVÅNING

..MODELL\\V\\upl.dwg ..MODELL\\RTH\\V\\UD.dwg

LAGER: SB11

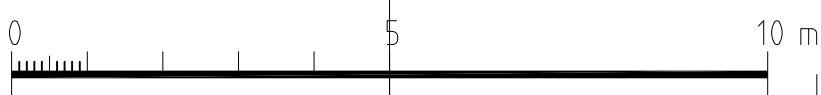

PRELIMINÄRHANDLING 21 04 12		
 SÄLJFAST		
 EXTEND ARKITEKTER HELSINGBORG AB NORDRA STORGATAN 6, 202 20 HELSINGBORG WWW.EXTENDARKITEKTER.SE		
ARASLÖV 1:170, KRISTIANSTAD		
PROJEKT NR	RITAD AV	HANDLAGGARE
DATUM	ANSVARIG	BM
00.00.00	BENGT MÅNSSON	
BYGGNAD H 64		
PLAN 1 OCH 2 (RELATIONSHANDLING)		
SKALA	NUMMER	BET
A1 = 1:100	AU-40-1-001	
A3 = 1:200		