



LÄGER: SBT1

SKALA 1:100 (A3) 0 2,5 5

16.9039 KV HÄRBÄRGET 1 KRISTIANSTAD
HYRESGÄSTANPASSNING
SKALA 1:100 (A3)
SKISSFÖRSLAG 170816

Bilaga 1a

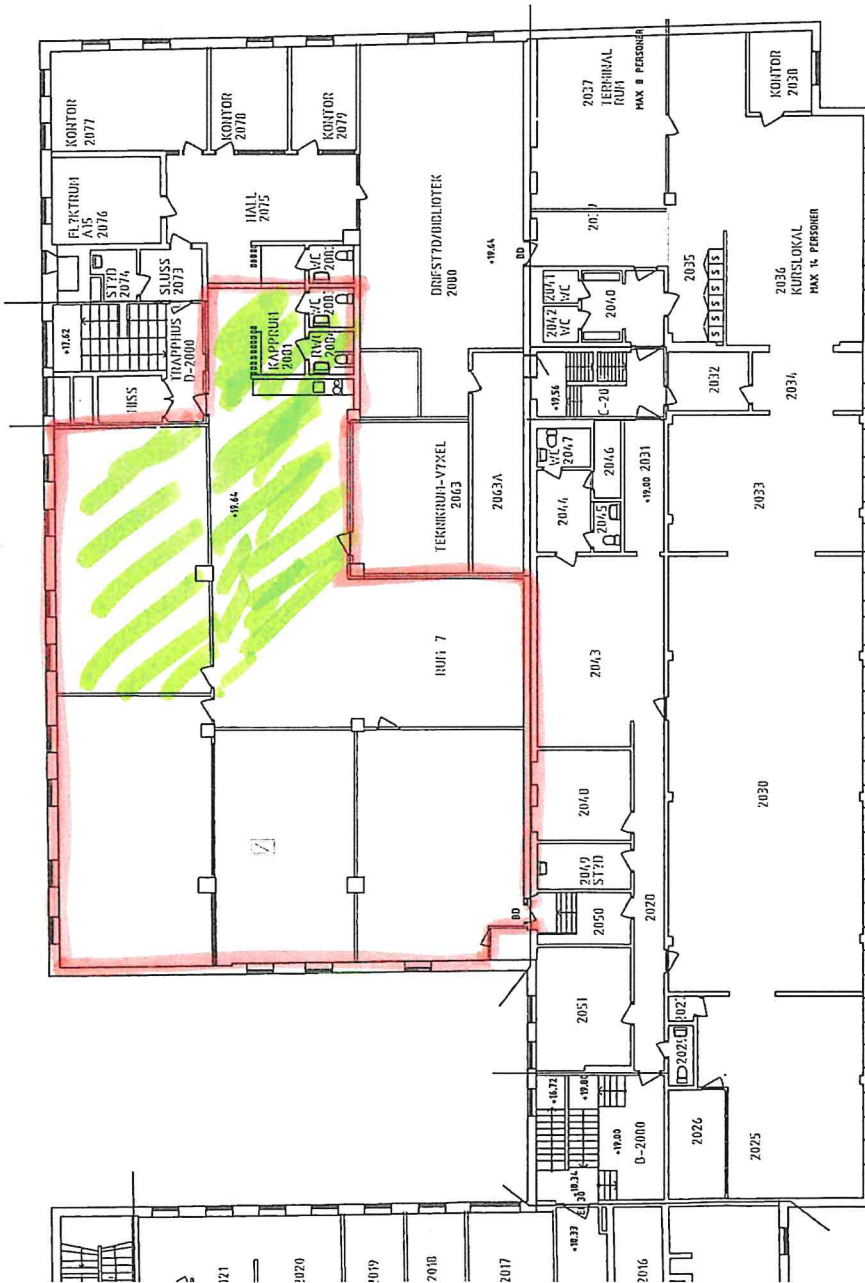

BET	ANT	ÄRNINGEN AVSER	SEN	DATUM
RELATIONSHANDLING				
 Box 50445 202 14 Majmä Tel: 040-607 48 00 www.dagon.se				
UPPGÅG NR	RIV / KÖNSTAD AV	HÄRBERGET	CL	
DATUM	GRANSKAV AV			
20081218	LIM			
KV HÄRBERGET KRISTIANSTAD KOMMUN RESTAURANG OCH KONTOR KÄLLARPLAN				
SALA N	SALA N	INRIS		BET
			1:200	