



PLAN 1, BOTTENVÅNING

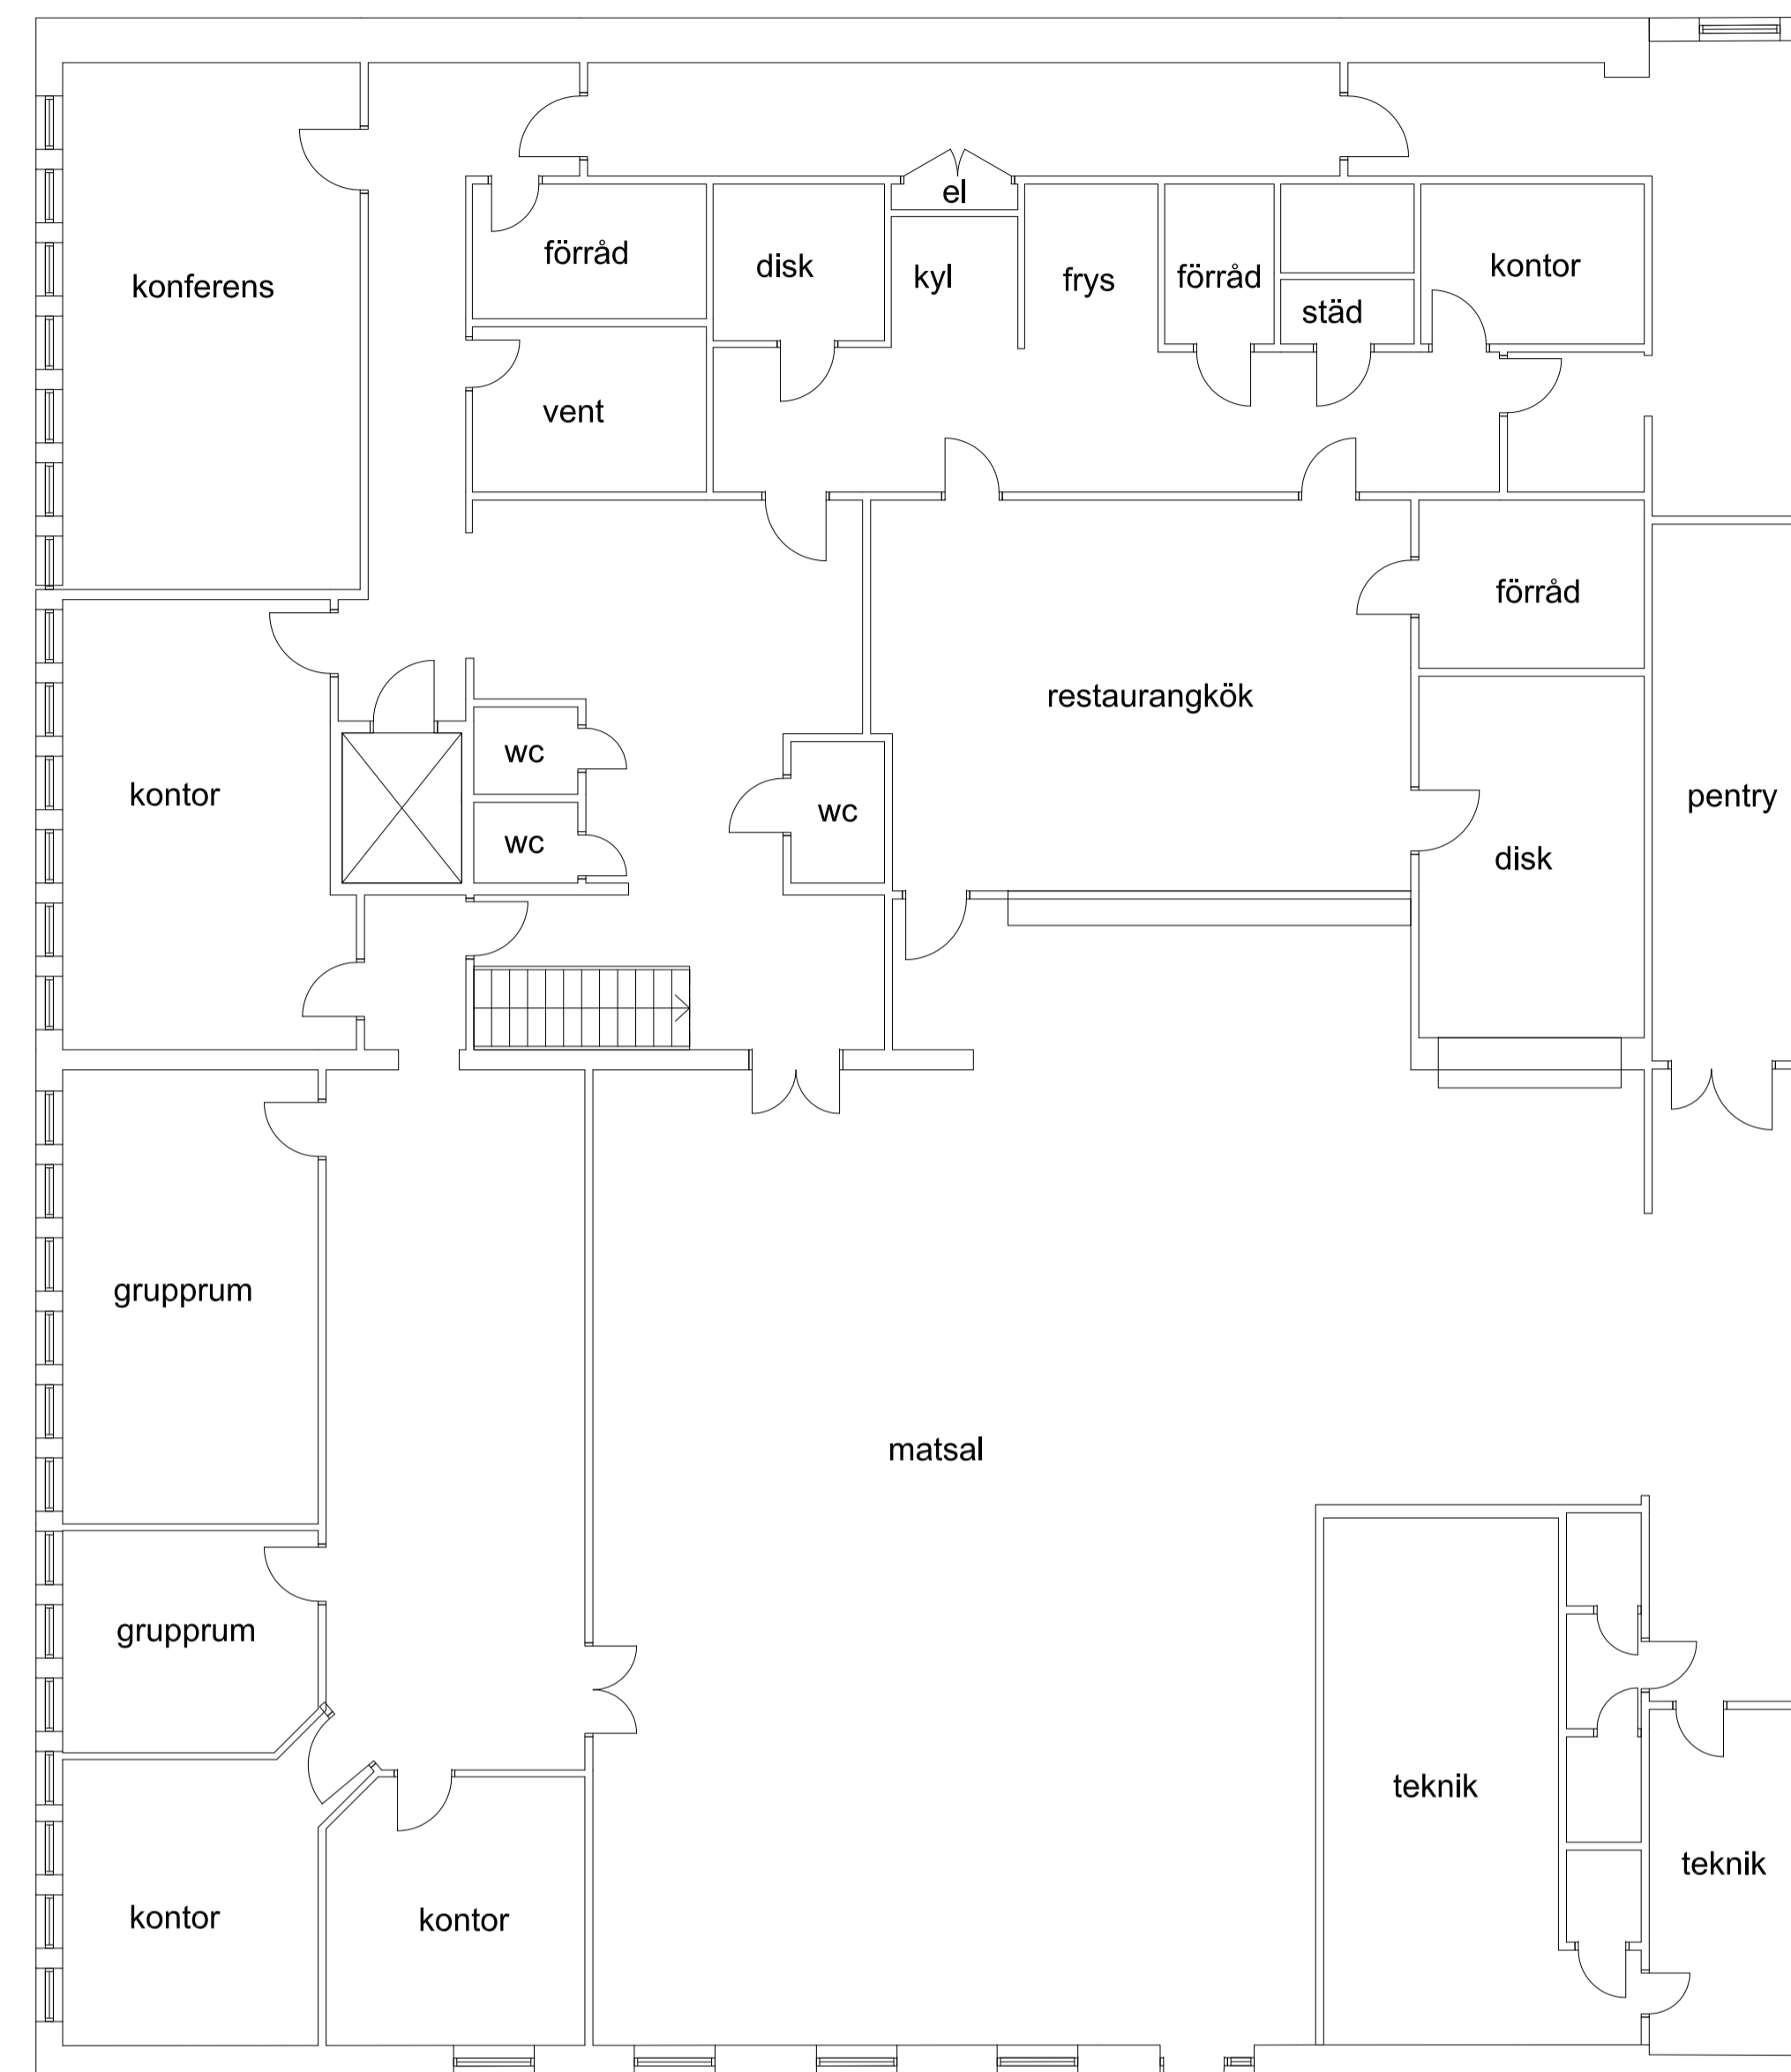

PLAN 2, OVANVÅNING

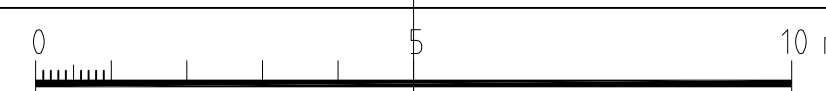

PRELIMINÄRHANDLING 21 04 12



extend ARCHITECTER
 EXTEND ARCHITEKTER HELSINGBORG AB
 NORDRA STORGATAN 6, 252 20 HELSINGBORG
 WWW.EXTENDARCHITEKTER.SE

ARASLÖV 1:170, KRISTIANSTAD

PROJEKT NR	RITAD AV	HANDLAGGARE
DATUM	ANSVARIG	BM
00.00.00	BENGT MÅNSSON	
BYGGNAD H 64		

PLAN 1 OCH 2	(RELATIONSHANDLING)	
SKALA	NUMMER	BET
A1 = 1:100	AU-40-1-001	
A3 = 1:200		